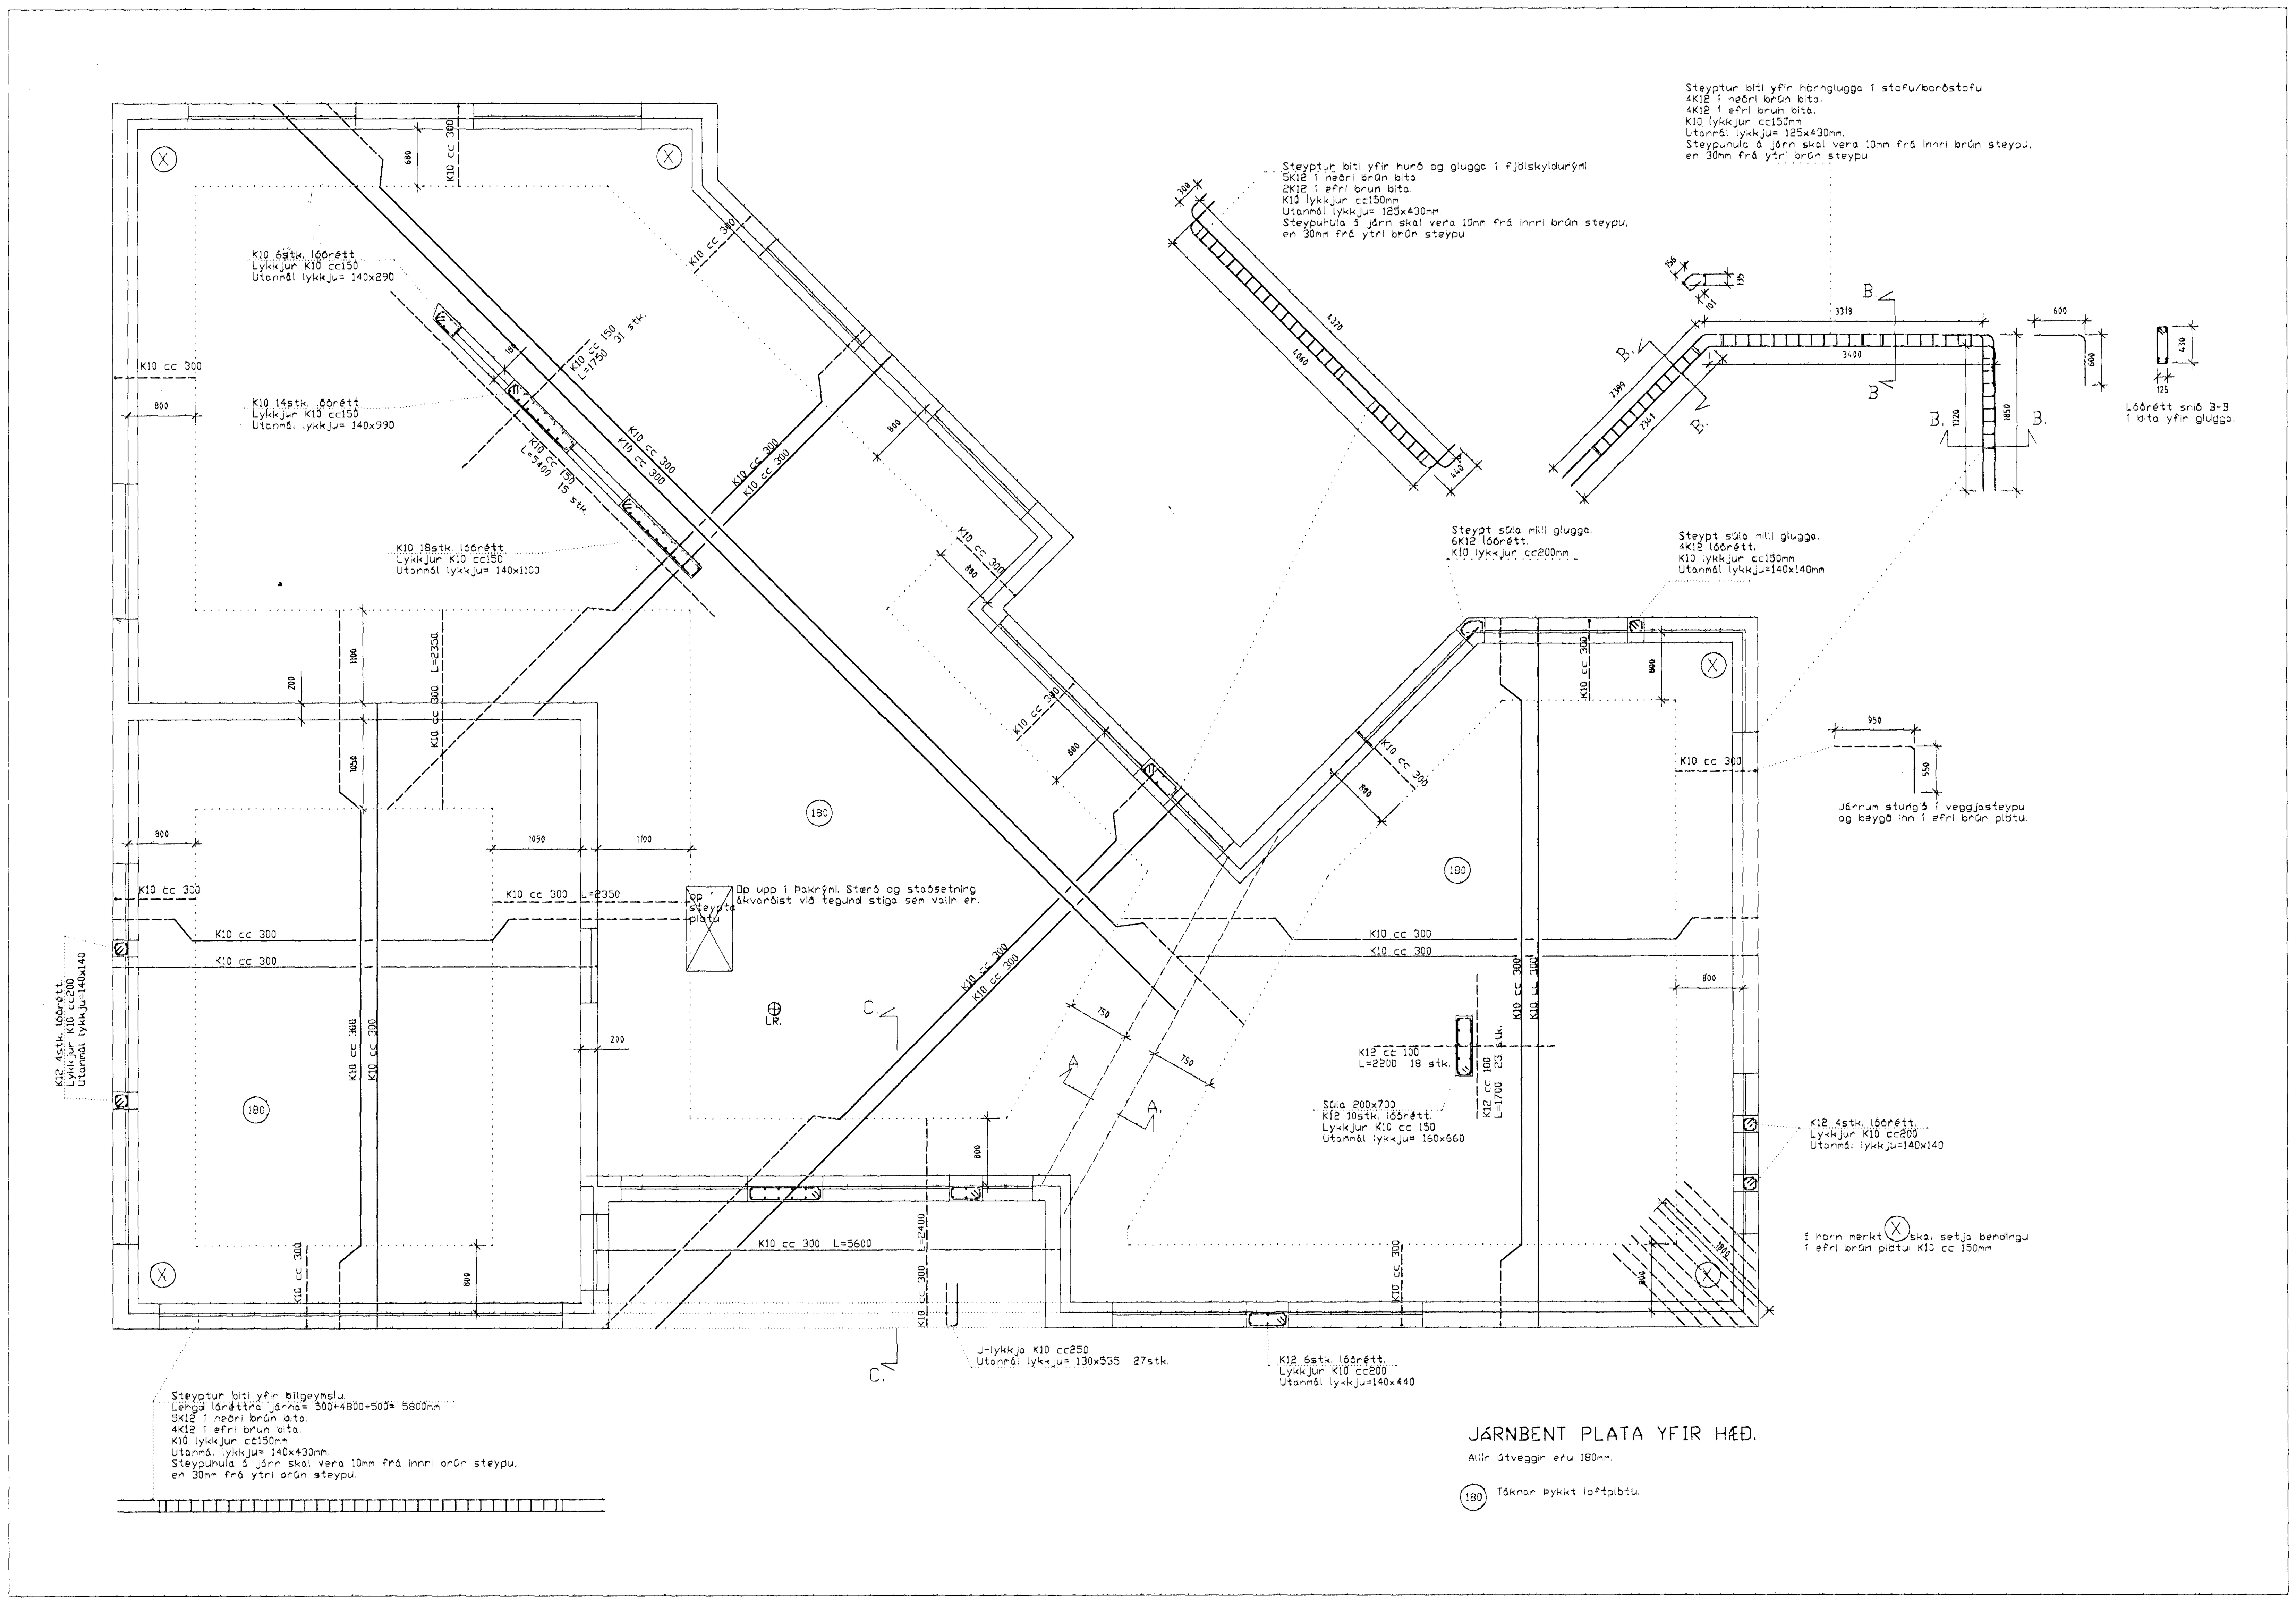

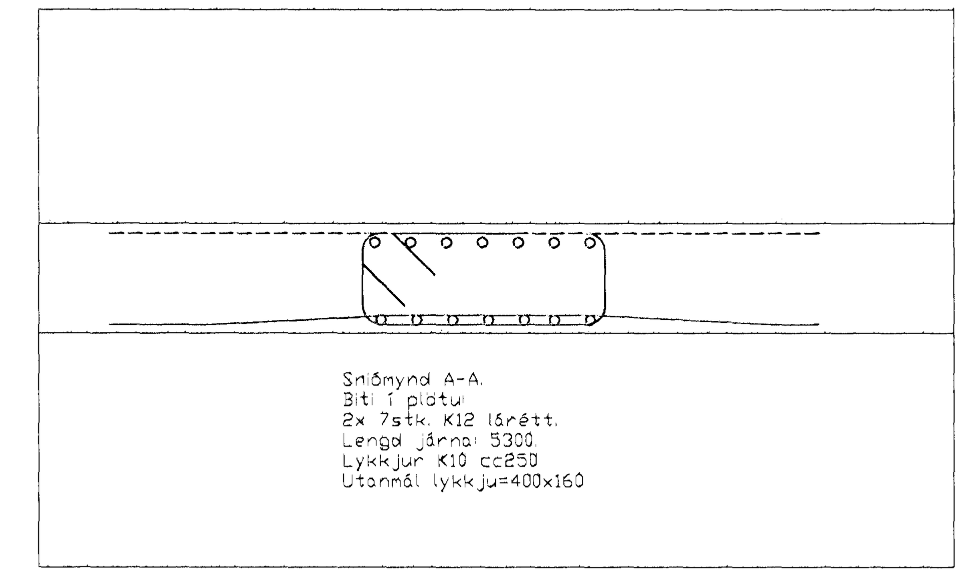

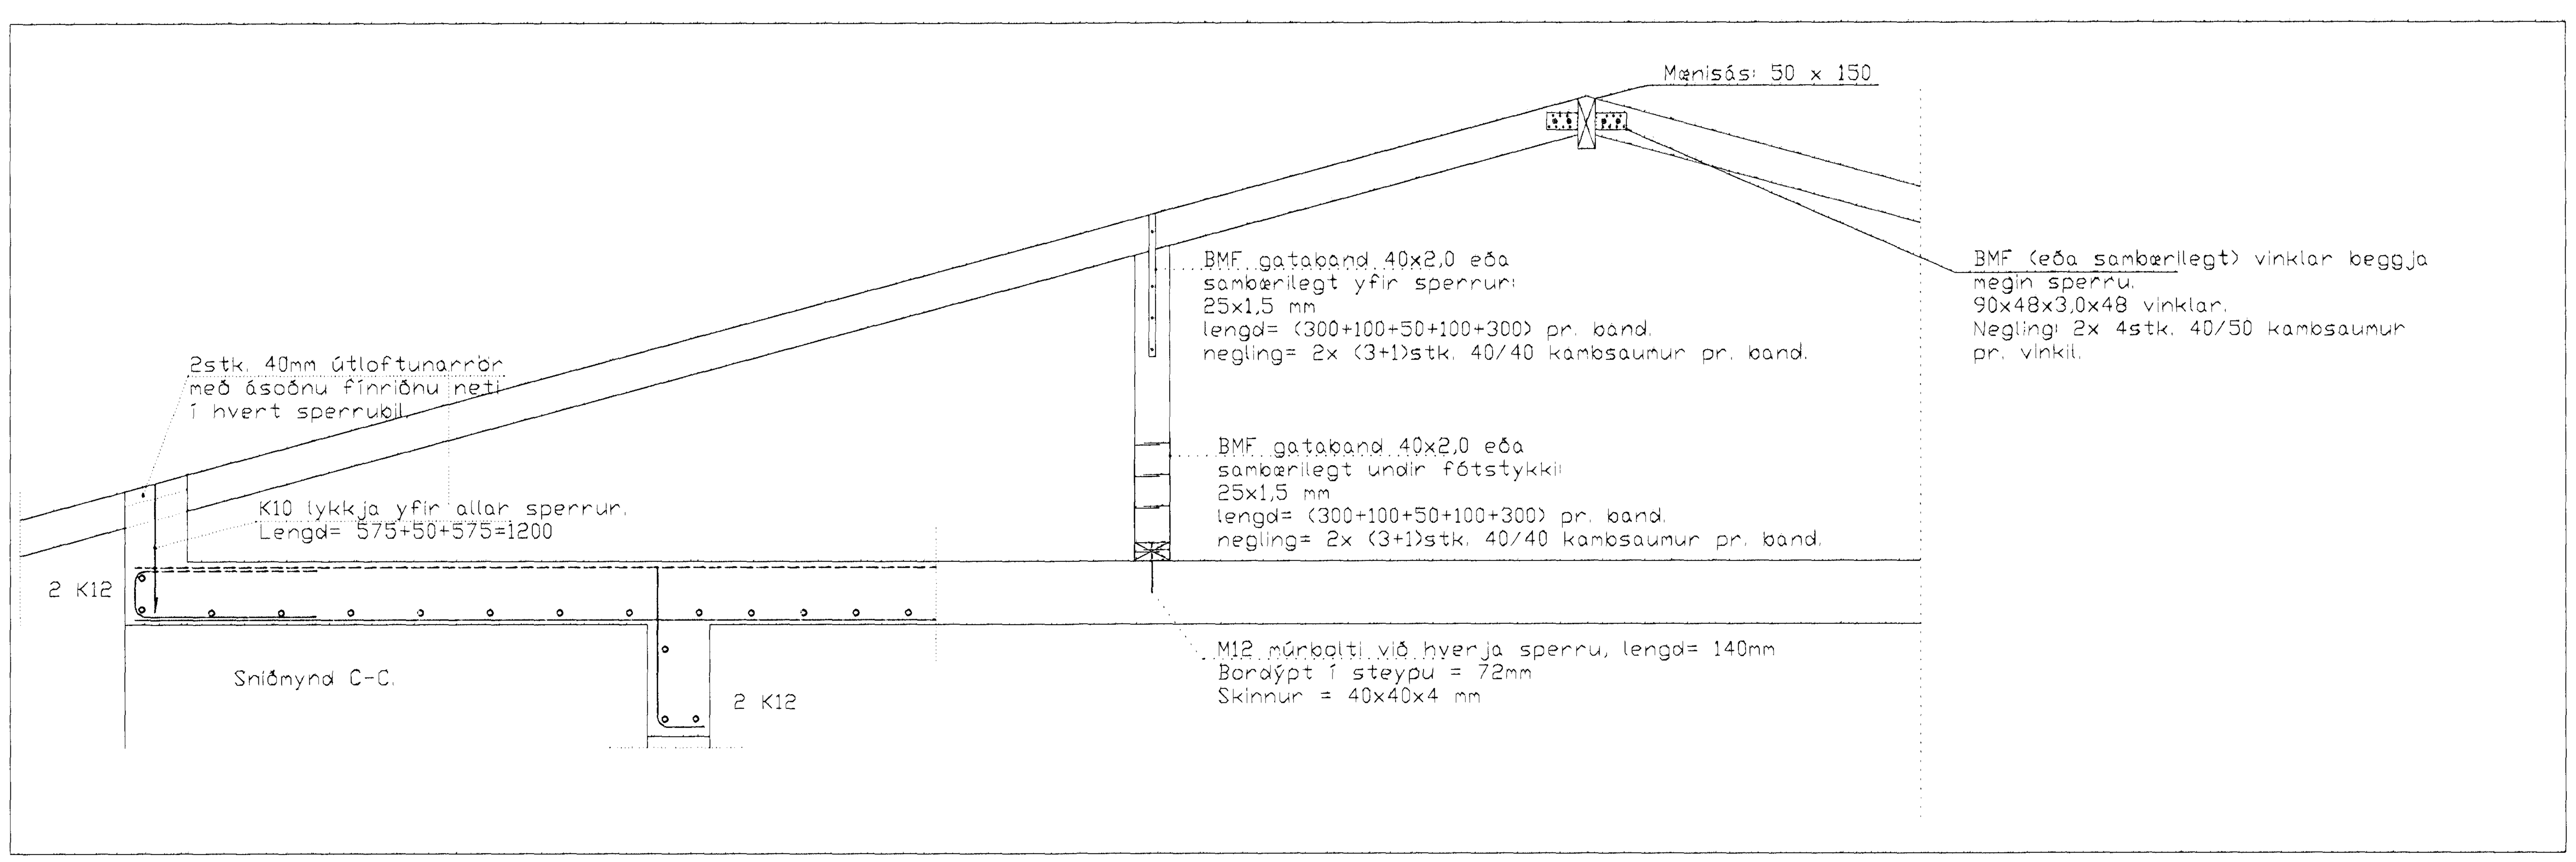

SKÝRINGAR.

Allar málsetningar eru í mm.
Hæðarkótar eru gefnir upp í metrum og á fullfrágengin gólf.
Álagsforsendur:

Notálag.	1,50 kN/m2.
Notálag þakrými.	0,50 kN/m2.
Innveggir léttir, eigin þyngd:	0,10 kN/m2.
Þak, eigin þyngd:	0,60 kN/m2.
Snjóálag.	1,00 kN/m2.
Steinsteypa, eigin þyngd:	25,00 kN/m3.

Vindálag samkvæmt ÍST 12,3 / DS410.
U-gildi einangrunar (W/m²K) Ti > =18°C.
Einangrunarþykkt undir botnplötu: 75 mm (polystyren 25 kg/m3 eða steinull, grunnplata).
Einangrunarþykkt uppmeð sökklum: 75 mm (polystyren 25 kg/m3 eða steinull, grunnplata).
Einangrun útveggja: 100 mm, steinull eða sambærilegt.
Einangrun þaks: 200 mm þakull.
Sjá ennfremur skýringar á bygginganefndarteikningu.
Inntak fyrir fjarskiptalagnir, sjá raflagnateikningar.
Jarðskaut, sjá raflagnateikningar.
Inntök fyrir heitt og kalt vatn, sjá bygginganefndarteikningar.
Steypustyrktarstál merkt K er kambstál KS40 með skriðmörk 4000 N/mm².
Steyptustyrktarstál merkt S er suðuhæft stál KS40S með skriðmörk 4000 N/mm².
Steyptustyrktarstál merkt R er slétt stál með skriðmörk 2400 N/mm².
Skeytilengd járna skal vera 500mm, skeytum skal víxla, nema annað sé tekið fram á sniðmyndum.

Járnbending útveggja:	K10 cc 250 mm #. (nema annað sé tekið fram á teikningu)
Járnbending innveggja:	K10 cc 250 mm #. (nema annað sé tekið fram á teikningu)
Tengijárn í öll steypuskil:	K10 cc 250 mm, lengd=500+500=1000 mm.

Steinsteypa í inn- útveggi og berandi plötu: S-250.
Steypuhula frá útbrún veggja á járn skal vera 30 mm, nema annað sé tekið fram.
Steinsteypa skal uppfylla kröfum 131 gr. byggingareglugerðar.

Afl. 27/5 01 [signature]

Samþykkt þann 05 JUNI 2001 [signature]
Byggingafulltrúinn í Hafnarfirði
F.h. Sigurbjartur Halldórsson

27.05.2001 LOFTPLATA STEYPT
TEIKNINGU BREYTT

LÓUÁS 6. HAFNARFIRÐI

STEYPT LOFTPLATA.
GRUNNMYND, SNIÐ, SKÝRINGAR. B-3.

HANNAÐ: . SVK TEIKNAÐ: . SVK DAGS: . 27.05.2001 MKV: . 1:50 1:20 VERKN: . X

[signature] 27.05.2001

TEIKNISTOFA
SVEINN KARLSSON TÆKNIFRÆÐINGUR FTFÍ
STRANDGÖTU 28 220 HAFNARFJÖRÐUR
S.896 4005 / 555 4270 NETF. SVEINKI@MMEDIA.IS KT.131247-2069