

K.P.

SKÝRINGAR

Sökklar og gólfplata eru staðsteypt.
Útveggir eru staðsteyptir, einangraðir á hefðbundin hátt með 4" plasteinangrun að innan og múrhúðaðir. Að utan múrhúðað og að hluta hraunað.
Burðarvirki þaks eru stálbitar og súlur, ásamt berandi milliveggir. Timbur sperrur 2" x 9".
Allt stálvirki eldvarið.
Þak einangrað með 8" steinull, klætt málmklæðningu.
Öll klæðning innanhus minnst í fl. 2 og í bílgeymslu í fl. 1.
Gólfniðurföll í votum rýmum með vask, vatn renni örugglega og óhindrað að niðurfalli.
Litaval að utan í samráði við hönnuð.

U-gildi (W/m² K) $T_i = 18$ C

Þak	0,2
Útveggir	0,4
léttir útveggir	
einangraðir í grind	0,3
Gluggar(karmar, gler, vegið m.t K-gler)	2,0
Hurðir	3,0
Gólf á fyllingu	0,3
Útveggir vegið meðaltal	0,85

Hljóðvist

Milli íbúðar og rýmis utan íbúðar	55dB
-----------------------------------	------

GRUNNFLÖTUR HÚSS M. BÍLG. BRÚTTÓ	225,7 m ²
+KJALLARI BRÚTTÓ	45,6
SAMTALS	271,3 m ²
GRUNNFLÖTUR BÍLGEYMSLA BRÚTTÓ	45,4 m ²
RÜMMÁL HÚSS M. BÍLGEYMSLU	821,0 m ³
ÞAR AF RÜMMÁL BÍLGEYMSLU	158,0 m ³

GRUNNFLÖTUR HÚSA = 271,3 m²
LÓÐARSTÆRÐ = 750,0 m²
NÝTINGARHLUTFALL = 0,36

BREYTT 12 APRÍL 2002
Undir bílgeymslu er búið til rými sem nýtt verður sem fönður herbergi og geymsla. Trappa er úr þessu rými beint út. Gluggar og hurð að tröppu.
Ásamt leiðréttingum samkv. athugasemdum K.Þ. vegna lokaúttektar með byggingarstjóra.


Minnkun bílgeymslu = 5,3 m² brúttó x 3,4 = 18,0 m³
Rými í kjallara = 45,6 m² og 123,1 m³

TEIKNISTOFAN	Verkefni	LÓUÁS 7
		HAFNARFIRÐI
		breytingar kjallari o.fl. .
	Heiti	GRUNNMYND 1 HÆÐ- SNIÐ
		SKÝRINGAR



kvarði	1:100	verk.nr.	
dags.	4 JAN..2002	dags br.	12 APRÍL.2002
hönnun	G. G.	teikn nr.	
teikn	G. G.		A-1

Hringbraut 17 220 Hafnarfirði
s. 555-2020 FAX 555-2021
Gisli G. Gunnarsson BFI kt. 020649-2409
kvardi@vartex.is

Gisli G. Gunnarsson

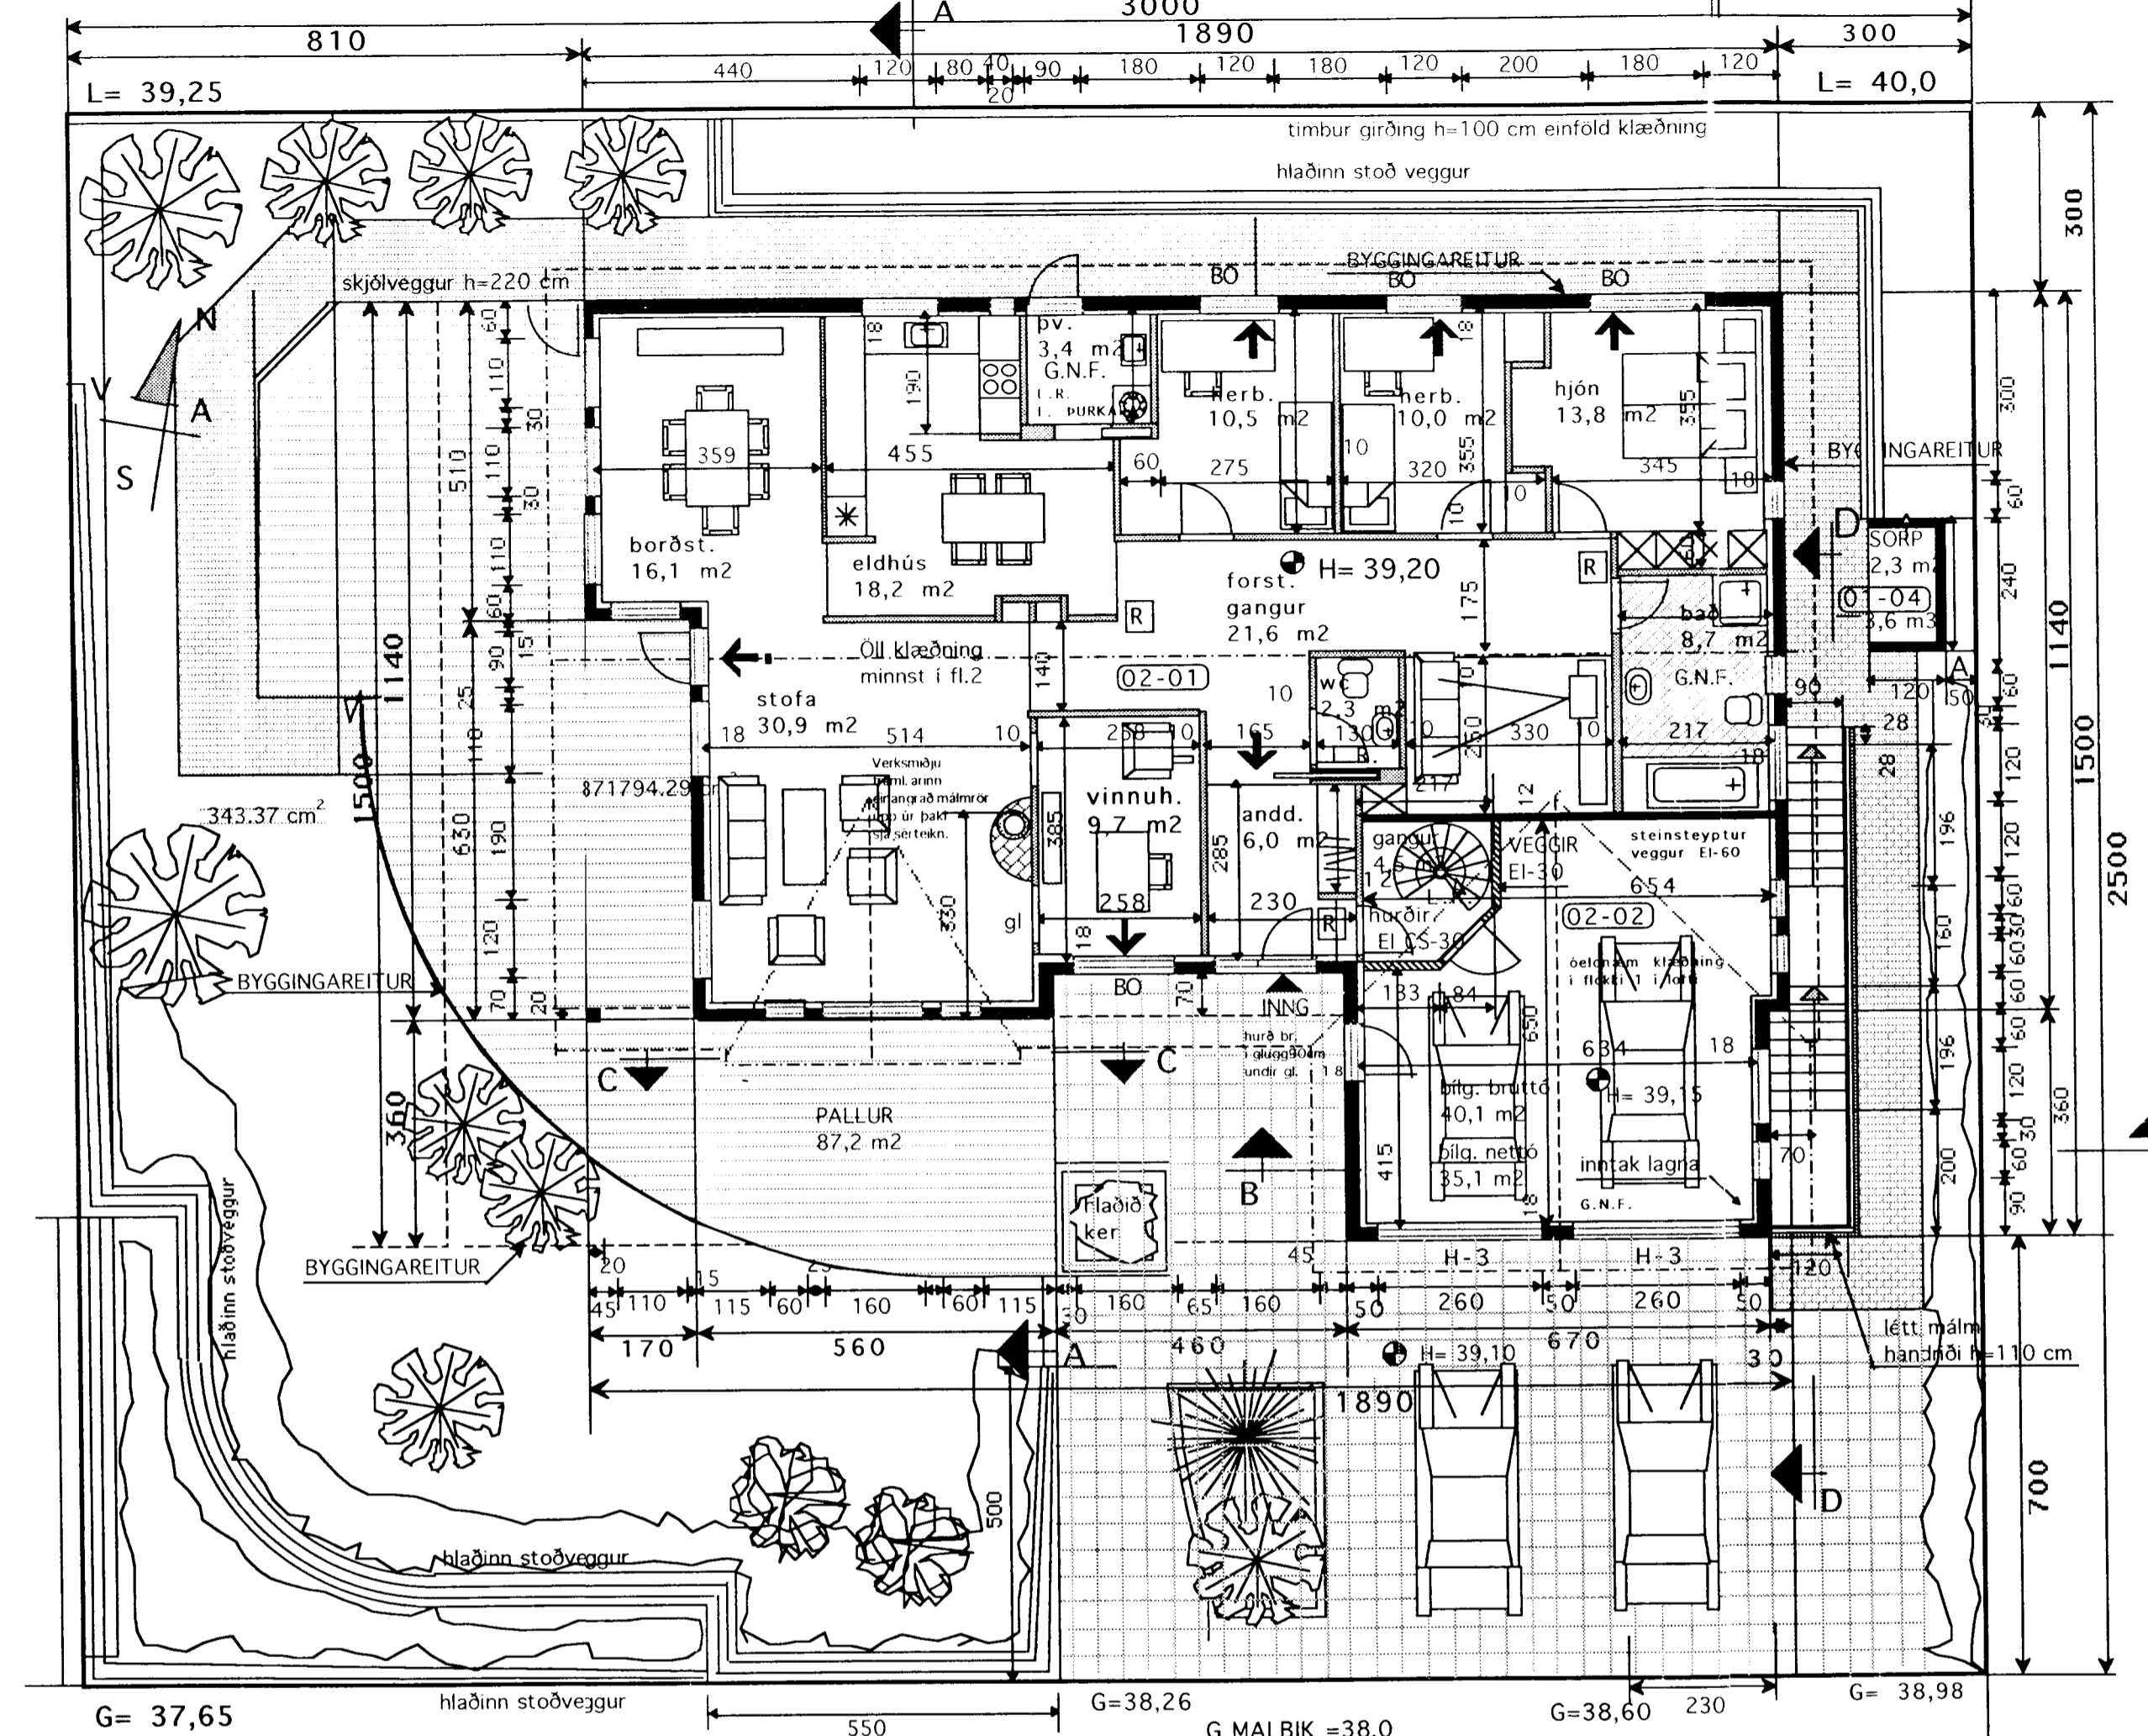

GRUNNMYND 1 HÆÐ

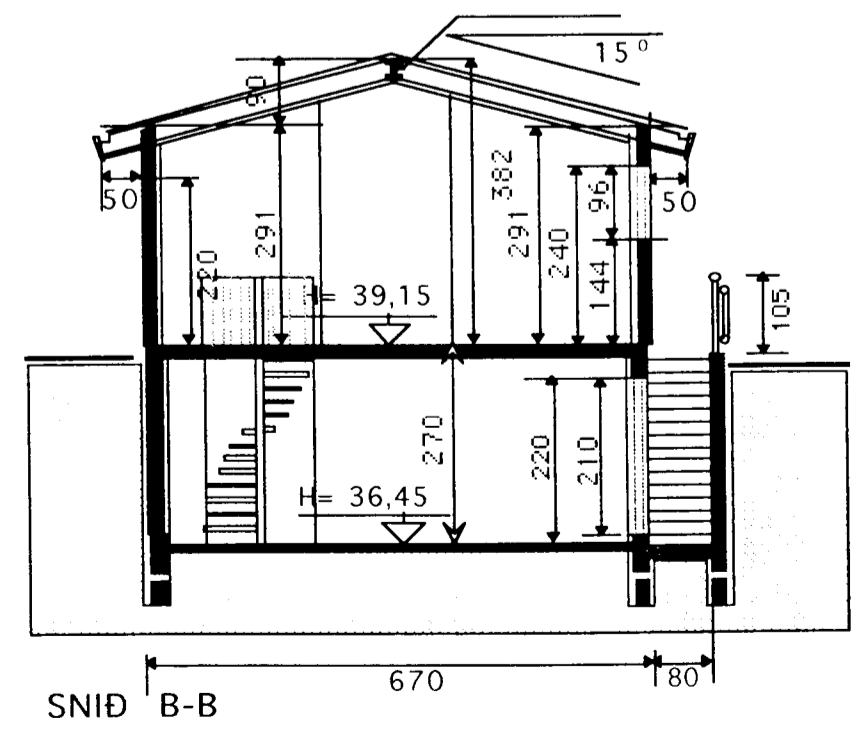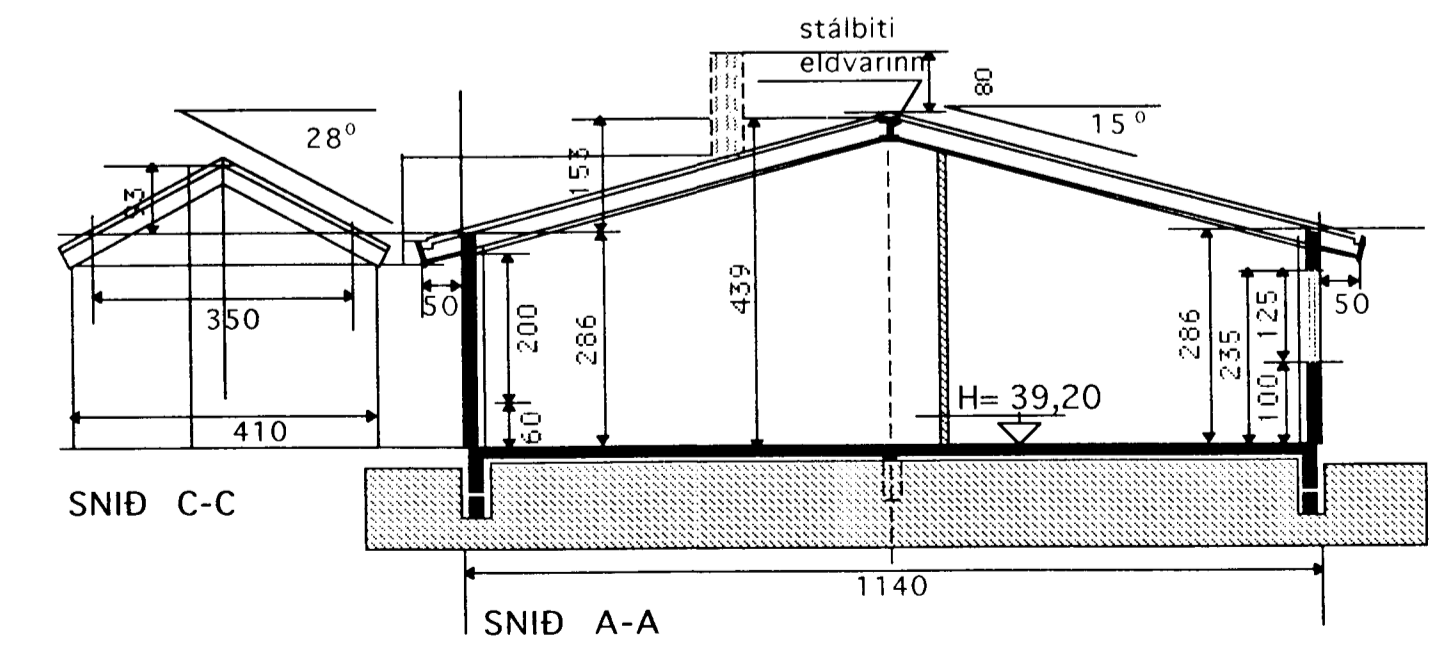

SNÍÐ B-B