



*KJP*

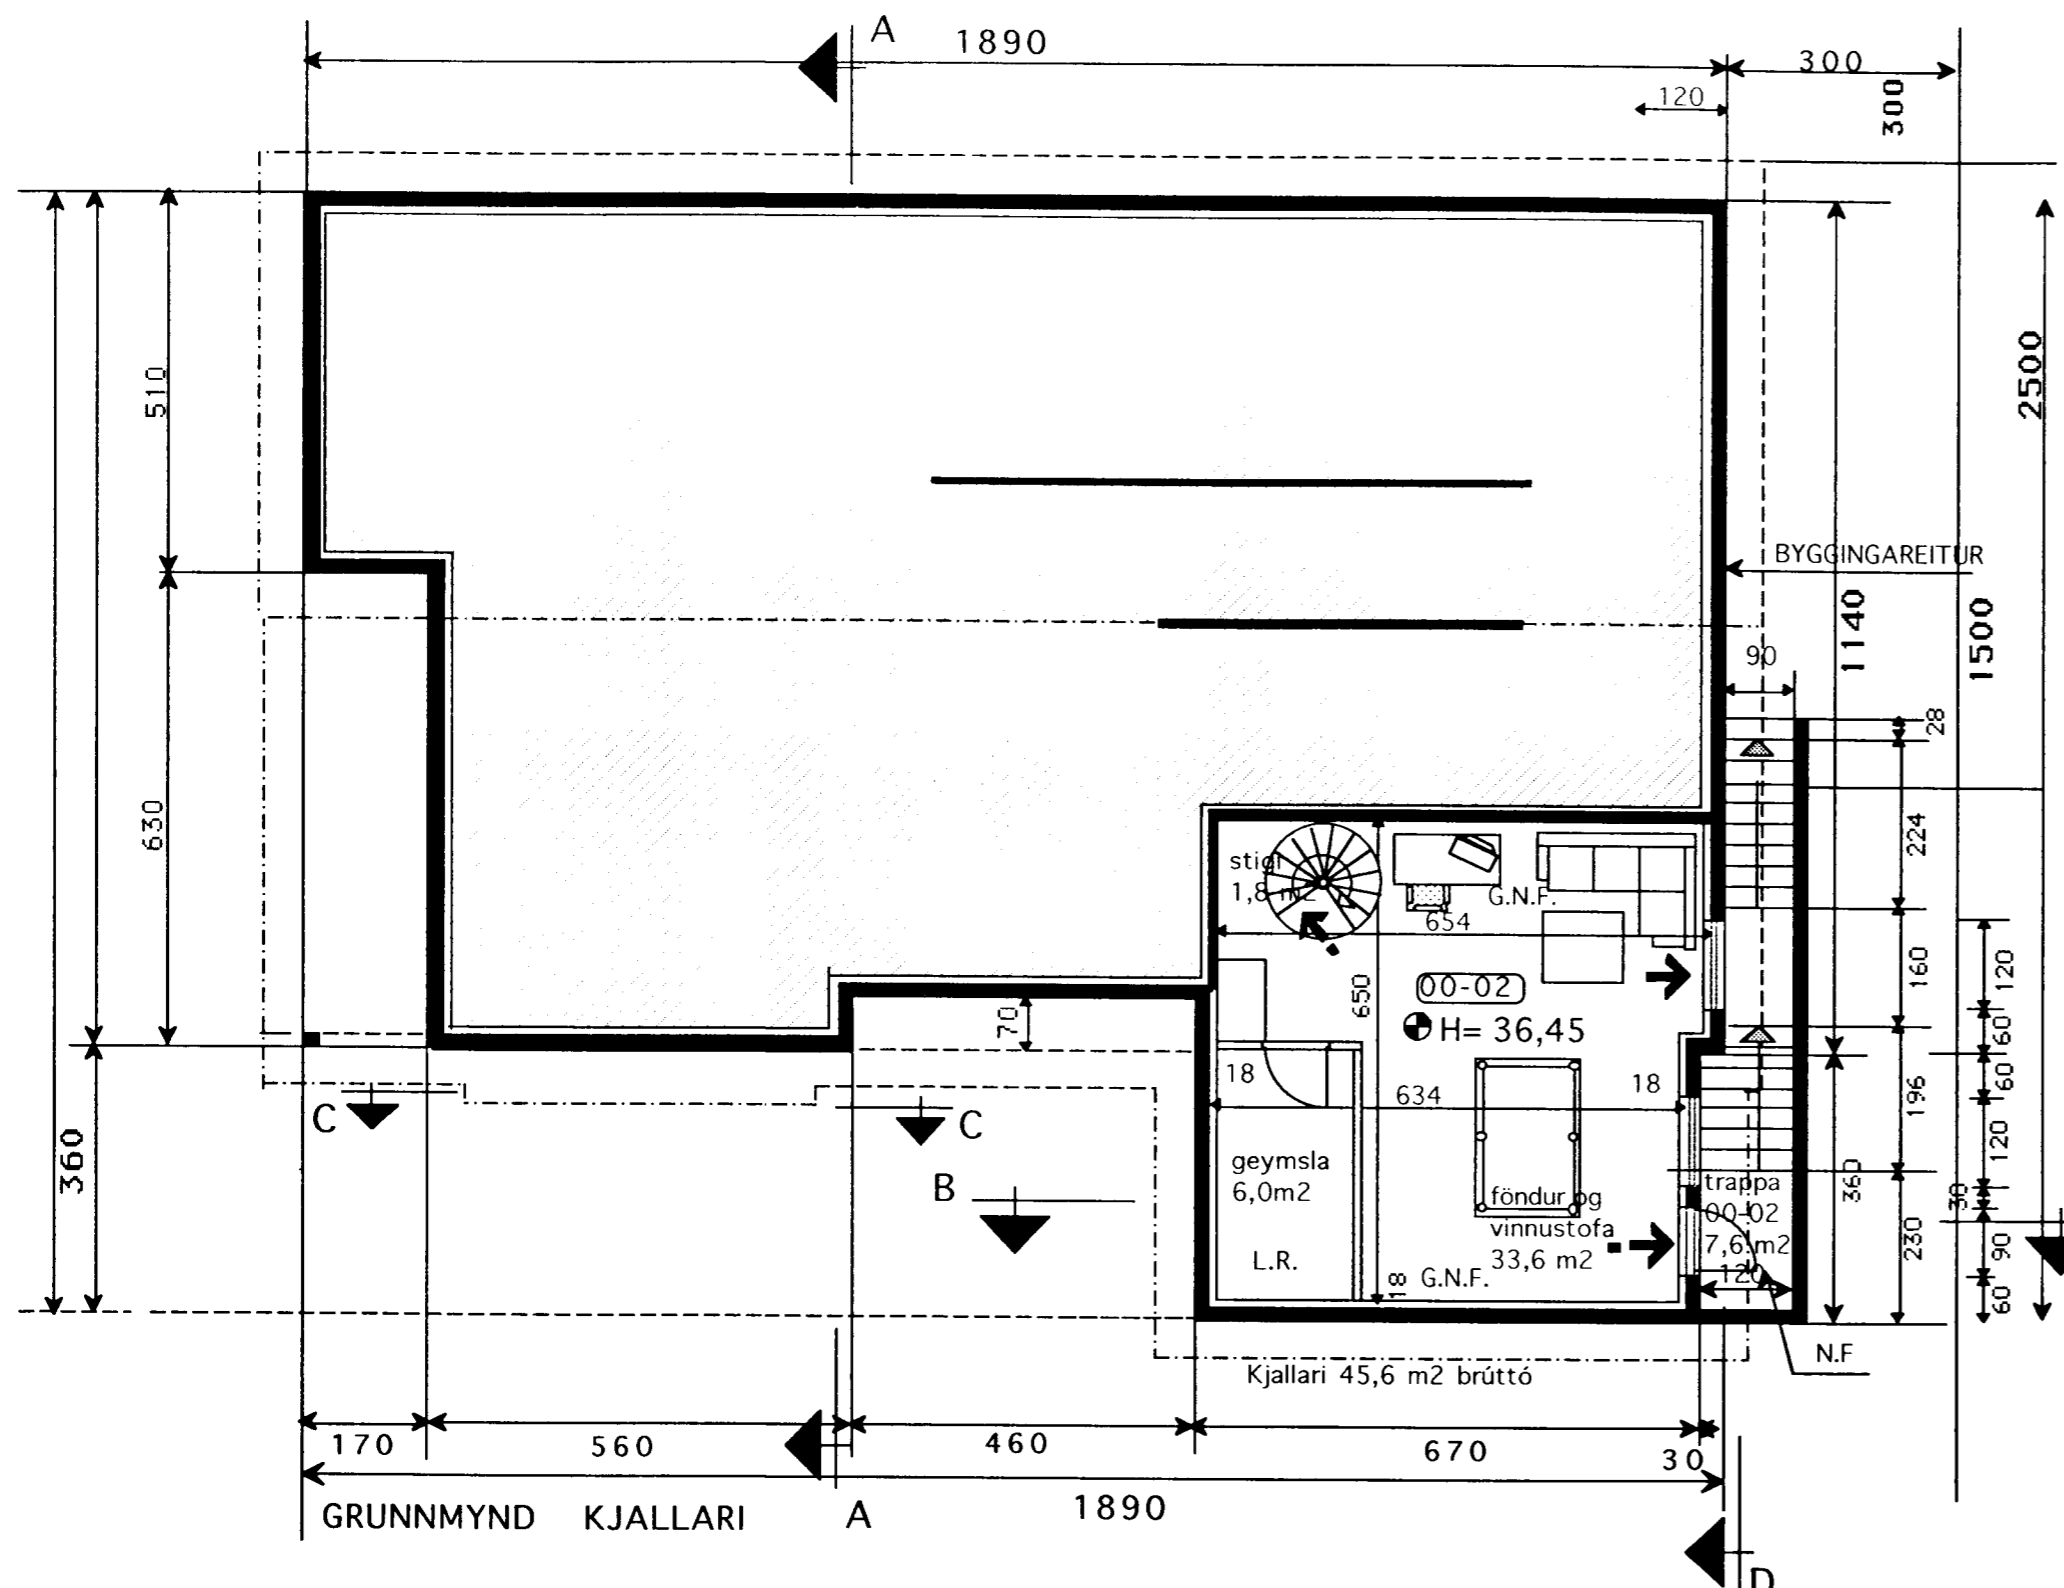


Skráningartífa: Lóuás 7, Hafnarfirði		Skrásetjari: Konráð Karl Baldvínsson																
Landnúmer: 180427		Kennitala: 15.04.46-7189																
Matshlutanúmer: 01		Dags: 16.4.2002																
Uppskipting og lýsing		Útgáfa 4.01																
D0 Lokun	D1 Rými hæð-röð	D2 Notkun texti	D3 Höfuð-flokkun	D4 Eignar-hald	Stærðir	D5 Brúttó m <sup>2</sup>	D5M Málflatur m <sup>2</sup>	D6 Slagar m <sup>2</sup>	D7 Op m <sup>2</sup>	D8 Brúttó m <sup>2</sup>	D9 Brúttó m <sup>2</sup> sk < 1.8	D10a Salarnæð min	D10b Salarnæð max	D11 Brúttó rúm m <sup>2</sup>	D12 Netó m <sup>2</sup>	D16 Birt fatarmál m <sup>2</sup>	Rænkitala skiptarúm m <sup>2</sup>	D17 Skiptarúm m <sup>2</sup>
		Matshluti			271,3	0,0	1,8	1,8	269,5	0,0				993,7	237,0	269,5		829,370
		Botn												45,1				
A	0001	Kjallari	N	0101	45,6	0,0	1,8	0,0	45,6	0,0		2,70	2,70	123,1	3,7	45,6		
C	0002	Tröppur/pallur	U	0101	7,6				7,6					123,1	3,7	45,6	2,70	107,190
		1. hæð			225,7	0,0	1,8	0,0	223,9	0,0				825,5	197,3	223,9		
A	0101	Íbúð	N	0101	183,7				181,9		2,86	4,39		882,5	160,5	181,9	3,72	597,060
A	0102	Bilgeymsla	B	0101	42,0				42,0		2,86	4,00		143,0	36,8	42,0	3,40	125,120
<b>Athugasemdir</b>																		
Sorggeymsla við hús 2,3 m <sup>3</sup> og 4,0 m <sup>3</sup>																		
Pallur við hús 87,2 m <sup>2</sup>																		
Bilgeymsla 0102 tilheyrir íbúð 0101																		
<b>Sameignir sumra</b>																		
<b>Eignarhald</b>																		
	Eignar-hald	Notkun texti	Birt fatarmál m <sup>2</sup>	Skiptarúm m <sup>2</sup>	Sérægn m <sup>2</sup>	Sérægn og sameign m <sup>2</sup>												
	0101	Íbúð	269,5	829,370	829,370													
	<b>Allt</b>		<b>269,5</b>	<b>829,370</b>	<b>829,370</b>													

Úr Gildi

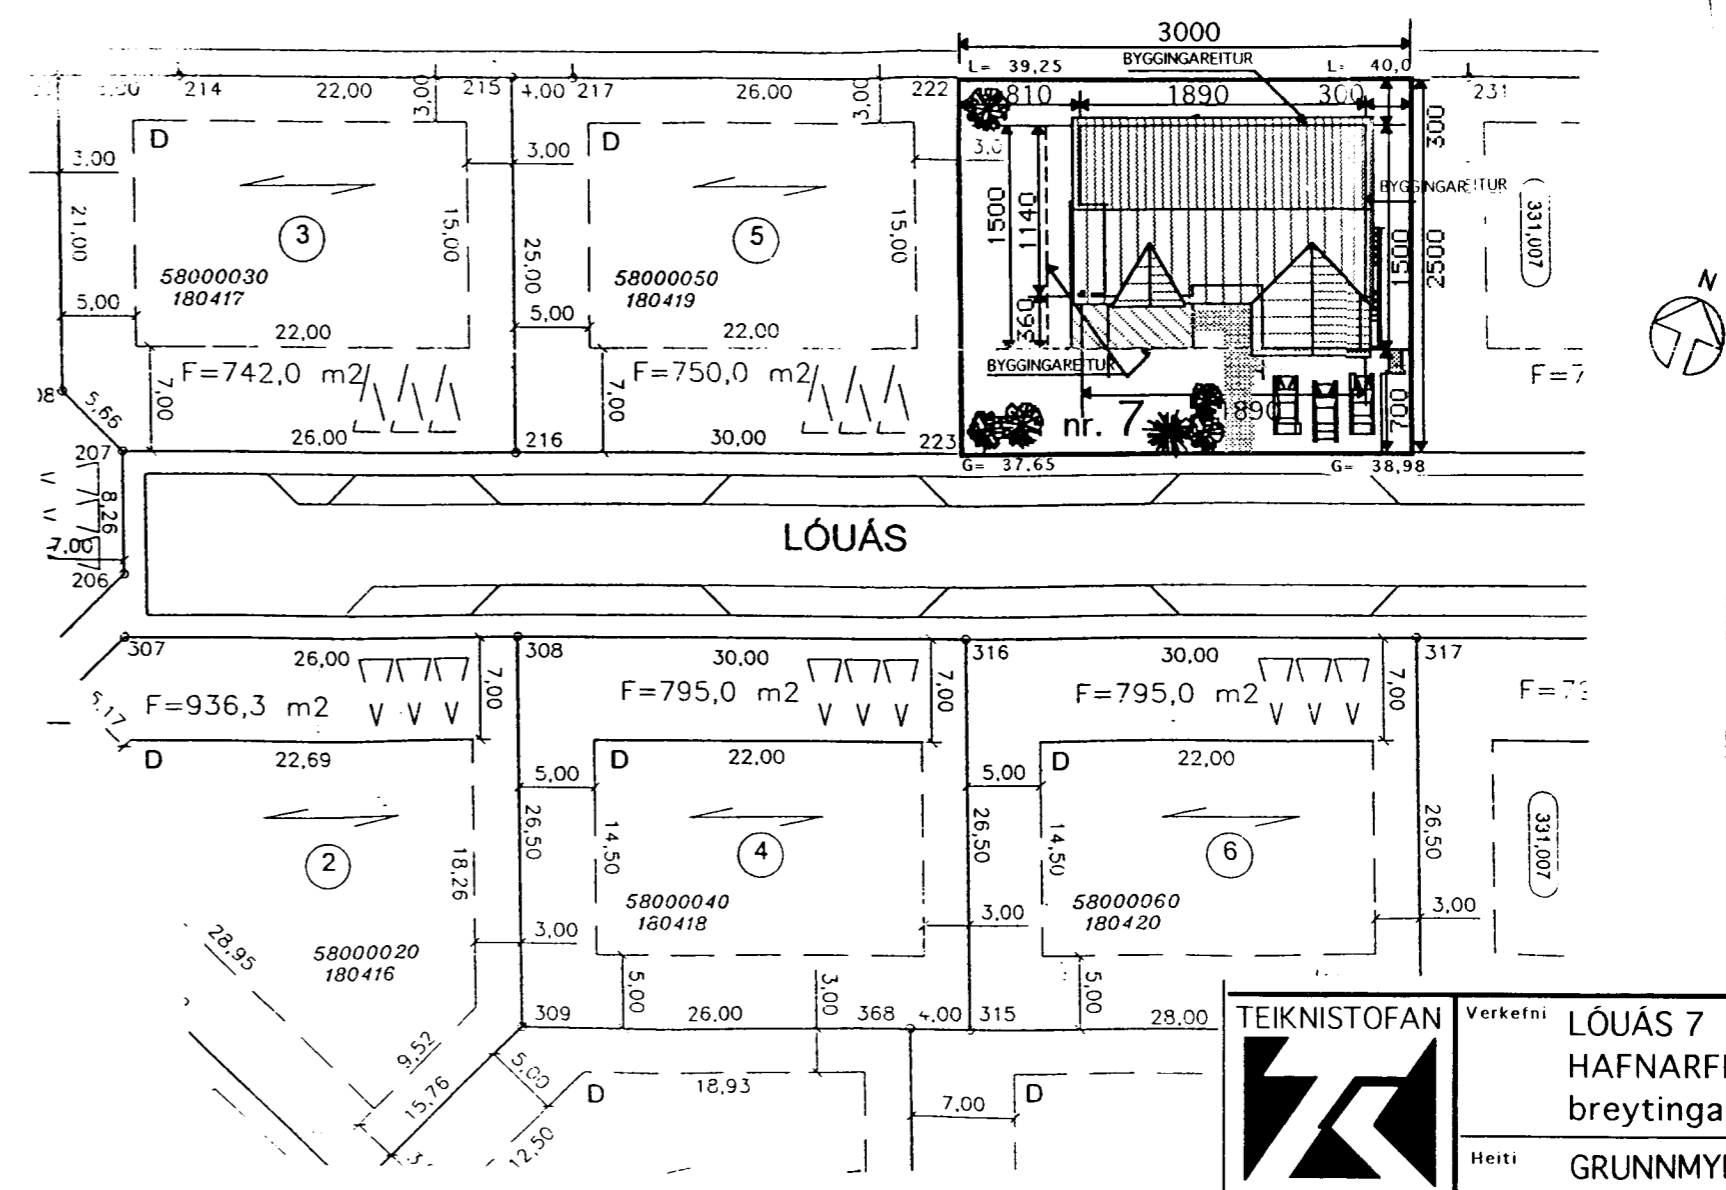

AFSTÖÐUMYND 1:500

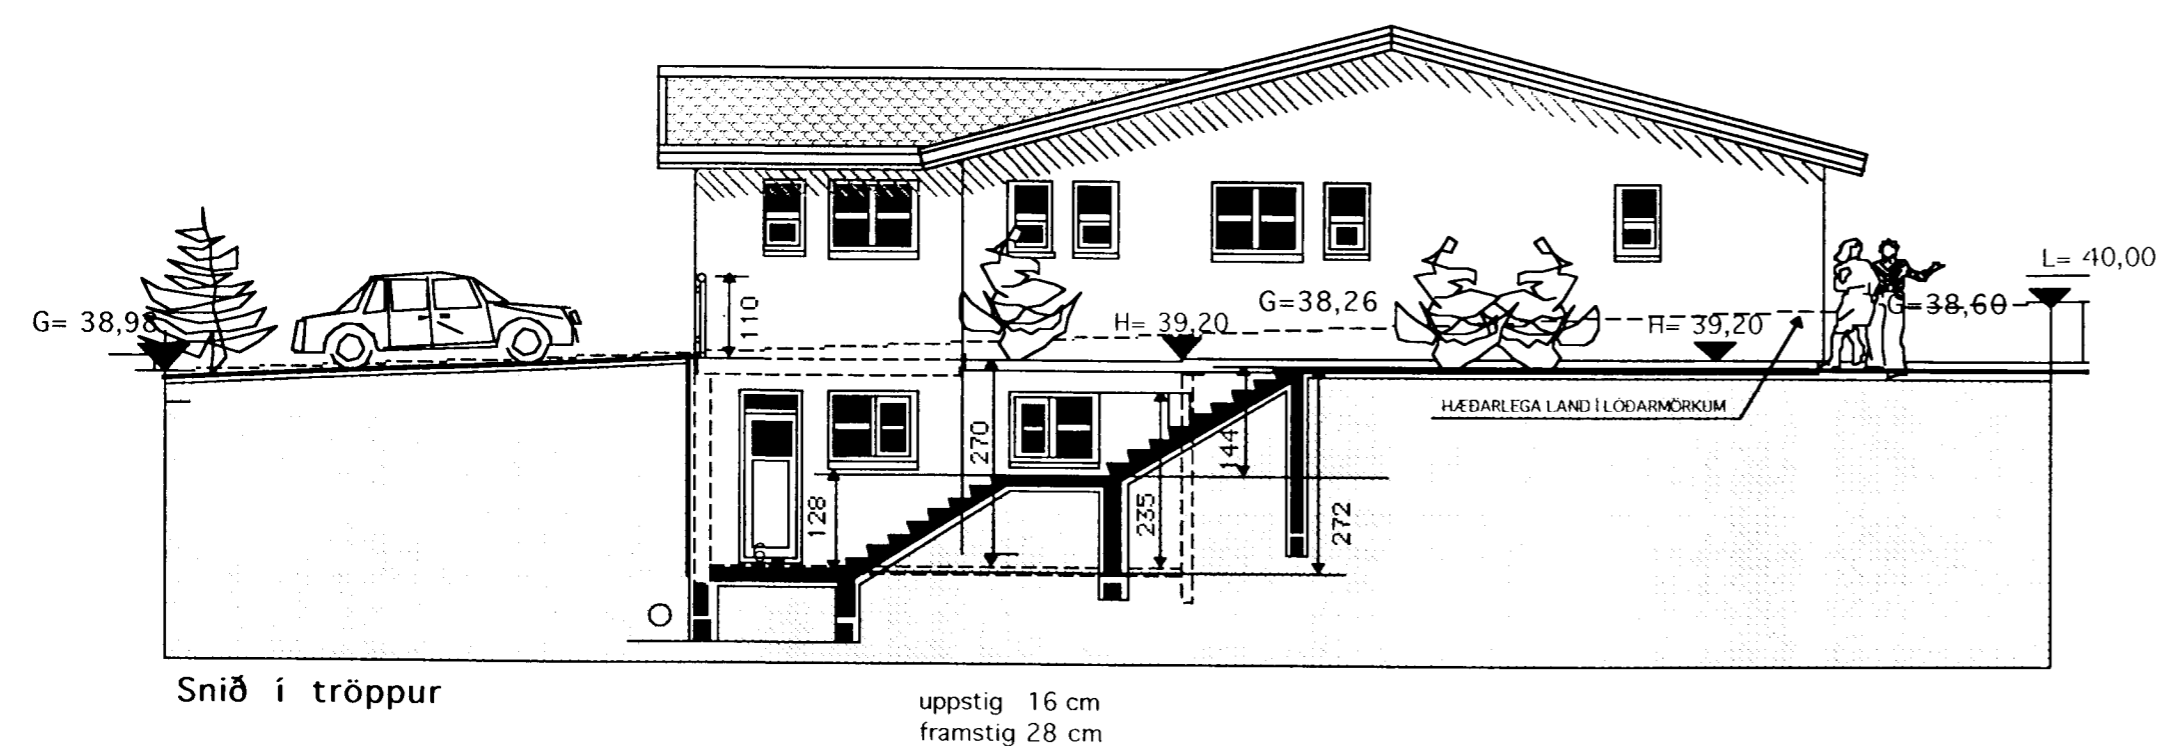

Snið í tröppur

uppstig 16 cm  
framstig 28 cm

BREYTT 12 APRÍL 2002  
Undir bilgeymslu er búið til rými sem nýtt verður sem föndur herbergi og geymsla. Trappa er úr þessu rými beint út. Gluggar og hurð að tröppu. Ásamt leiðréttingum samkv. athugasemdom K.Þ. vegna lokaúttektar með byggingarstjóra

	Verkefni	LÓUÁS 7 HAFNARFIRÐI breytingar kjallari o.fl.
	Heiti	GRUNNMYND KJALLARI AFSTÖÐUM. SKRÁNINGART.
kvarði	1:100 1:500	verk.nr.
dags.	4 JAN..2002	dags br.
hönnun	G. G.	teikn nr.
teikn	G. G.	<b>A-2</b>
Hringbraut 17 220 Hafnarfirði s. 555-2020 FAX 555-2021 Gisli G. Gunnarsson BFI kt. 020649-2409 kvardi@vortex.is		