







Samþykkt þann

02 MAÍ 2002

Byggingatulltrúinn í Hafnarfirði
F.h. Kristján Þórarinnsson

KJB

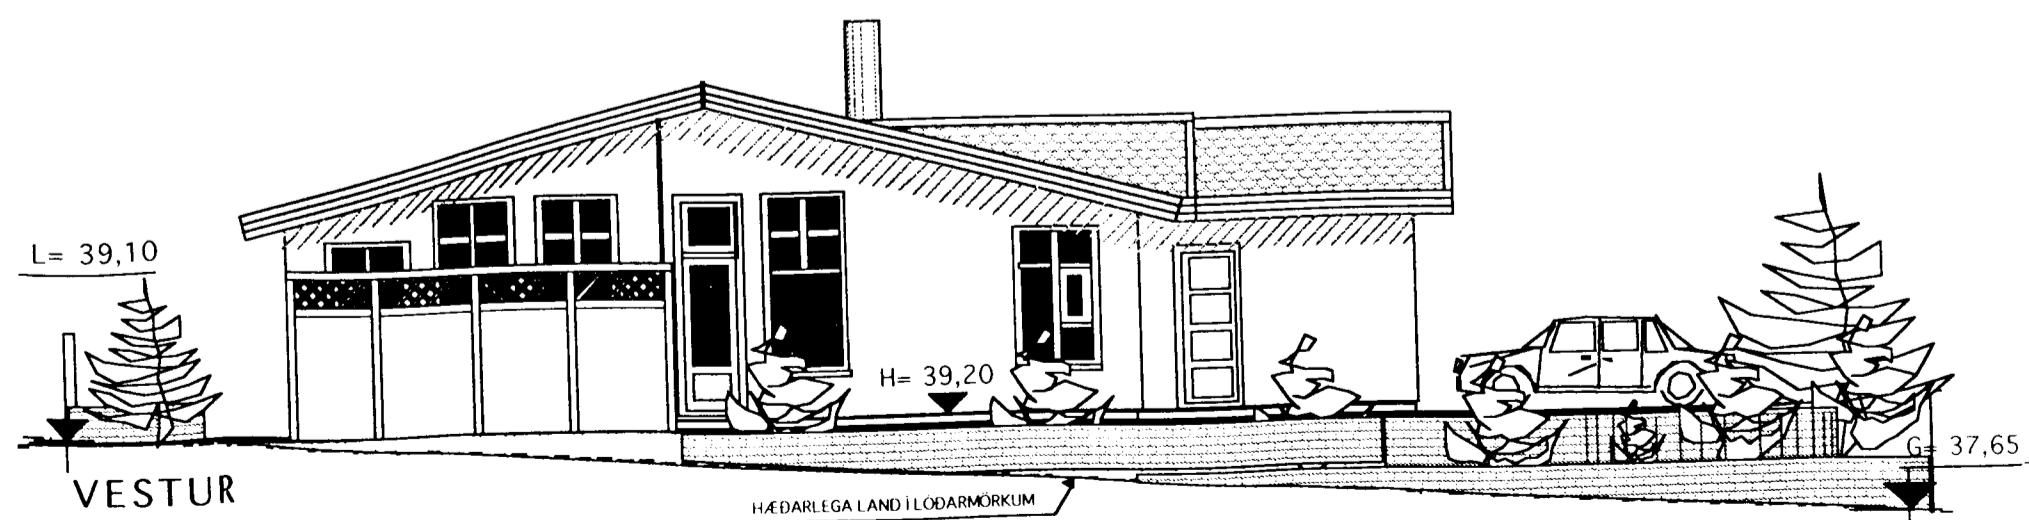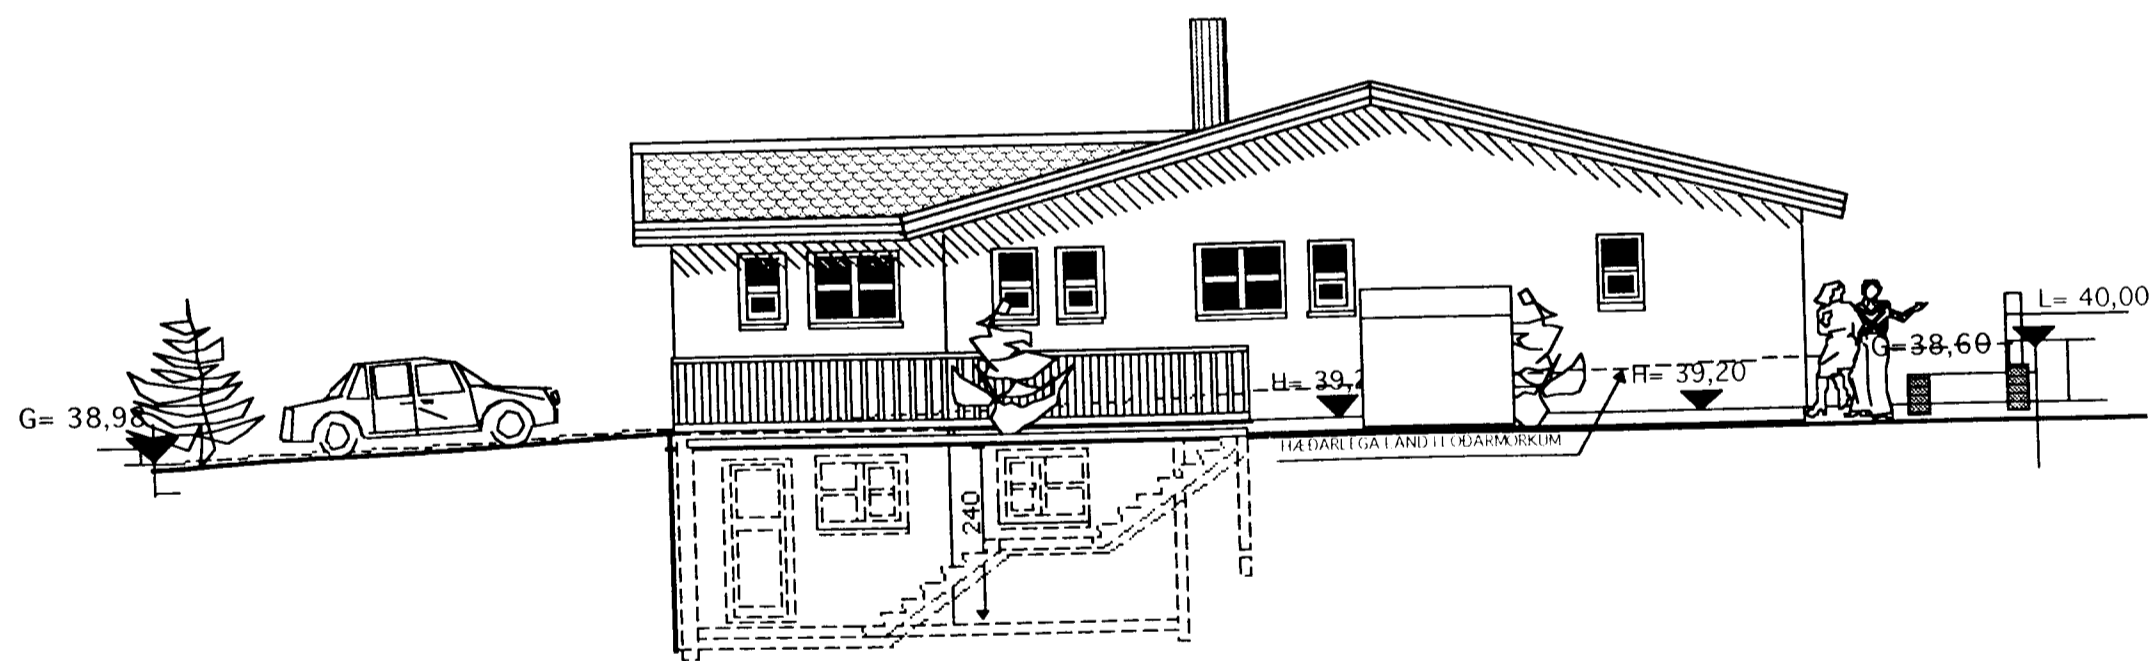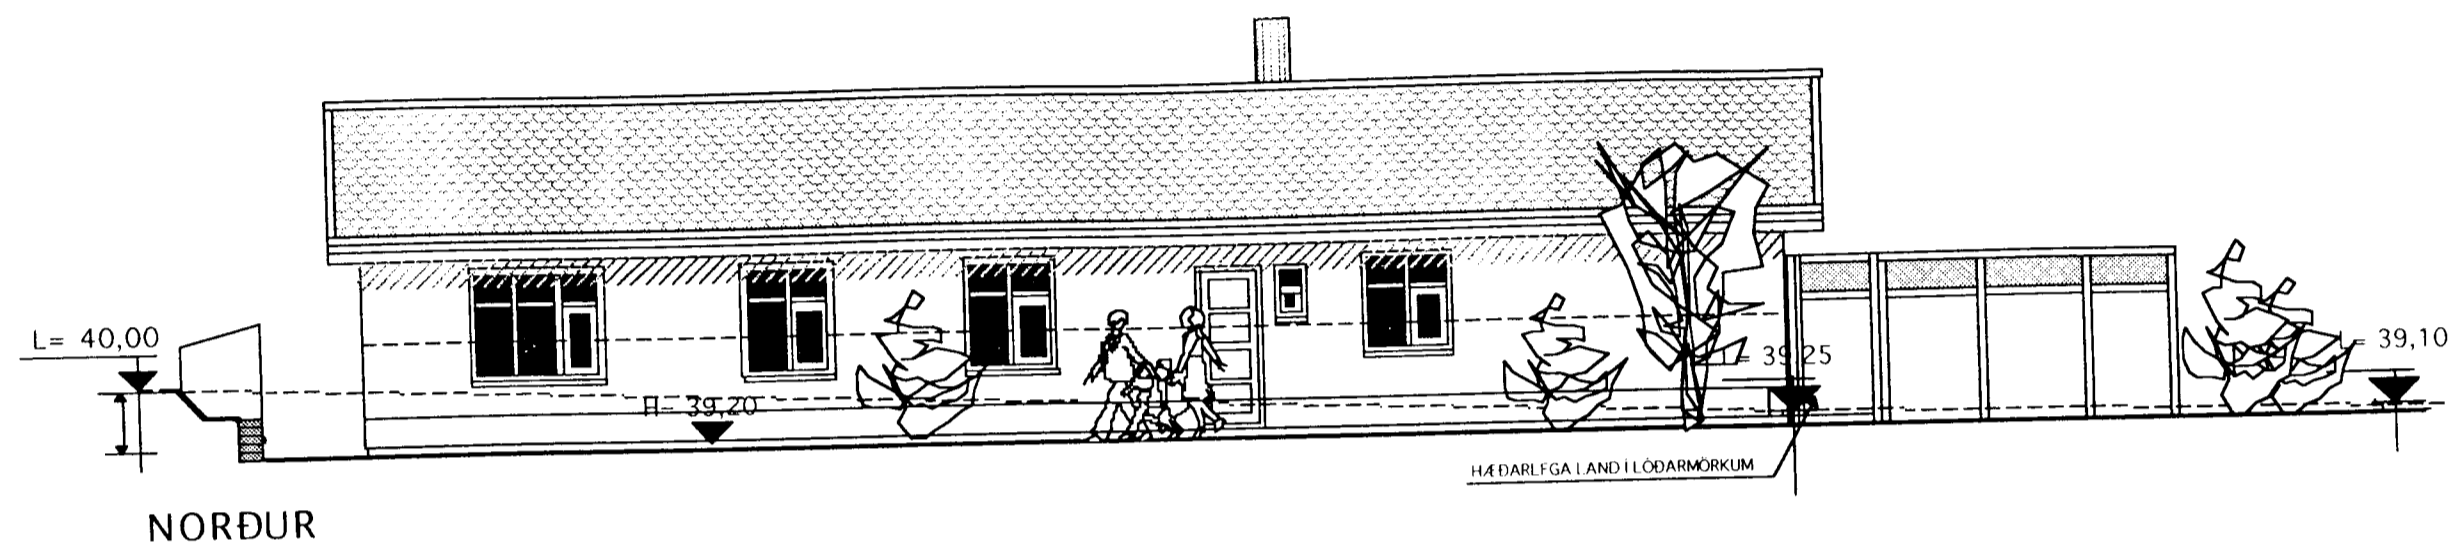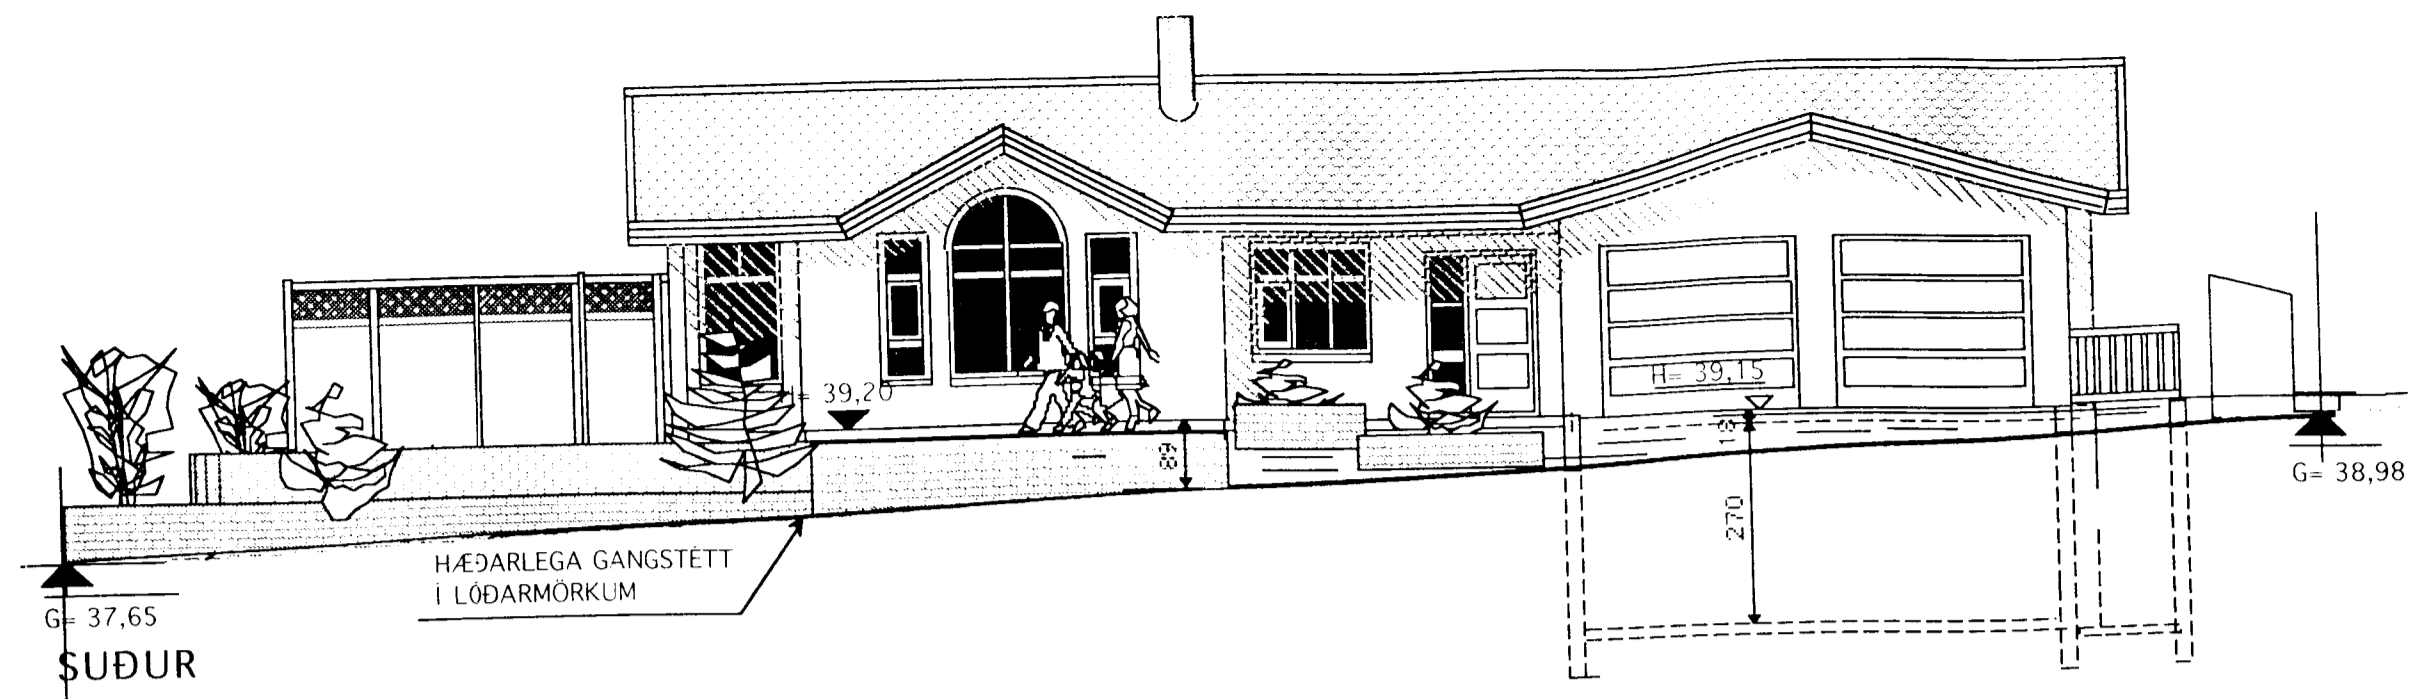

BREYTT 12 APRÍL 2002

Undir bílgeymslu er búið til rými sem nýtt verður sem föndur herbergi og geymsla. Útgangur(trappa) er úr þessu rými beint út. Gluggar og hurð að tröppu. Ásamt leiðréttingum samkv. athugasemdum K.Þ. vegna lokaúttektar með byggingarstjóra

TEIKNISTOFAN 	Verkefni	LÓUÁS 7 HAFNARFIRÐI breytingar kjallari o.fl. .
	Heiti	ÚTLITSMYNDIR

kvarði	1:100 1:500	verk.nr	
dags.	4 JAN., 2002	dags.br.	12 APRÍL, 2002
hönnun	G. G.	teikn.nr	A-3
teikn	G. G.		

Hringbraut 17 220 Hafnarfirði
s. 555-2020 FAX 555-2021
Gísli G. Gunnarsson BFI kt. 020049-2409
kvardi@vortex.is

Gunnarsson