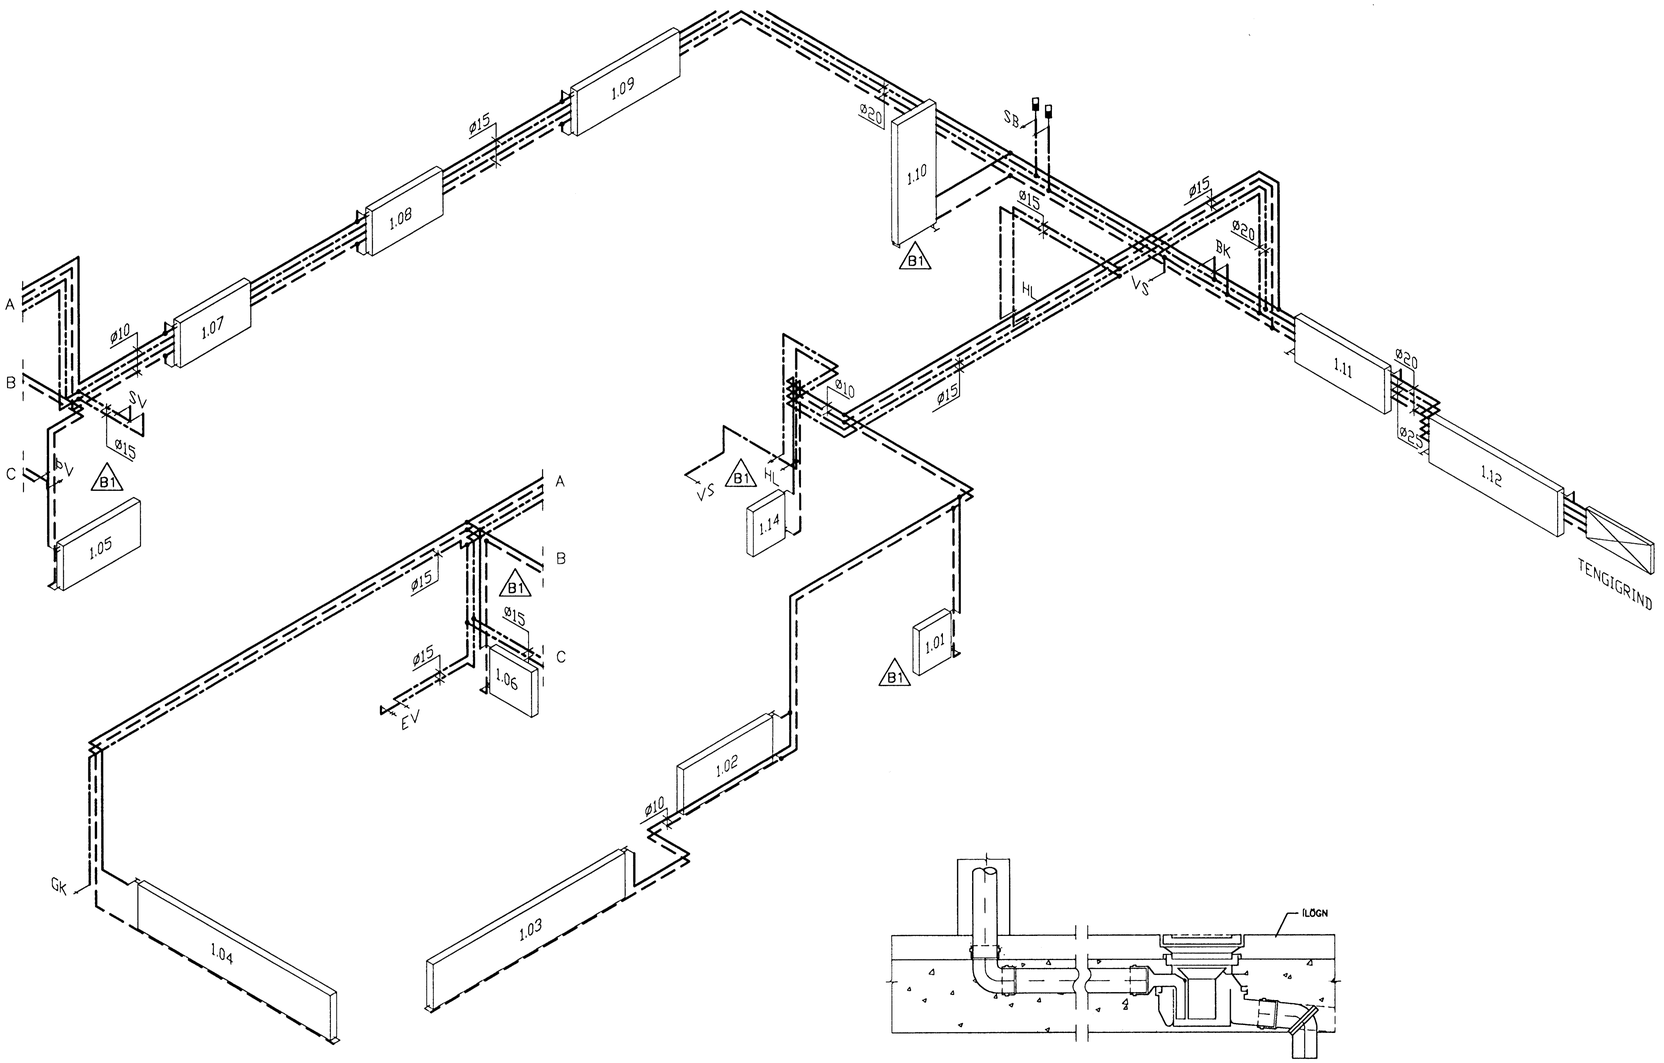

RÚMMYND, HITA– OG NEYSLUVATNSLÖGN 1:50

GÓLFNIÐURFALL MEÐ GEGNUMRENNSLI, 1:5

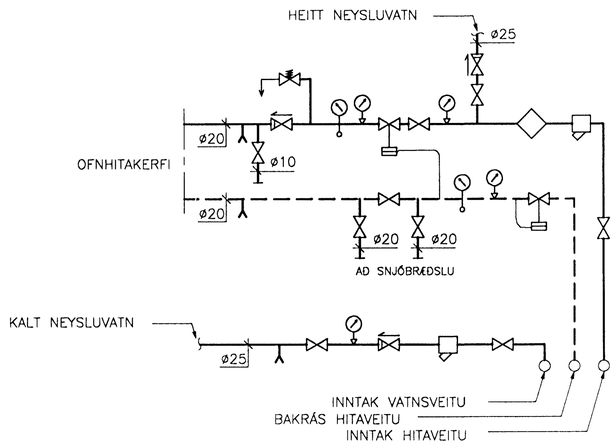

TENGIGRIND

SKÝRINGAR:

MERKINGAR:

- RENNILOKI
- STILLILOKI
- EINSTREYMISLOKI
- ÞRÝSTIJAFNARI/MÓTSTÖÐULOKI
- SÍA
- MÆLIR
- ÖRYGGISLOKI
- LOFTTÆMING
- HITAMÆLIR
- HITANEMI
- ÞRÝSTINGSMÆLIR
- ÞRÝSTINGSNEMI
- TÆMING

OFNASKRÁ Δt= 40°C

HITASTIG VATNS: 80°C – 40°C

	OFN NR.	AFL W	GERÐ	HÆÐ mm	LENGD mm	STAÐS. STÚTA	OFNLOKAR	STILLI-TALA	Kv m³/h
	101	645		600	800	A – B	FJVR		
	102	890		600	1400	A – B	RA–U2	4,5	0,08
	103	4360		600	3000	A – D	RA–U2	N	0,42
	104	2740		600	3000	B – C	RA–U2	9,5	0,26
	105	1460		600	1200	A – B	RA–U2	7,0	0,14
	106	550		600	600	C – D	FJVR		
	107	930		600	1000	A – B	RA–U2	5,0	0,09
	108	930		600	1000	A – B	RA–U2	5,0	0,09
	109	1790		600	1600	A – B	RA–U2	8,0	0,17
B1	110	900	HANDKLÆÐAOFN	1200	600	E – F	FJVR		
	111	1820		600	1500	B – C	FJVR		
	112	1390		600	2100	B – C	FJVR		
	114	320		600	480	A – B	FJVR		

BREYTINGAR:

B1 01.05.00: HITA– OG NEYLUVATNSLÖGN BREYTT, OFNAR FÆRÐIR OG OFN 1.13 FJARLÆGÐUR

ALMENNAR SKÝRINGAR SJÁ TEIKN. 2.02

Byggingafulltrúi Hafnarfjarðar
Afgreitt þann
08 MAÍ 2000
Sigurjón Pálsson

KVARÐI: 1:50	TV TÆKNIVANGUR HLÍÐASMÁRI 10, KÓPAVOGI TÆKNIÞJÓNUSTA S: 564-2244	VERKNR.	
DAGS: SEPT. 1999		TEIKN. NR.	2.03
HANNAÐ: M.G	VERKEFNI: LÓUÁS 7 í HAFNARFIRÐI		
TEIKNAÐ: M.G	HEITI: LAGNIR: HITA– OG NEYSLUVATNSKERFI, TENGIGRIND OG OFNASKRÁ		
YFIRFARIÐ: Magnús Gylfason	MAGNÚS GYLFASON F.T.F.Í kt. 201251–4199		