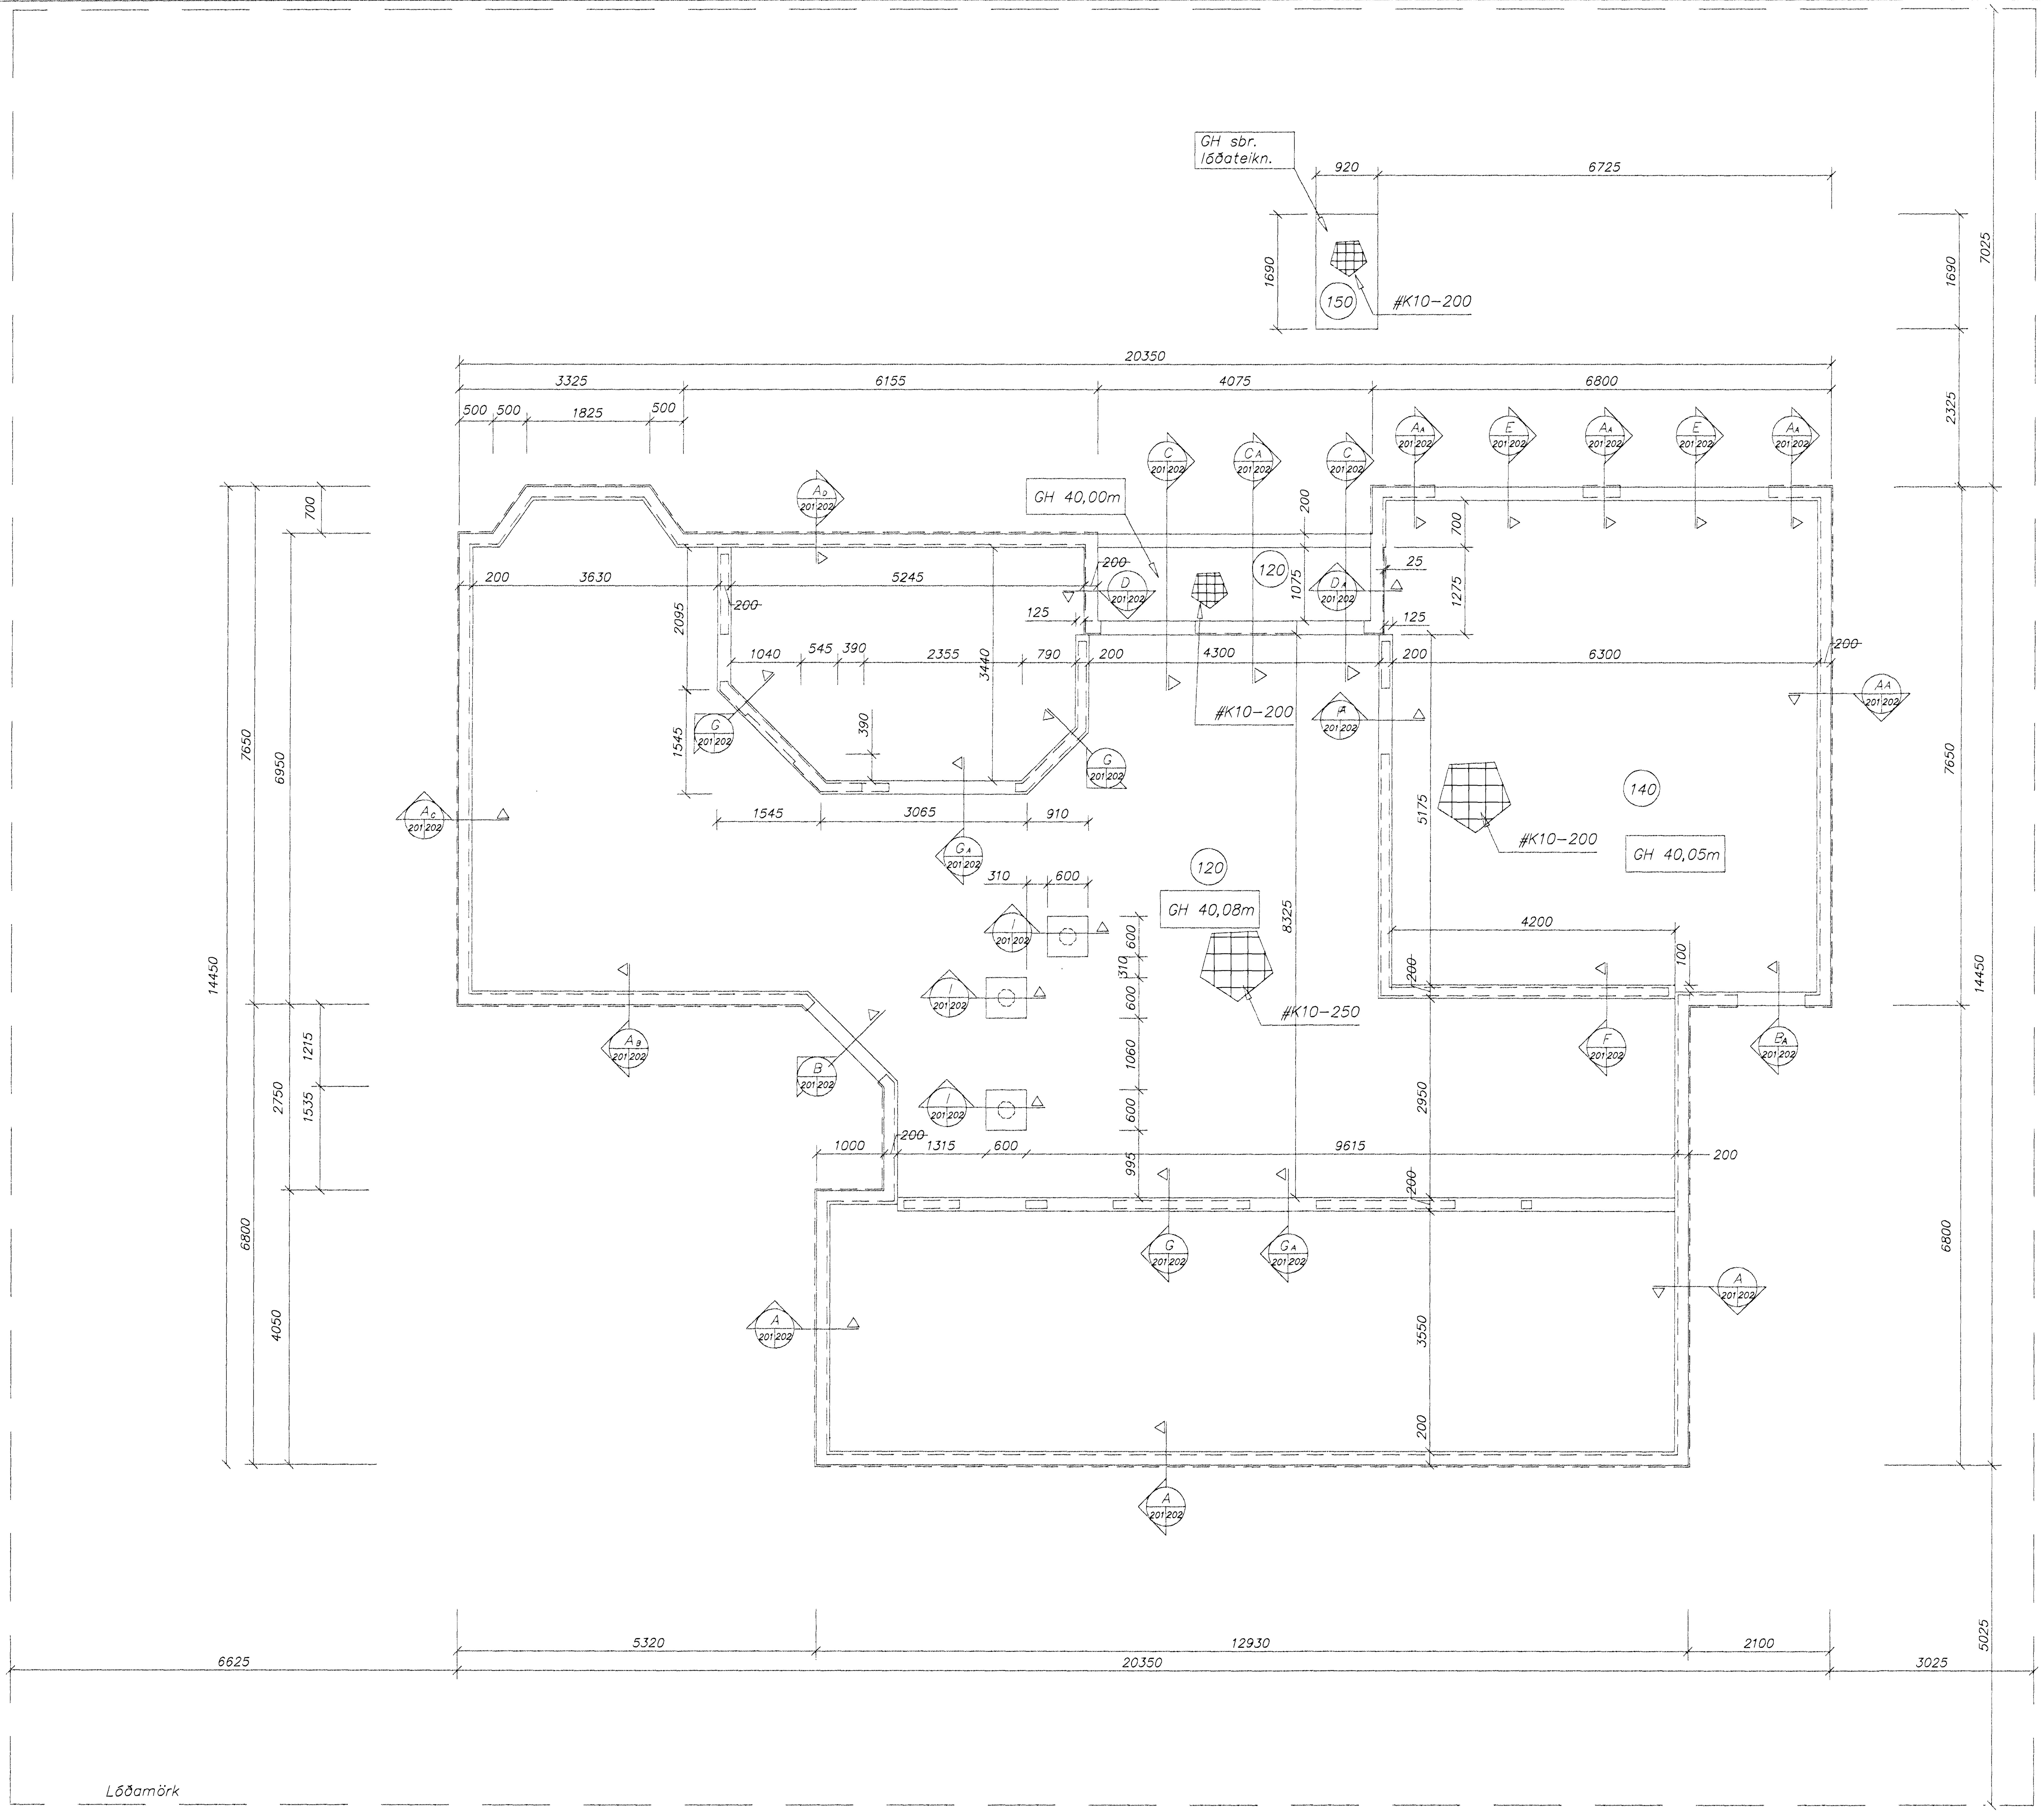

Skýringar

Verði byggjandi var við ósamræmi í teikningum svo sem málskekkjur skal leita úrskurðar hönnuða.

Styrkleikaflokkur steypu er C30 og gilda kröfur til annarra eiginleika sbr. útveggjasteypu í töflu 1 á teikningu 200.

Samþykkt þann
16 JAN. 2001
Byggingafulltrúinn í Hafnarfirði
F.h. Sigurbjartur Halldórsson

15/1 2001

dags	breyting	nafn
11.01.01	Snið Ax og G leiðrétt auk veggja að eldhúsi	PVG

Strendingur ehf.
Verkfræðiþjónusta
Reykjavíkurvegur 68 – 220 Hafnarfjörður
sími 565 5640, fax 565 5641

hannaði:	PVG	ÁGÚST 1999
teiknaði:	PVG	ÁGÚST 1999

Hafnarfirði 12/1-2001

kt 051163-2739

Lóuás 8, Hafnarfirði

Undirstöður
Grunnmynd

dagsetning:	teikn. nr:	mælikvarði:	A1
Ágúst 1999	201	1:50	