


Einlínumynd af töflu

INN TAK ORKUVEITU SÚÐURNESJA
AD LÓÐAMÖRKUM

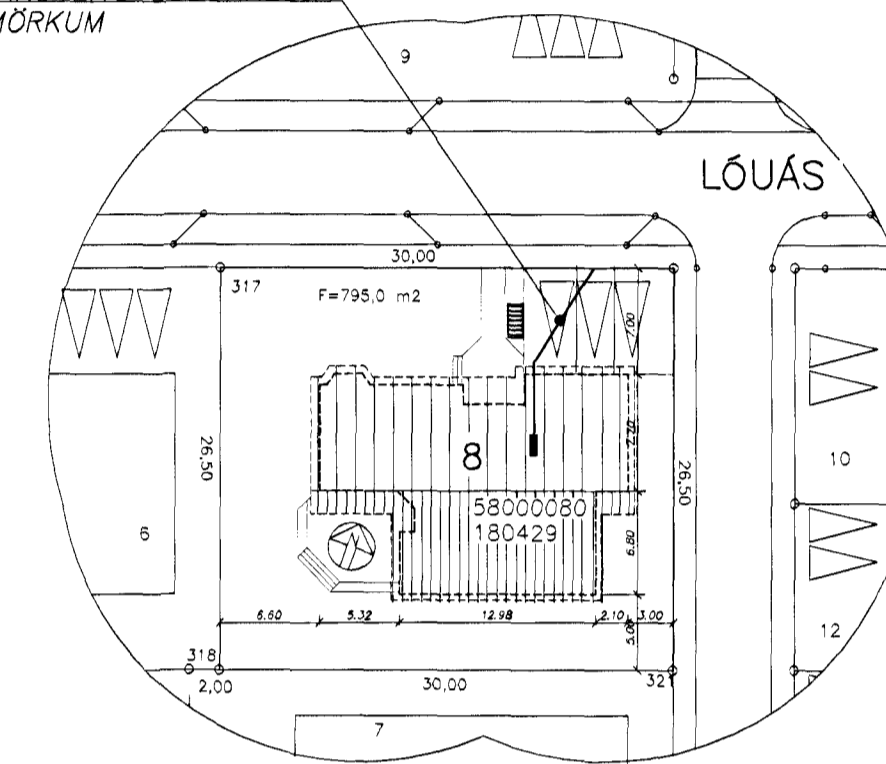

Afstöðumynd
Mælikvarði 1: 500

Skýringar

EFTIRFARANDI SKÝRINGAR GILDA NEMA ANNAD KOMI FRAM Á TEIKNINGU:

LAGNIR ERU HULDAR 16 MM PLASTPÚLAGNIR
TAUGAR ERU 3X 1.5q

HÆÐ Á ROFUM SKAL VERA 105 sm
HÆÐ Á TENGLUM SKAL VERA 20 sm
HÆÐ Á H-DÓSUM SKAL VERA 20 sm

MÁLSTRAUMUR ROFA ER 10A,
MÁLSTRAUMUR TENGLA ER 16A

- DS = DYRASÍMI
- L = LOFTNET
- F = BÆJARSÍMI / SÍMATENGLAR
- T = TÖLVUDÓSIR / TÖLVUTENGLAR
- H = HÁTALARADÓSIR
- LR = LOFTRÆSING STÝRIST AF LJÓSUM
- DÆ = DELA FASTTENG

| | | | | | |
|--------------------------|----------|-----------------------------------|---|--------|--------------------------|
| Lóuás 8, Hafnarfirði | | | SKV. — | | |
| Afstöðumynd og skýringar | | | TEIKNAR 402 | | |
| Einlínumynd af töflu | | | NESTA NR 403 | | |
| A | 01-06-12 | FULLNÆRTEIKNING (reynðarteiðning) | PVG | T.S. | Tracy Svinborg 220462437 |
| ÚT: | DAÖR | | TEIKN | HASNAÐ | SAMÞYKKT |
| | | | KENNTALA | | |
| | | | TERA s/f <small>EDMUND BELLERSEN RAFMAGNSVERKFRÆÐISTOFA TRAUSTRÝVENBURÐSSON RAFMAGNSSTYRNIR SÍMI 568788 SÍMI 568790</small> | | |
| | | | <small>TRAK</small> — <small>AF</small> — <small>ÚT</small> <small>GUEYMULNR</small> — <small>AF</small> — <small>ÚT</small> A | | |