


Stærð	Fermetrar	Rúmetrar
1 hæð	95,5	269,3
2 hæð	84,7	237,5
Samtals	180,2	506,8
Bilageymsla	32,0	91,2
Samtals	212,2	598,0

- Byggingarlýsing**
Húsið er Timburhús Byggt á staðnum með pappklæddu timburþaki og hvílir á steypum sökkli og plötu úr járnþentri steinsteypu. Innveggir eru klæddir með plötum á grind
- Þak er gert úr sperrum (45X225 mm og kertó burðarbitum) sem hvila á útveggjum. Einangrað er með 200mm ull 20 mm loftunarbíl. Neðan á sperrum er klæðning fest á lagnagrind
 - Útveggir eru timburgrind 45 x145 með einangrun á milli klæddir að utan með liggjandi panelklæðningu
 - Gler í gluggum. K gler er í gluggum og loftunarbíl 12 mm á föstum glerjum og 9 mm á lausum fögum
- Frágangur á lóðarmörkum er háð samþykki aðliggjandi lóðarhafa

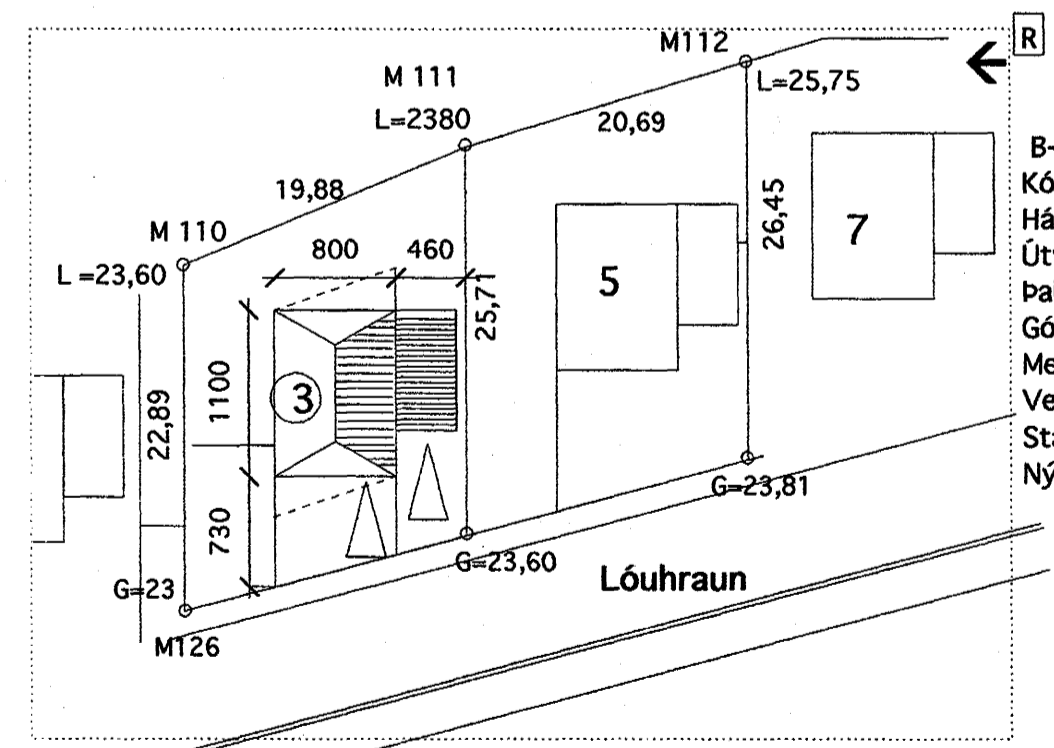

- Breytt 16,10,2000
- Þakformi á útbyggingu stofu
 - Þakhalli frá göflum húss
 - Útlit á mansa
 - Útbygging undir svölum
 - Leiðréttar málsetningu á gluggum
 - Leiðrétt útlit á kvistum
 - Pappa þak í stað járn
 - Breytt skráningartafli

- R** Staðsetning á Reykskynjara Flóttaleið eða björgunarleið
- B-60 tákn um eldvarnavegg eða eldvarnahurð
- Kólinartölur
- Hámarksgildi W/m² C
- Útveggir 0,26
- Þak 0,17
- Gólf á fyllingu 0,28
- Meðaltal glugga og hurða 2,05
- Vegg meðaltal húss 0,46
- Stærð lóðar 464,1m²
- Nýtingarhlutfall 0,44

Húsið teiknað af Friðriki Friðriksyni og samþykkt í Byggingarnefnd 24 Febrúar 2000.

Helti	Lóuhraun 3	kvæði	1:100 1: 500	
		dags.	16,10,2000	nr.
Verkefni	Grunnmynd 1 & 2 hæð og Afstöðumynd	hönnun	Stefán	teikn. nr.
		teikn	Stefán	A-1

Stefán Jörundsson TFI kt 230145/7099

Stefán Jörundsson