

2 HÆÐ

Stærð	Fermetrar	Rúmetrar
1 hæð	95,5	269,3
2 hæð	84,7	237,5
Samtals	180,2	506,8
Bilageymsla	32,0	91,2
Samtals	212,2	598,0


Byggingarlýsing
Húsið er Timburhús Byggt á staðnum með pappklæddu timburpaki og hvílir á steiptum sökkli og plötu úr jámbentri steinsteypu. Innveggir eru klæddir með plötum á grind

- 1 Pak er gert úr sperrum (45X225 mm og kertó burðarbitum) sem hvila á útveggjum. Einangrað er með 200mm ull 20 mm loftunarbíl. Neðan á sperrum er klæðning fest á lagnagrind
2. Útveggir eru timburgrind 45 x145 með einangrun á milli klæddir að utan með liggjandi panelklæðningu
- 3 Gler í gluggum. K gler er í gluggum og loftunarbíl 12 mm á föstum glerjum og 9 mm á lausum fögum

Frágangur á lóðarmörkum er háð samþykki aðliggjandi lóðarhafa

R Staðsetning á Reykskynjara
Flóttaleið eða björgunarleið

- B-60 tákn um eldvarnavegg eða eldvarnahurð
Kólonunartölur
Hámarksgrildi W/m2 C
Útveggir 0,26
Pak 0,17
Gólf á fyllingu 0,28
Meðaltal glugga og hurða 2,05
Vegg meðaltal húss 0,46
Stærð lóðar 492,7m2
Nýtingarhlutfall 0,41

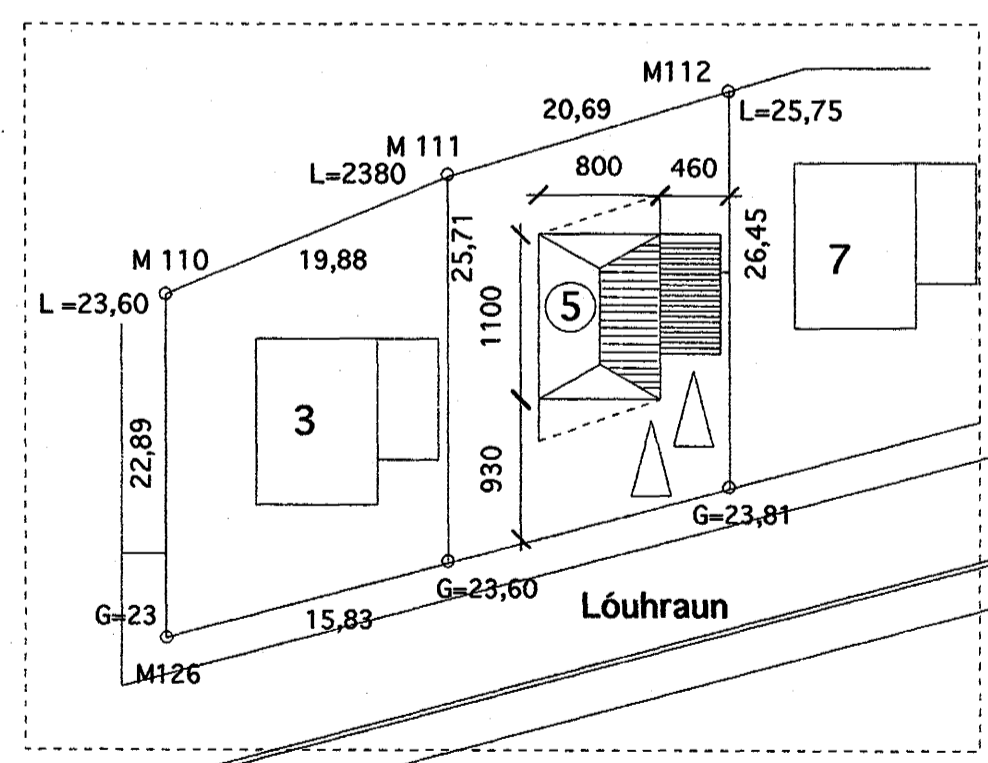

Afstöðumynd 1: 500

- Breytt 16,10,2000
1. Pakformi á útbyggingu stofu
 2. Pakhalli frá göflum húss
 3. Útlit á mansa
 4. Útbygging undir svölum
 5. Leiðréttar málsetningu á gluggum
 6. Leiðrétt útlit á kvistum
 7. Pappa pak í stað jáms
 8. Breytt skráningartafla

Húsið teiknað af Friðriki Friðriksyni og samþykkt í Byggingarnefnd 24 Febrúar 2000.

Heiti Lóuhraun 5	Kvarði 1: 100 1: 500	
Verkefni Grunnmynd 1 & 2 hæð Afstöðumynd	Dag. 16,10,2000	nr. nr.
	hönnun Stefán	teikn. nr. A - 1
	teikn Stefán	

Stefán Jörundsson TFI kt. 230145-7099