



L = 23.80
SUD - VESTUR
G = 23.60




G = 23.60
SUD - AUSTUR
G = 23.81


Samþykkt þann
16.10.2000
Byggingarfulltrúinn í Hafnarfirði
Eirindur Hjálmarsson
G. Valtýsdóttir




G = 23.81
NORD - AUSTUR
L = 23.75

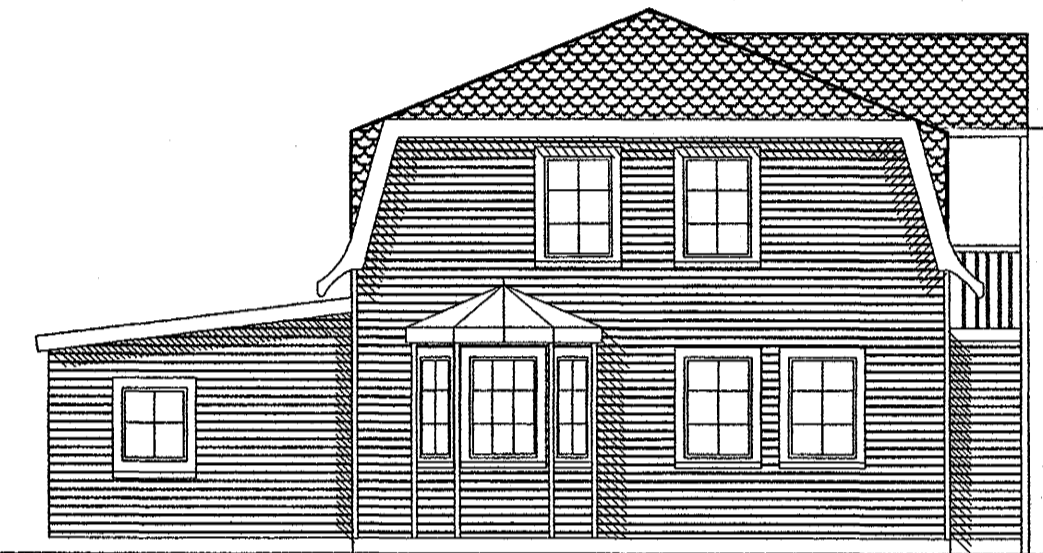

L = 23.75
NORD - VESTUR
L = 23.80

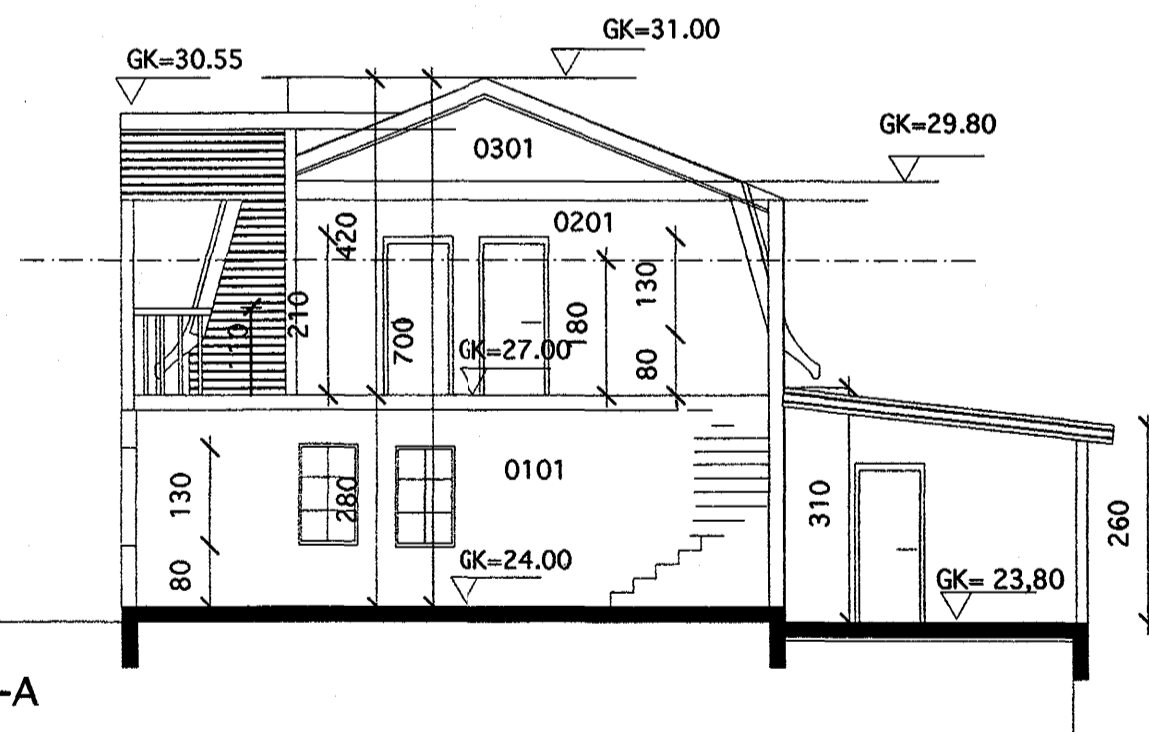

SNEIDING A - A

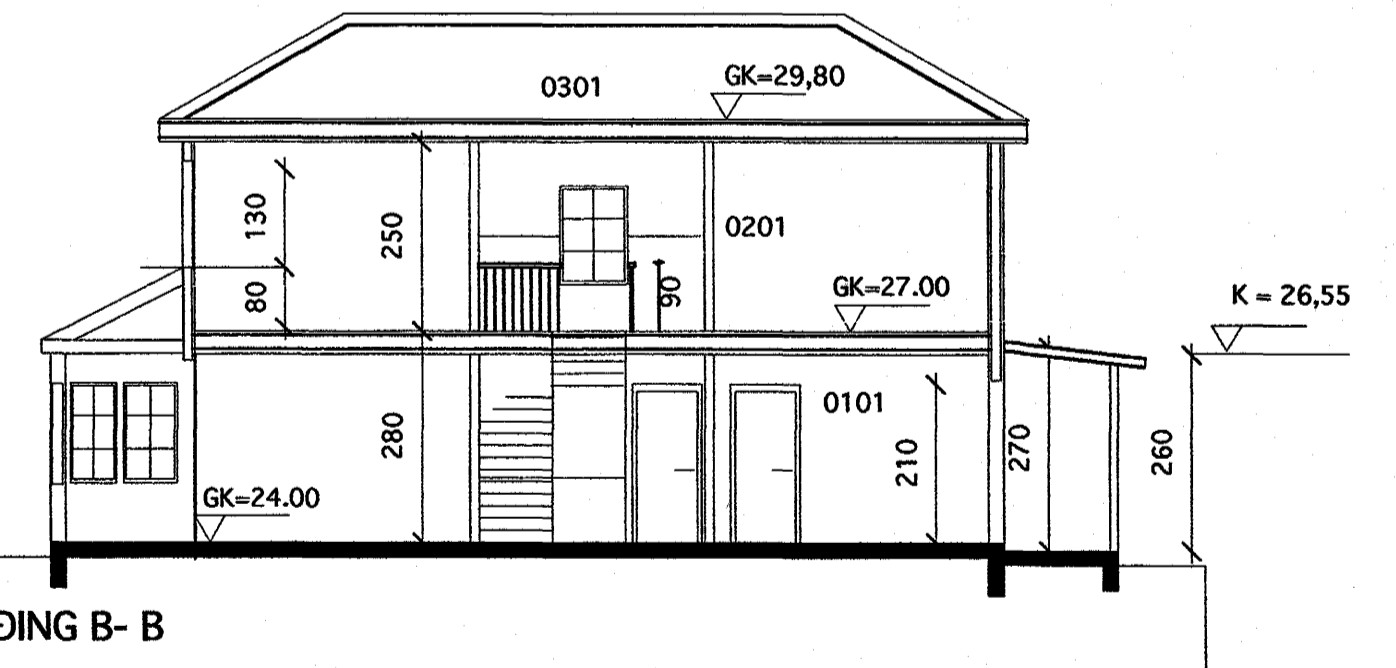

SNEIDING B - B

Húsið teiknað af Friðriki Friðriksyni og samþykkt í Byggingamefnd
24 Febrúar 2000.

- Breytt 16,10,2000
1. Þakformi á útbyggingu stofu
 2. Þakhalli frá göflum húss
 3. Útlit á mansa
 4. Útbygging undir svölum
 5. Leiðréttar málsetningu á gluggum
 6. Leiðrétt útlit á kvistum
 7. Pappa þak í stað járns
 8. Breytt skráningartafla

Hengi	Lóuhraun 5	kvartál	1: 100	
Verkefni	Útlits og skurðar myndir	dagf.	16,10,2000	nr.
		hönnun	Stefán	teikn. nr.
		teikn	Stefán	A-2

Stefán Jörundsson TFI kt 230145-7099