


LAGNIR Í GRUNNI OG UTANHÚSS M. 1:50

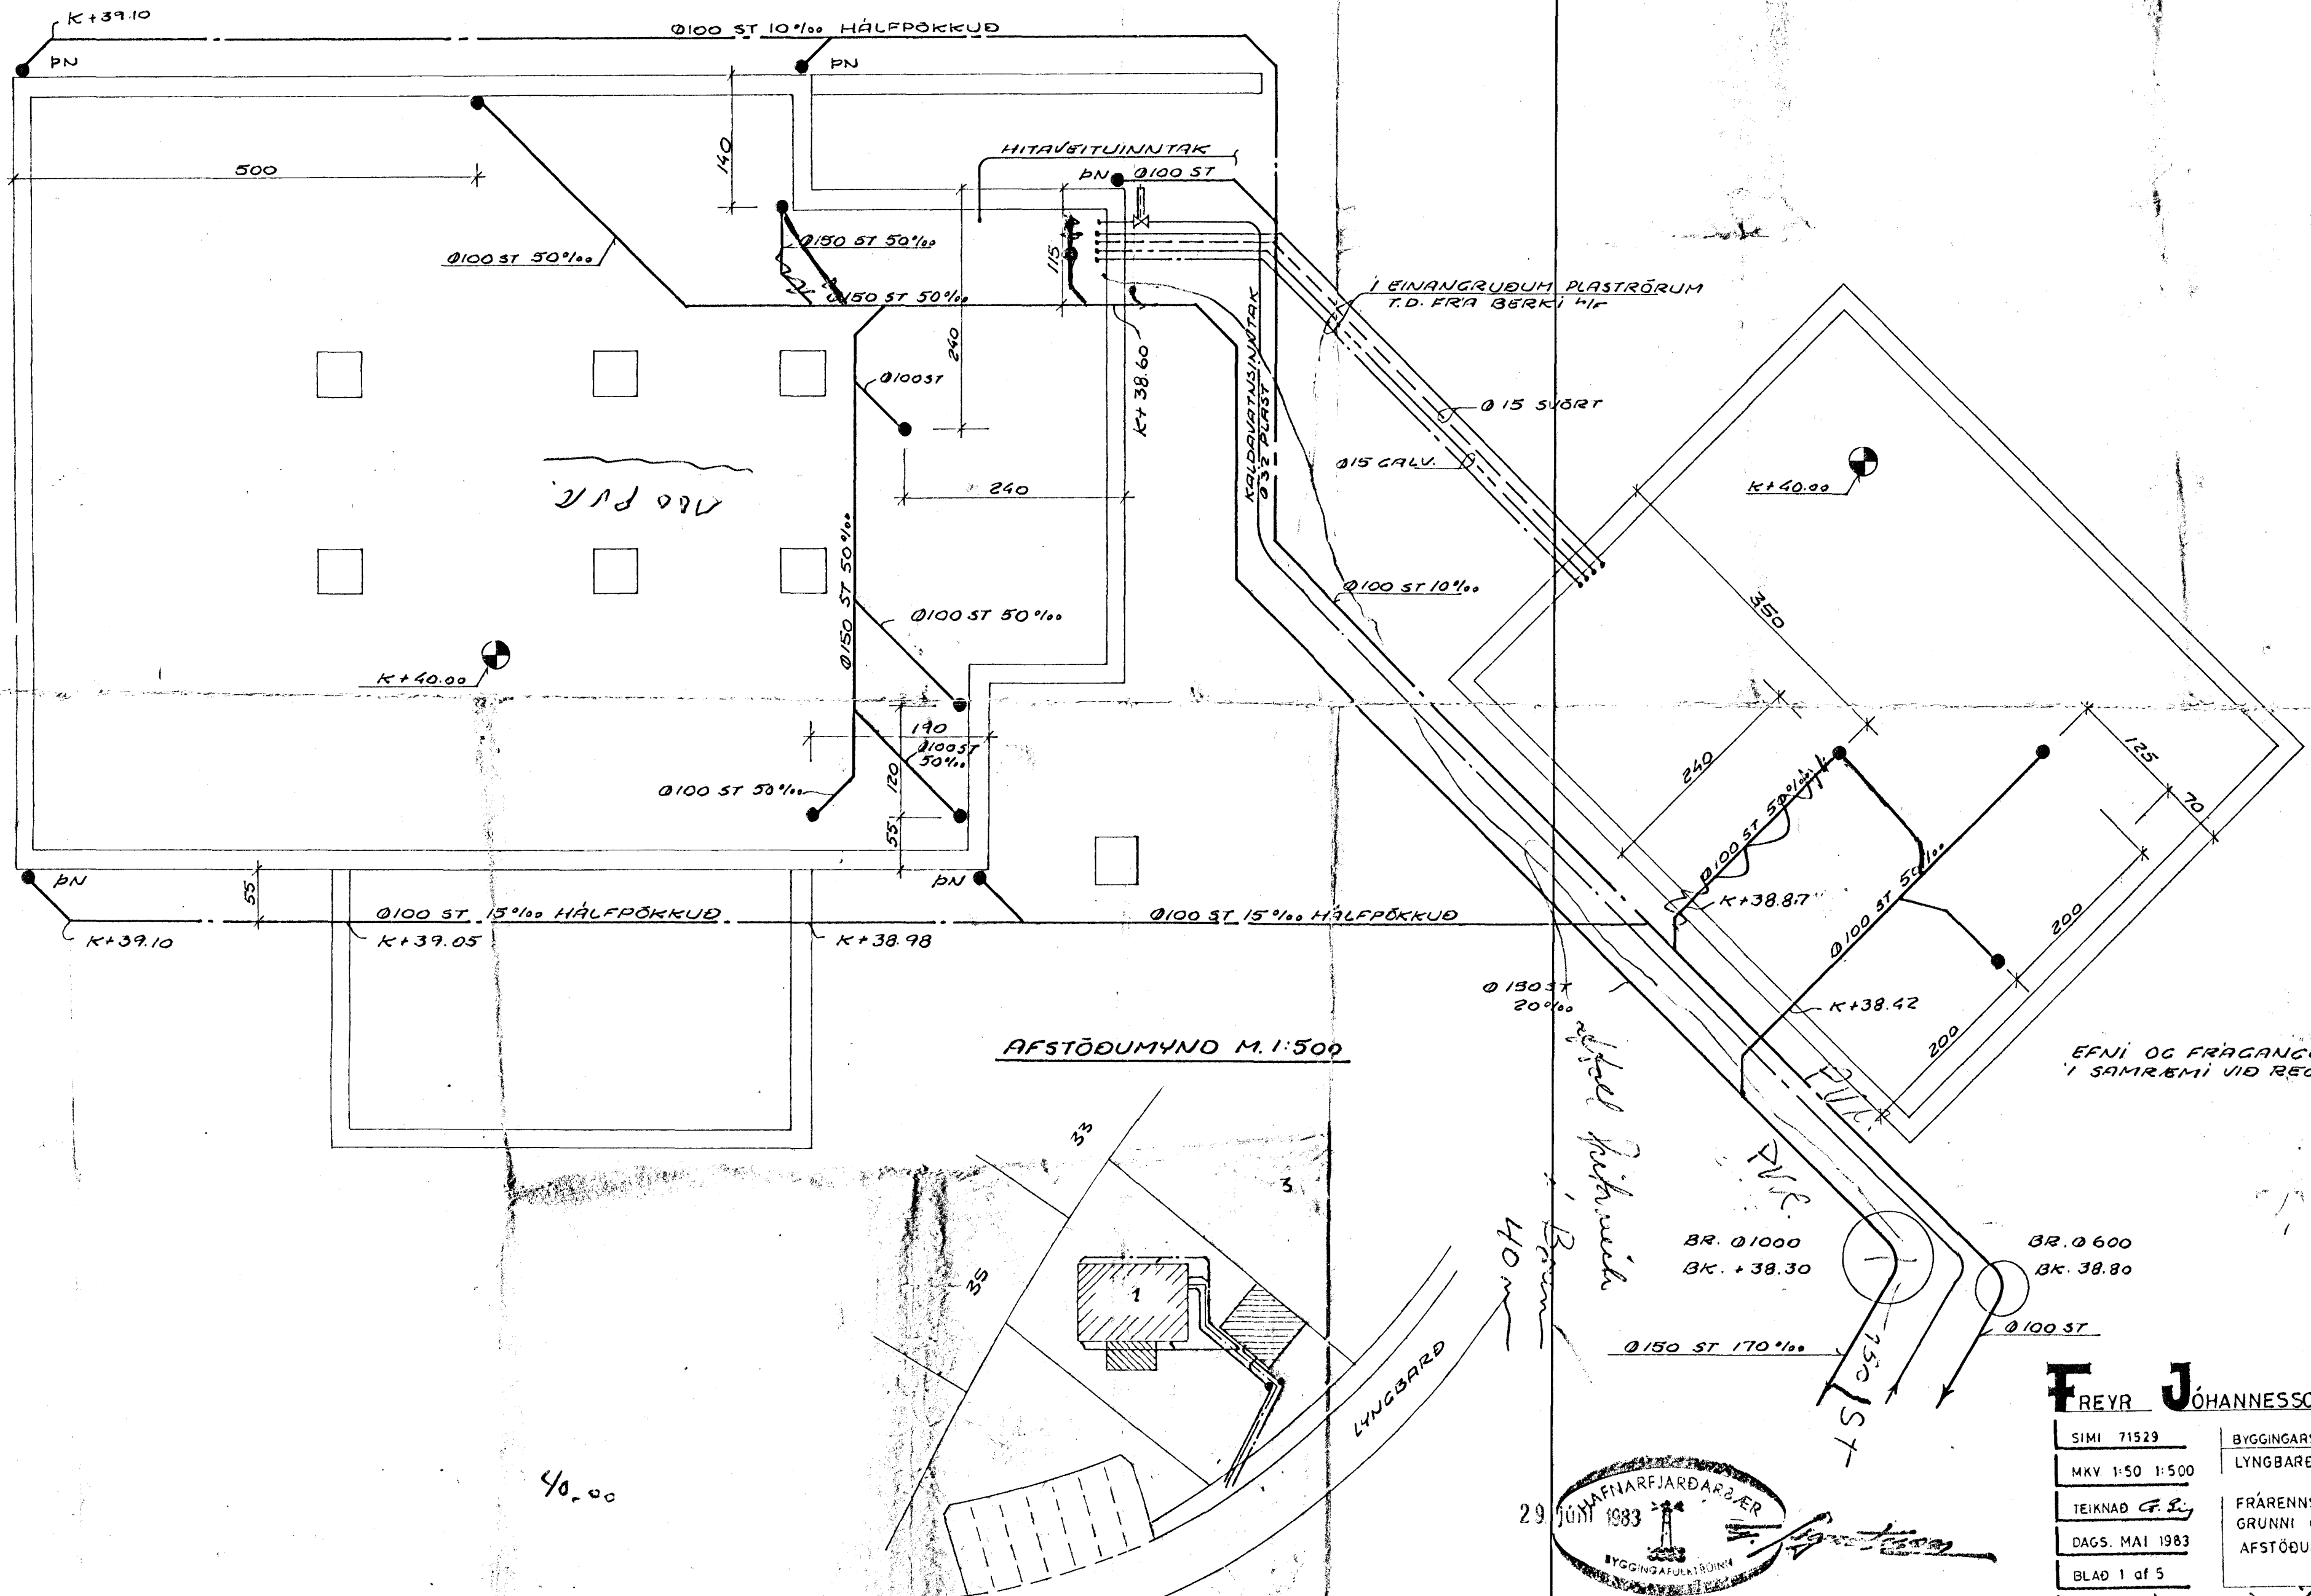

**FREYR JÓHANNESSON** M.T.FÍ

SIMI 71529	BYGGINGARSTADUR: HAFNARFJÖRÐUR
MKV 1:50 1:500	LYNGBARD 1
TEIKNAD G.R.	FRÁRENSLISLAGNIR Í
DAGS. MAI 1983	GRUNNI OG UTANHÚSS
BLAD 1 af 5	AFSTÖÐUMYND
HANNAD	<i>Freyr Jóhannsson</i>

