Forstofa
Samþykkt á fundi byggingarnefndar þ. 4/4 1984
BYGGINGAFULLTRÚINN
Í HAFNARFIRÐI
F. Ingvarsson

grunnflötur húss
(ásamt gróðurskála) : 117,6 m²
grunnflötur bílageymslu : 42,o -
gólfflm. efri hæðar : 71,4 -
gólfflm. neðri hæðar : 94,4 -
gólfflm. bílageymslu : 42,o -
gólfflm. gróðurskála : 15,6 -
samtals brútto-gólfflm. : 223,4 -
flatarmál lóðar : 63o,1 -
nýtingarhlutfall: 223,4 / 63o,1 = o,35

uppbygging:
íbuðarhús úr timbri á steinsteyptum grunni, utanhúss lágrétt timburklæðning, á þaki báraðar málmplötur, bílskúr steyptur, einangraður að utan, og klæddur að utan með lágr. timburklæðningu, þak bílskúrs steypt með grasi á,

einangrun húss:
útveggir : 75mm glerull,
gólf : 5o- plast undir plötu,
þak :15o- glerull,

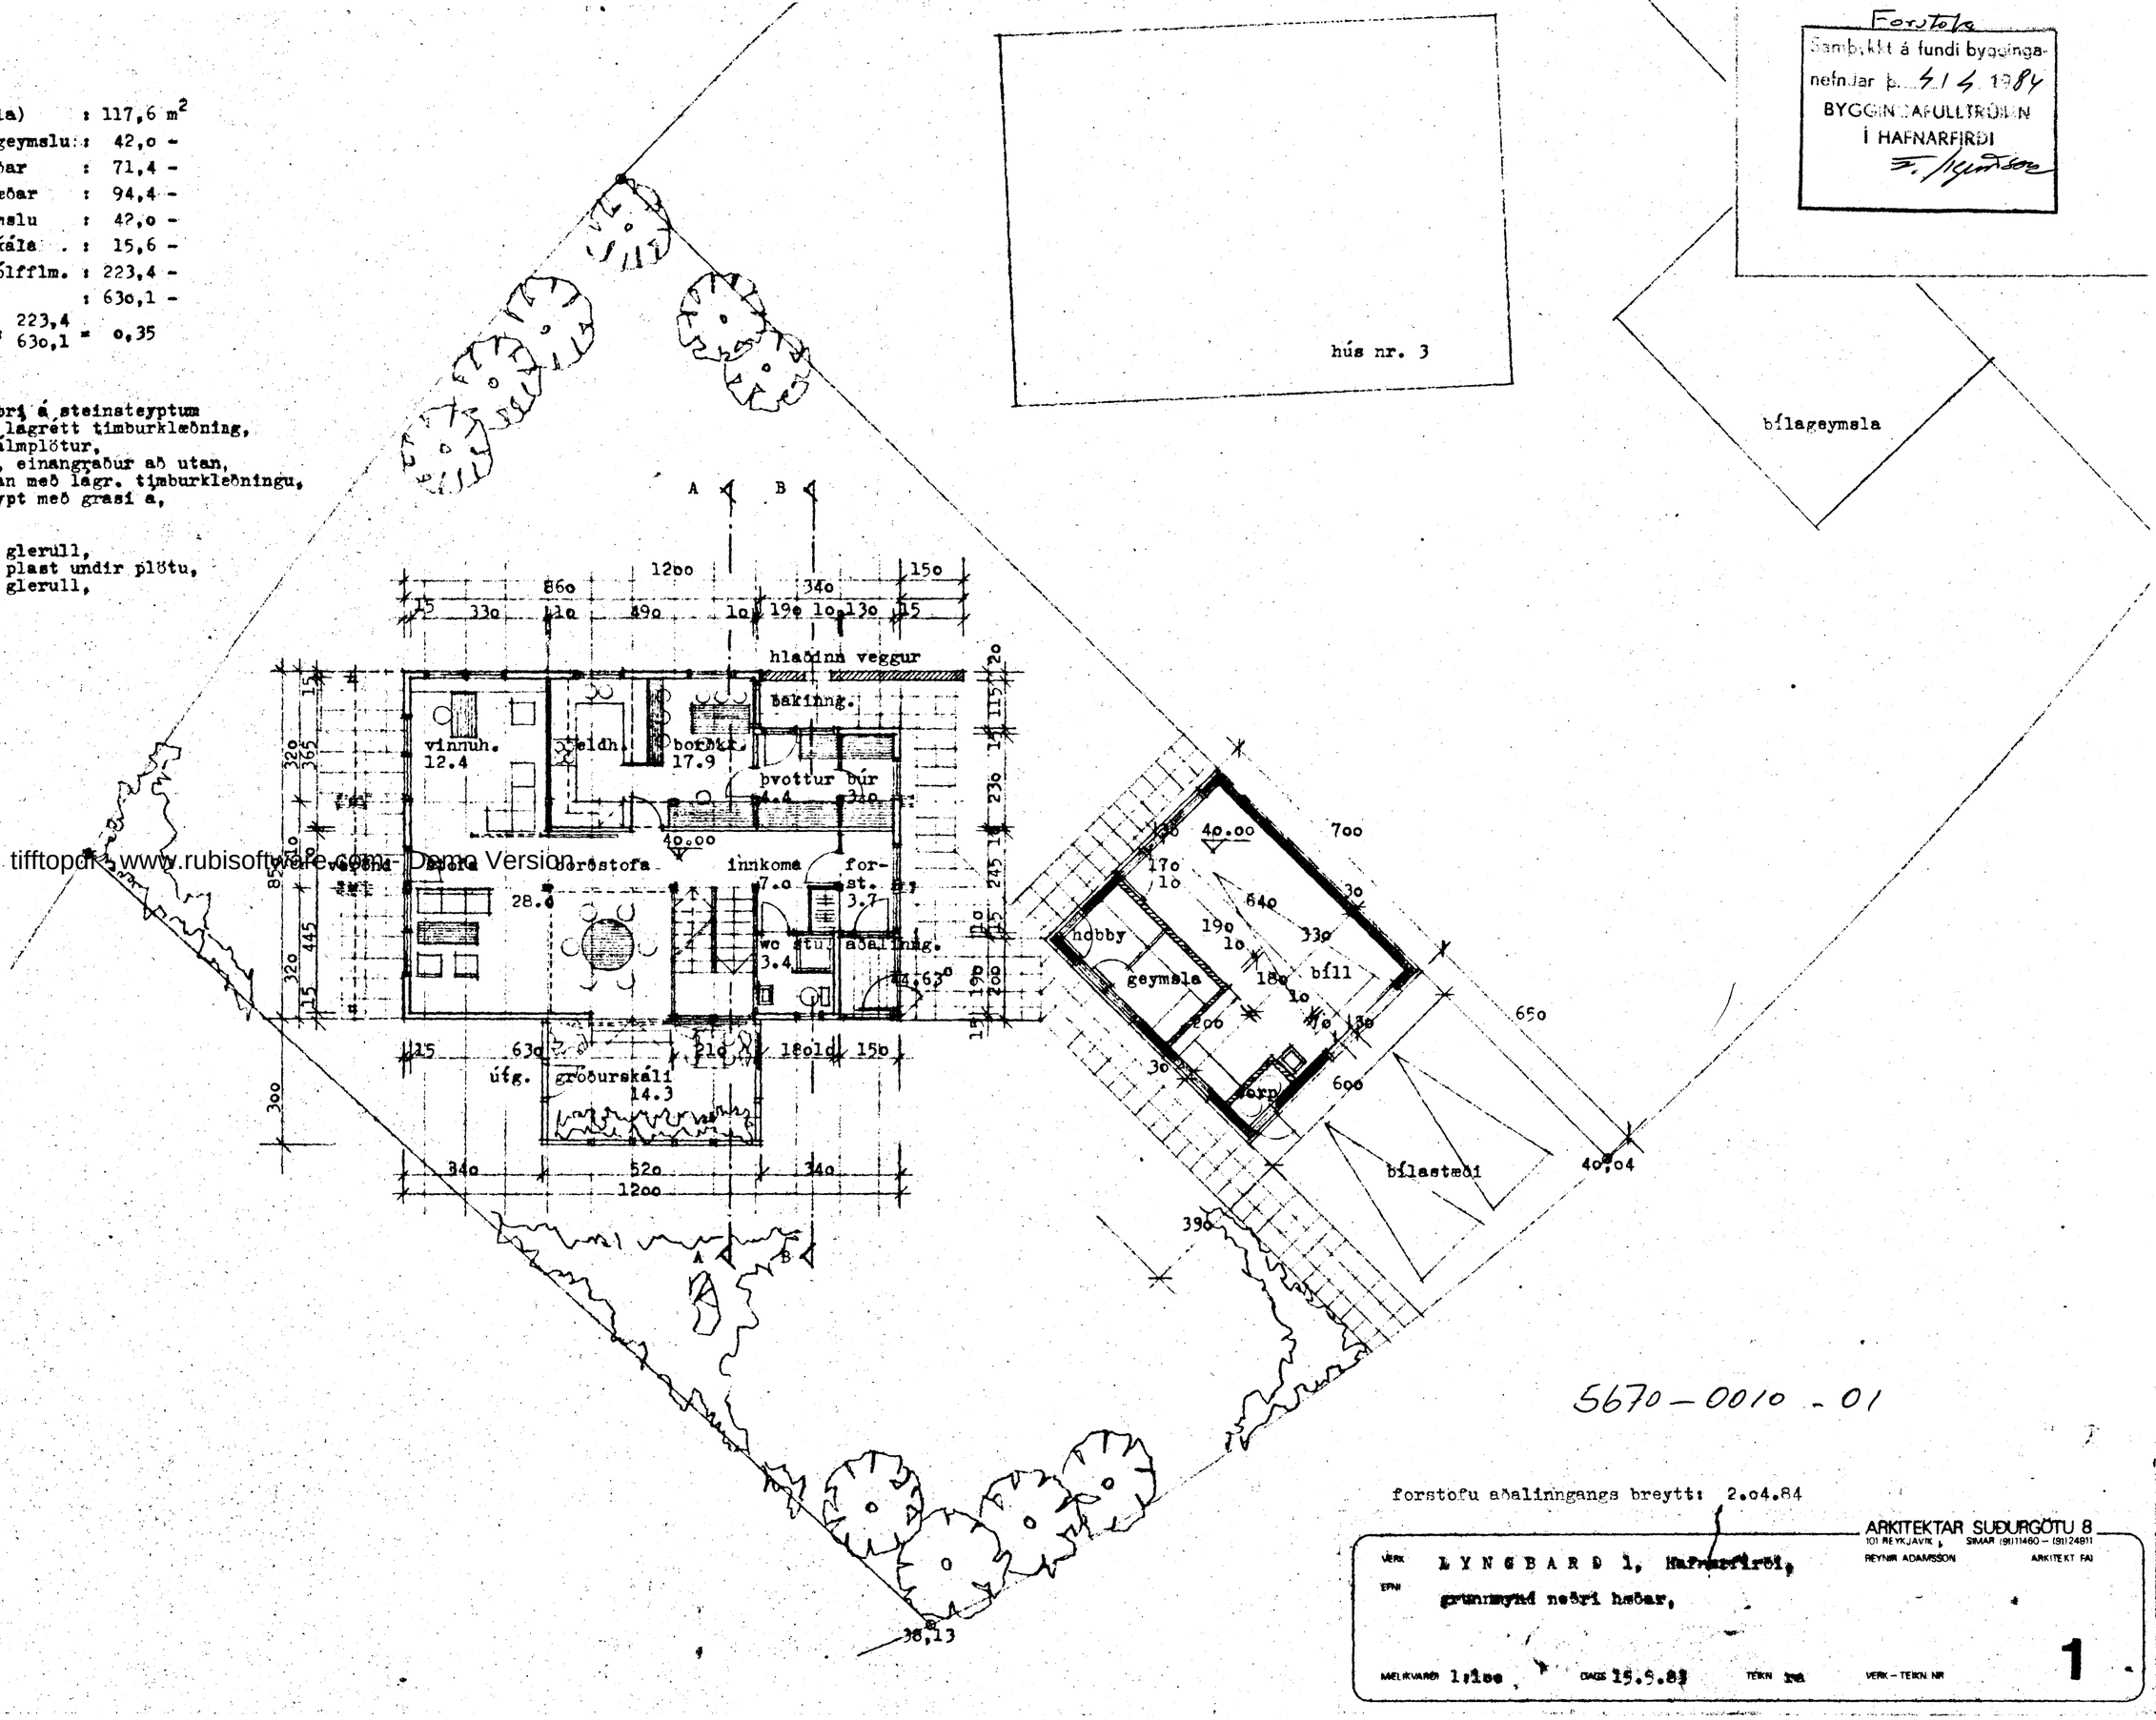

5670-0010-01

forstofu aðalinngangs breytt: 2.o4.84

ARKITEKTAR SUÐURGÖTU 8
101 REYKJAVÍK, SÍMAR (91)11460 – (91)24911
REYNIR ADAMSSON ARKITEKT FAI

VERK: L Y N G B A R Ð 1, Hafnarfirði,
EFNI: grunnmynd neðri hæðar,
MÆLIKVARÐI 1:1oo DAGS 15.5.83 TEIKN ra VERK – TEIKN NR 1

tifftopdf - www.rubisoftware.com - Demo Version