

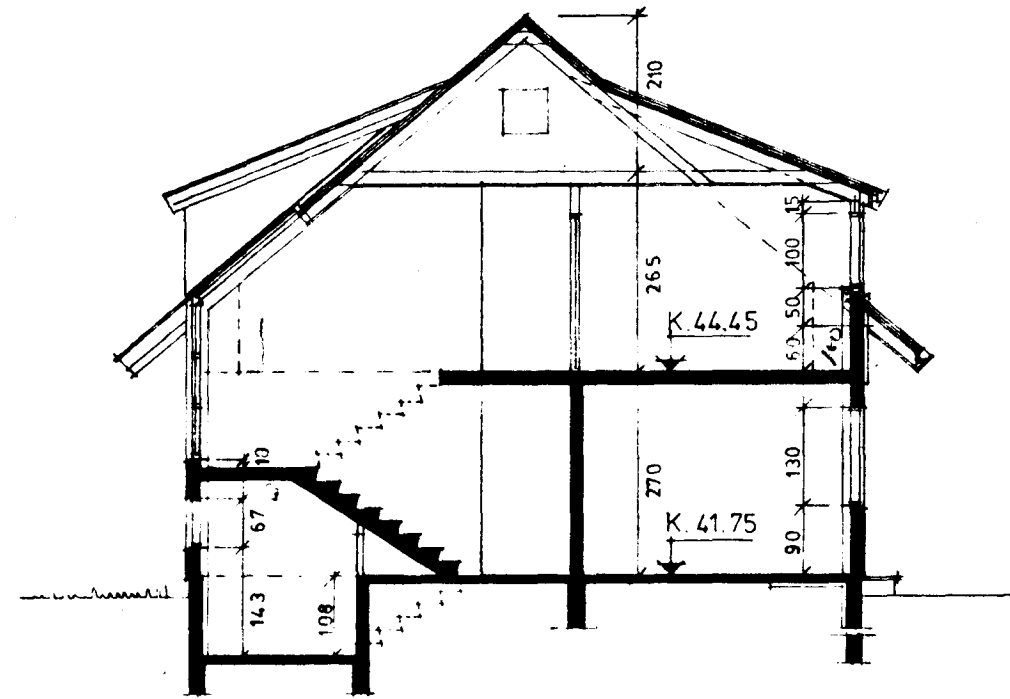


Ganga skal frá orðu  
eldstæði í samráði við  
stjórakvæðisstjóra

Alh! varðandi þakskip.

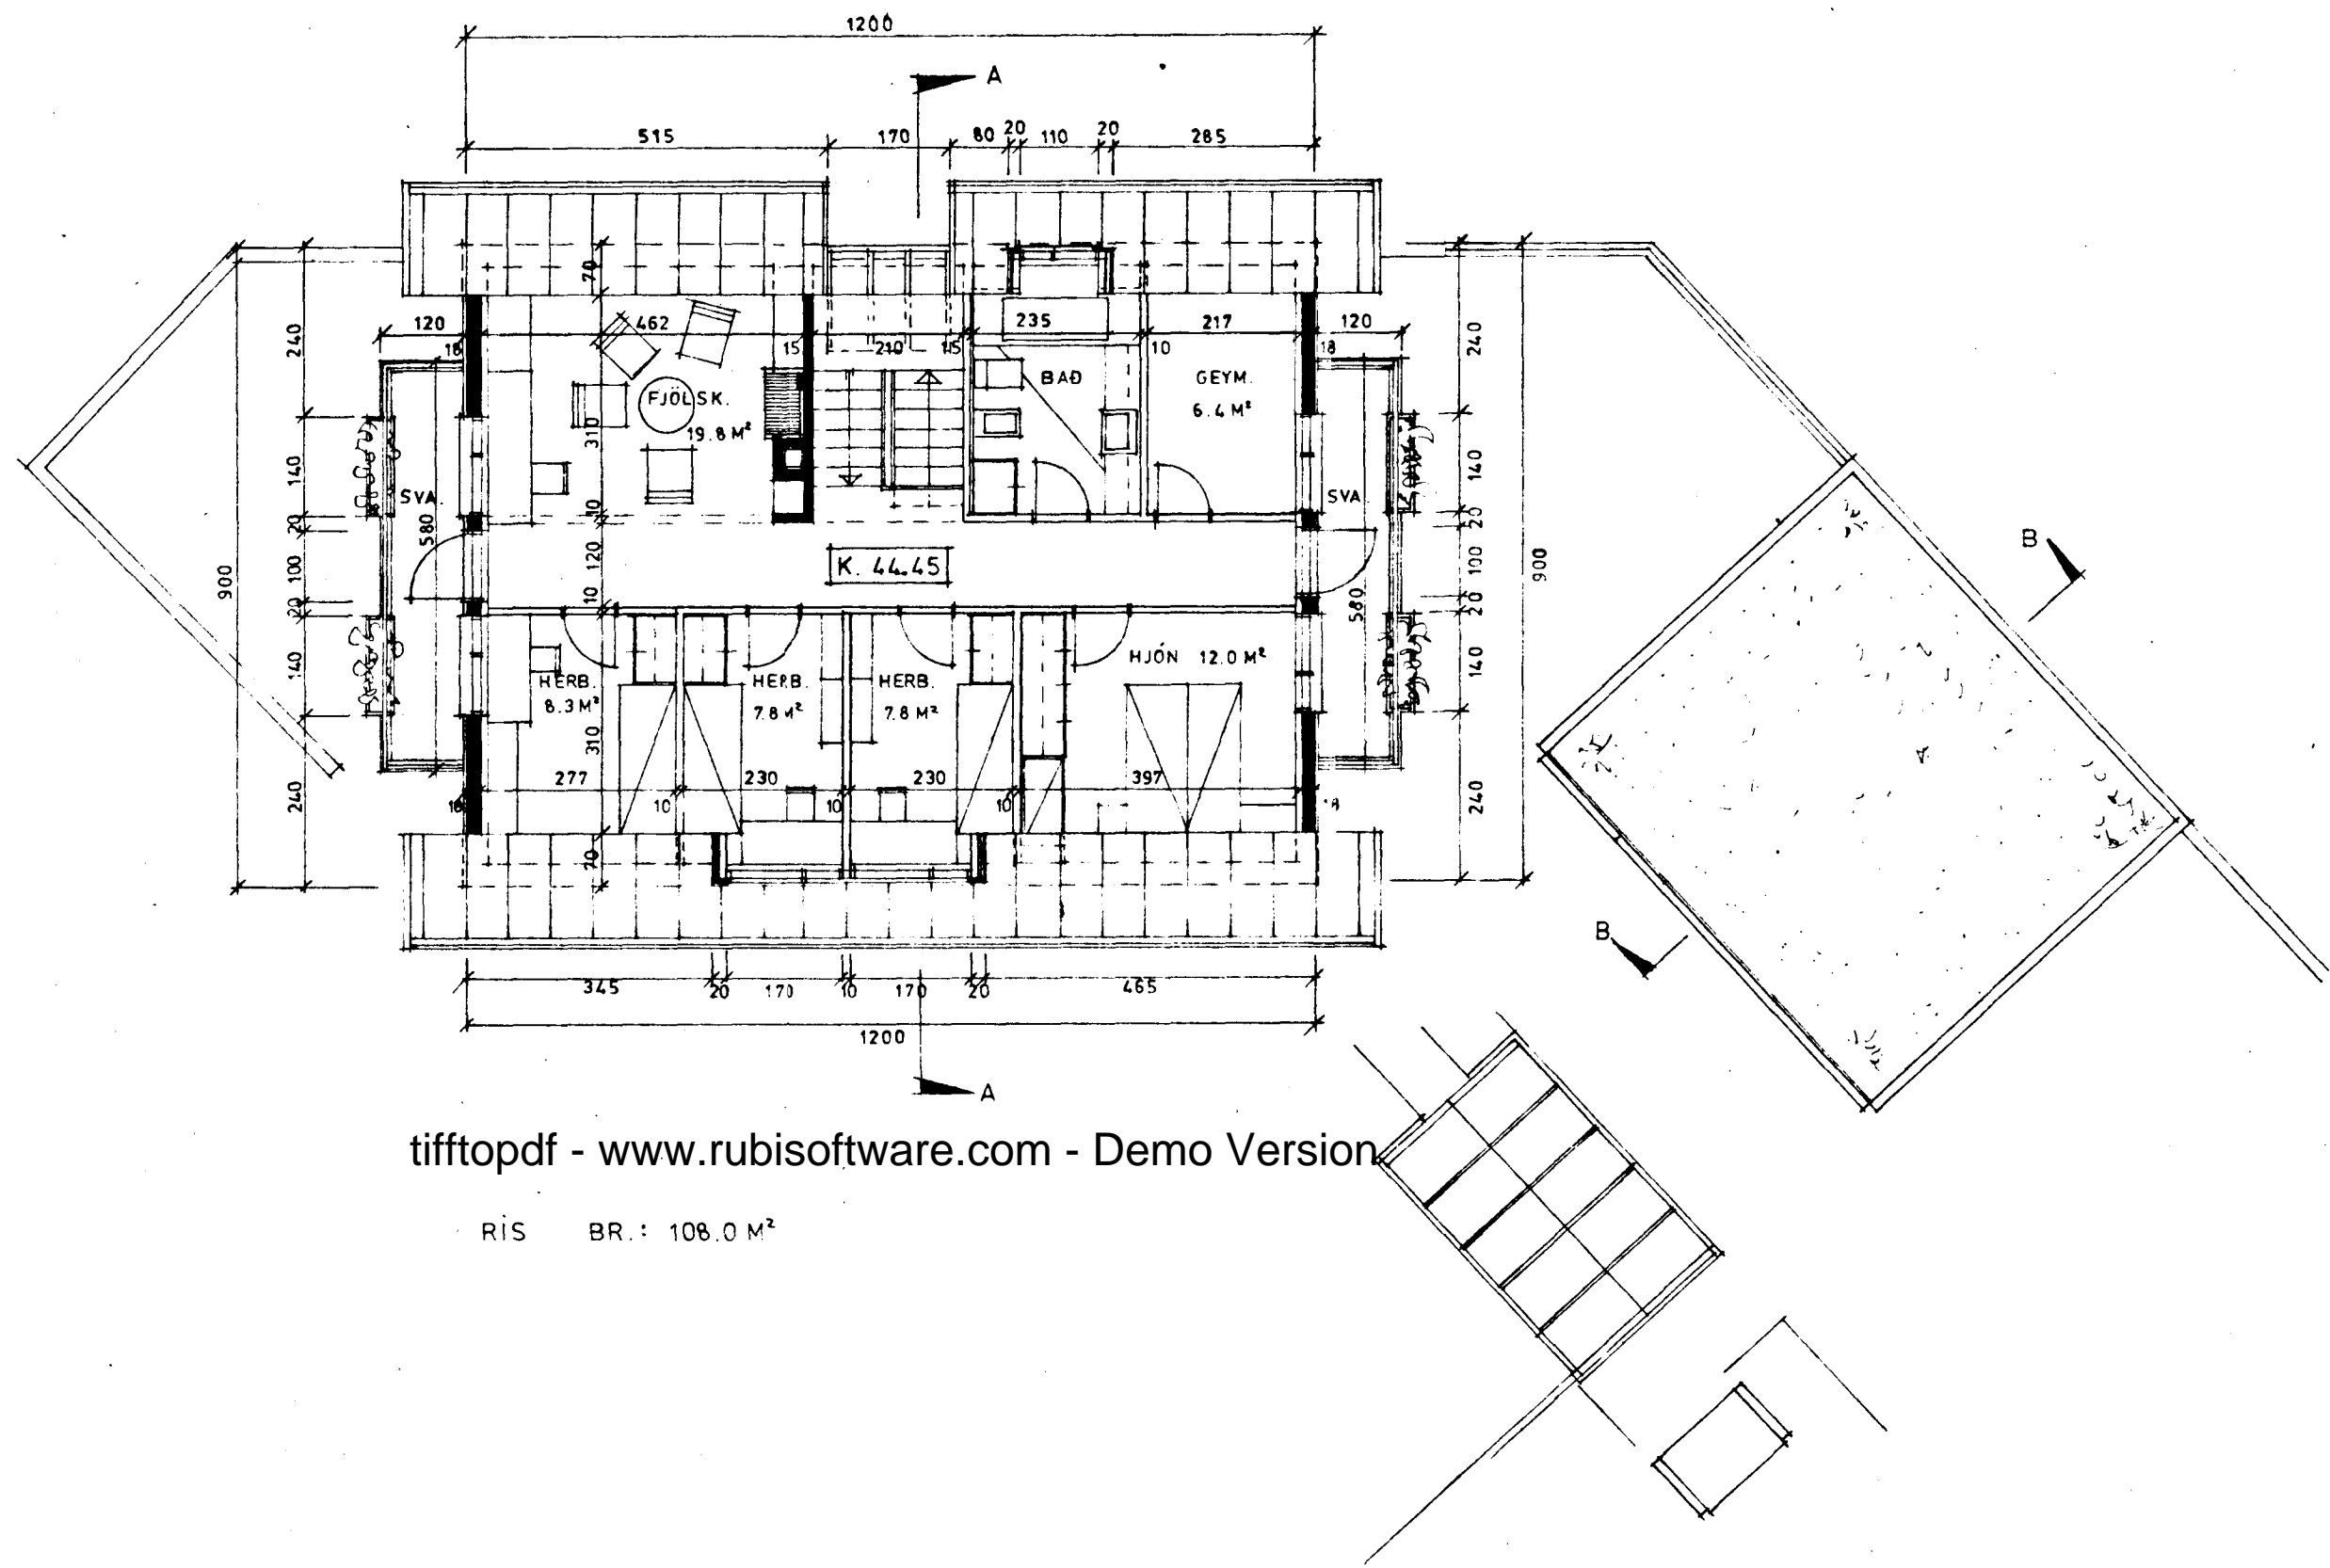

SNID A-A

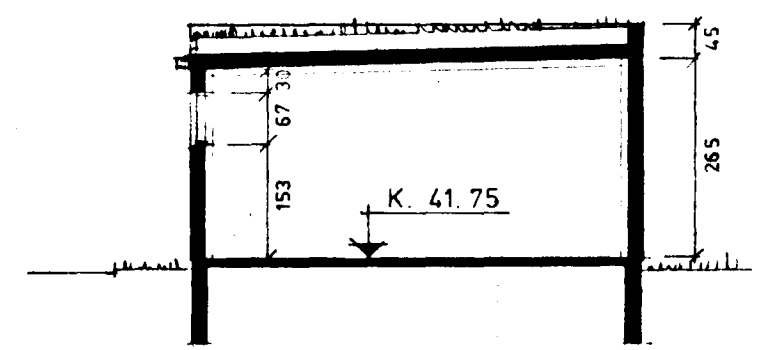

SNID B-B

tifftopdf - www.rubissoftware.com - Demo Version

RÍS BR.: 108.0 M²

5670-0030-01  
02  
03

*Ólafur Þorvaldsson*