



Ganga skal frá önnu
eldstæði í samræði við
slökkviliðsfora

Ath! Vartandi þakkegg.

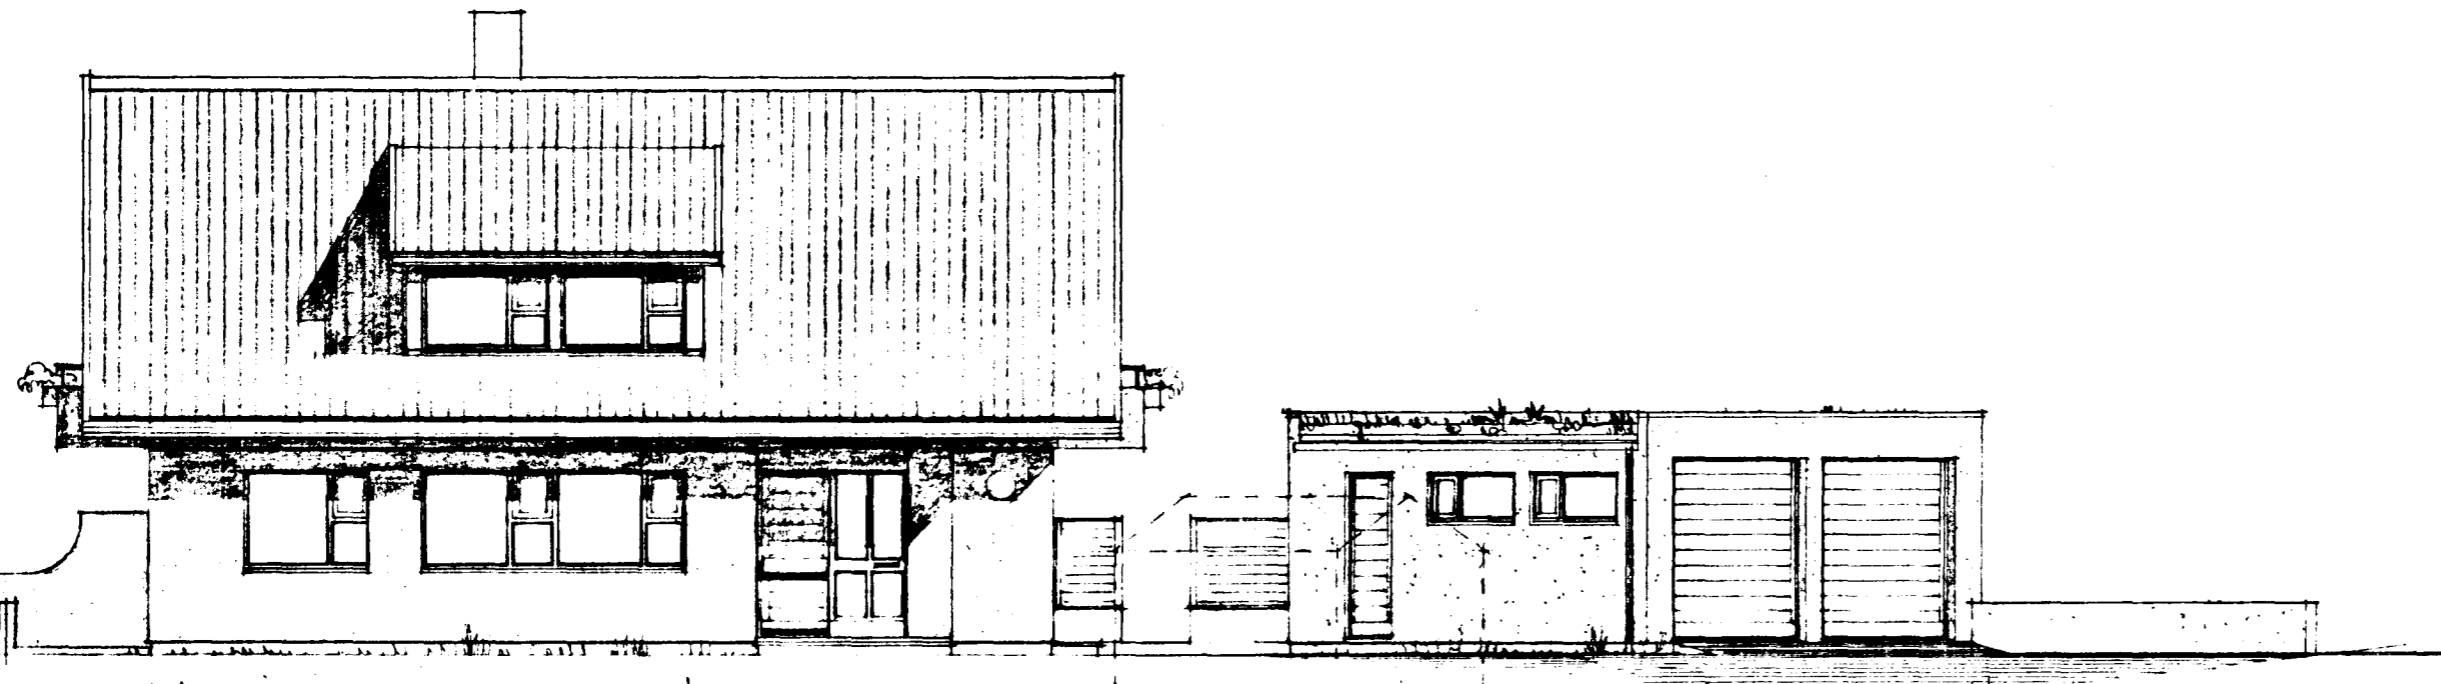


SUÐUR

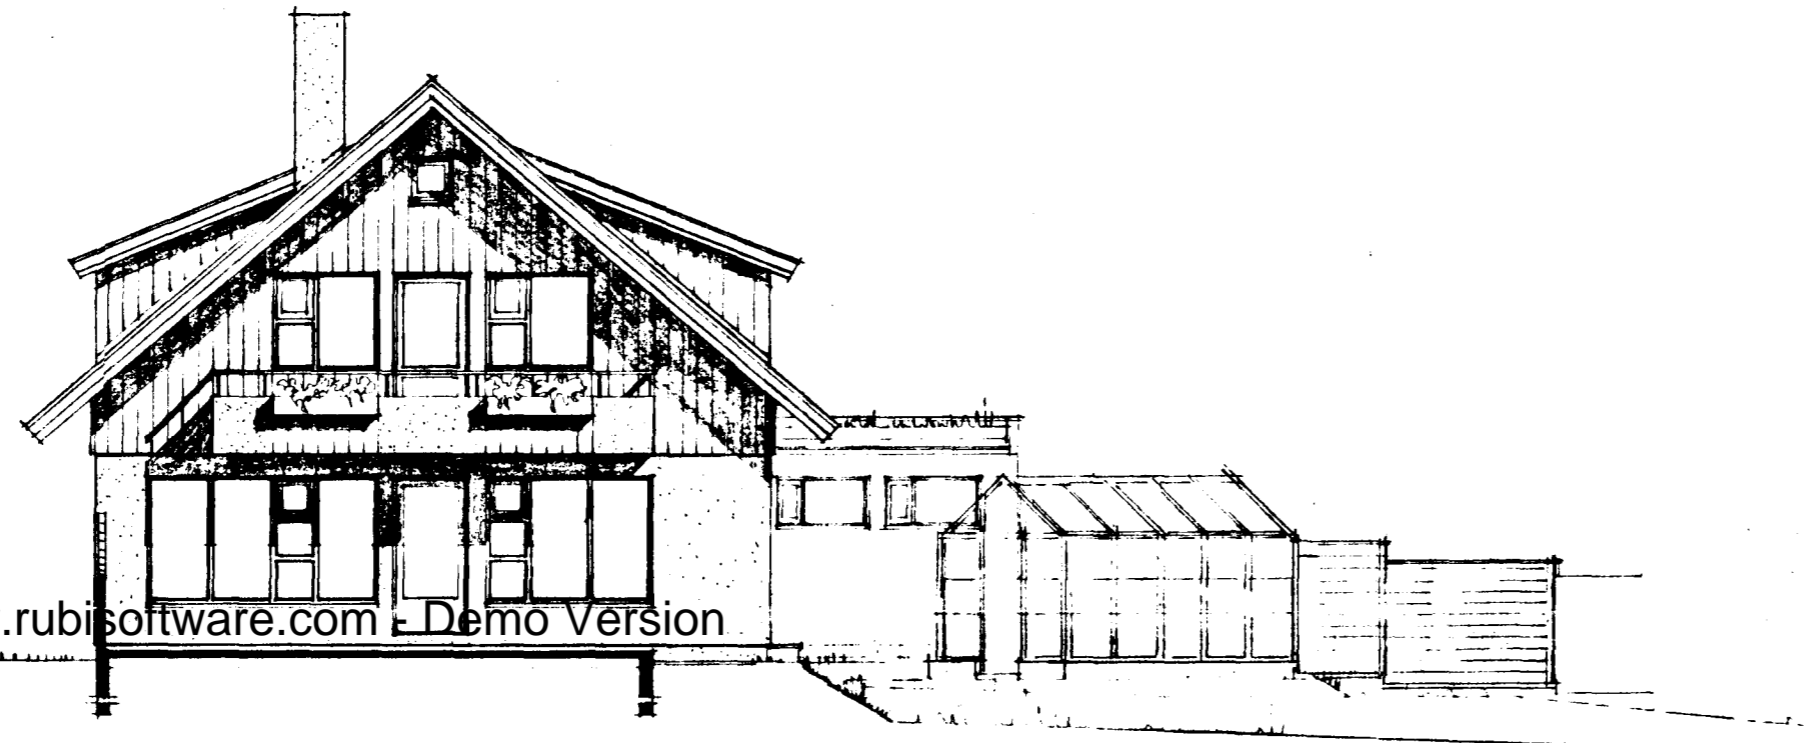


tifftopdf - www.rubissoftware.com - Demo Version

VESTUR

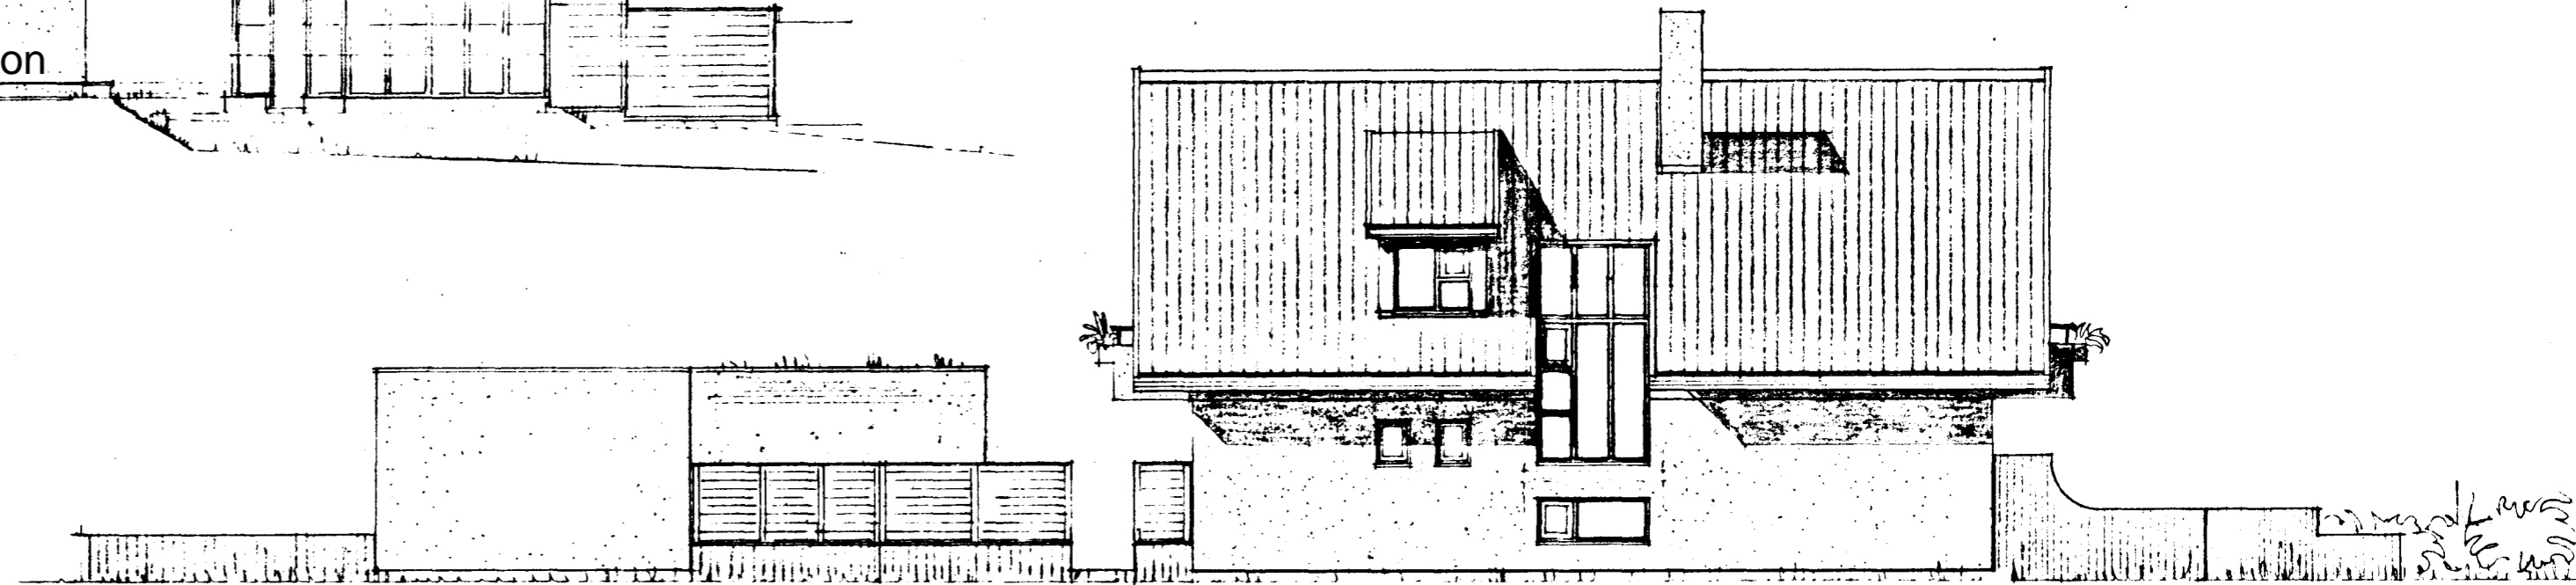

NORÐUR

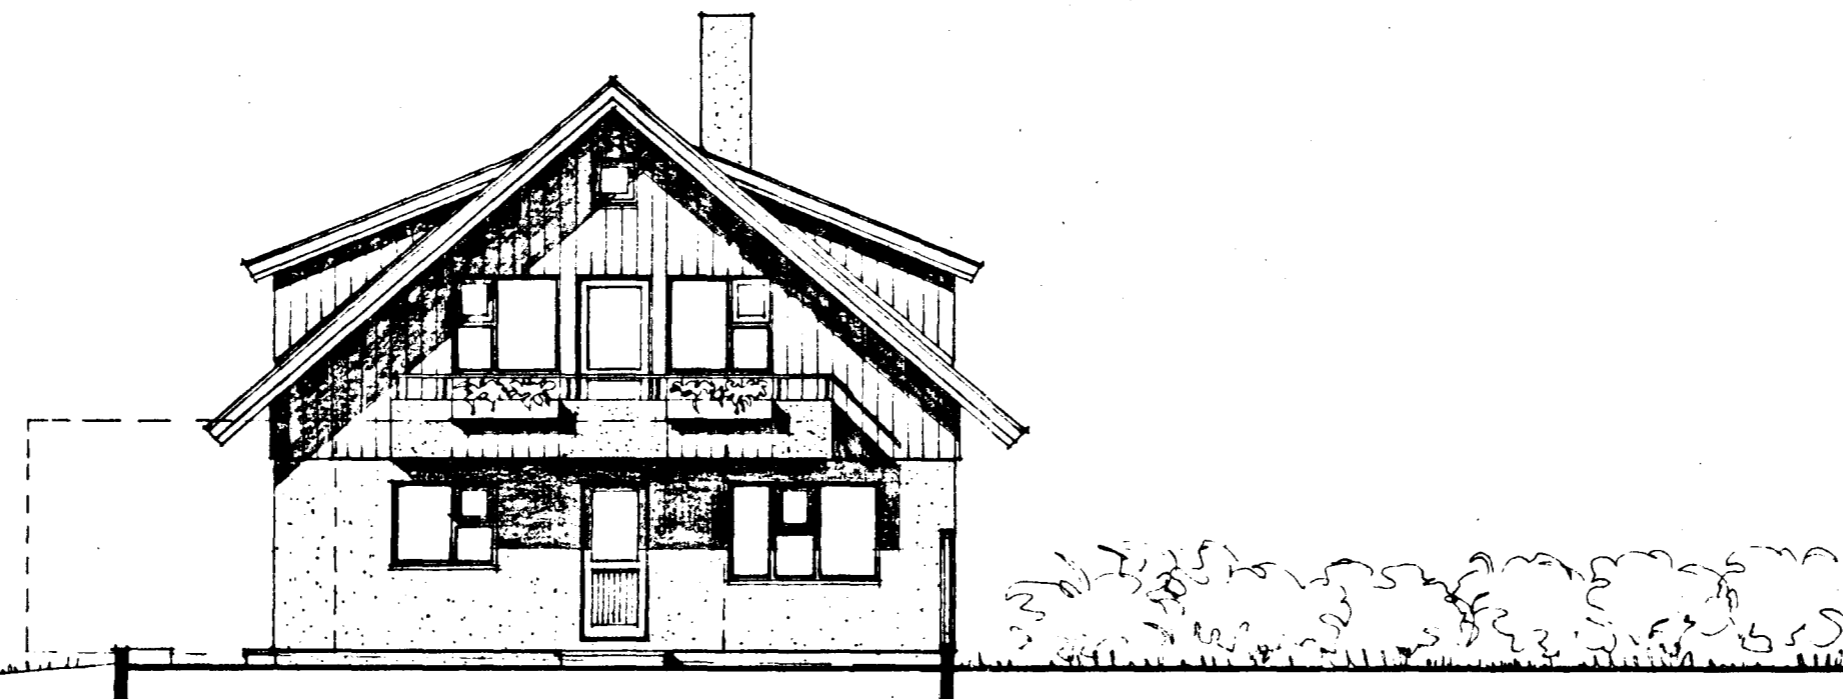

AUSTUR

G=40.04

5670-0030-01

02

03