




gáfl austur

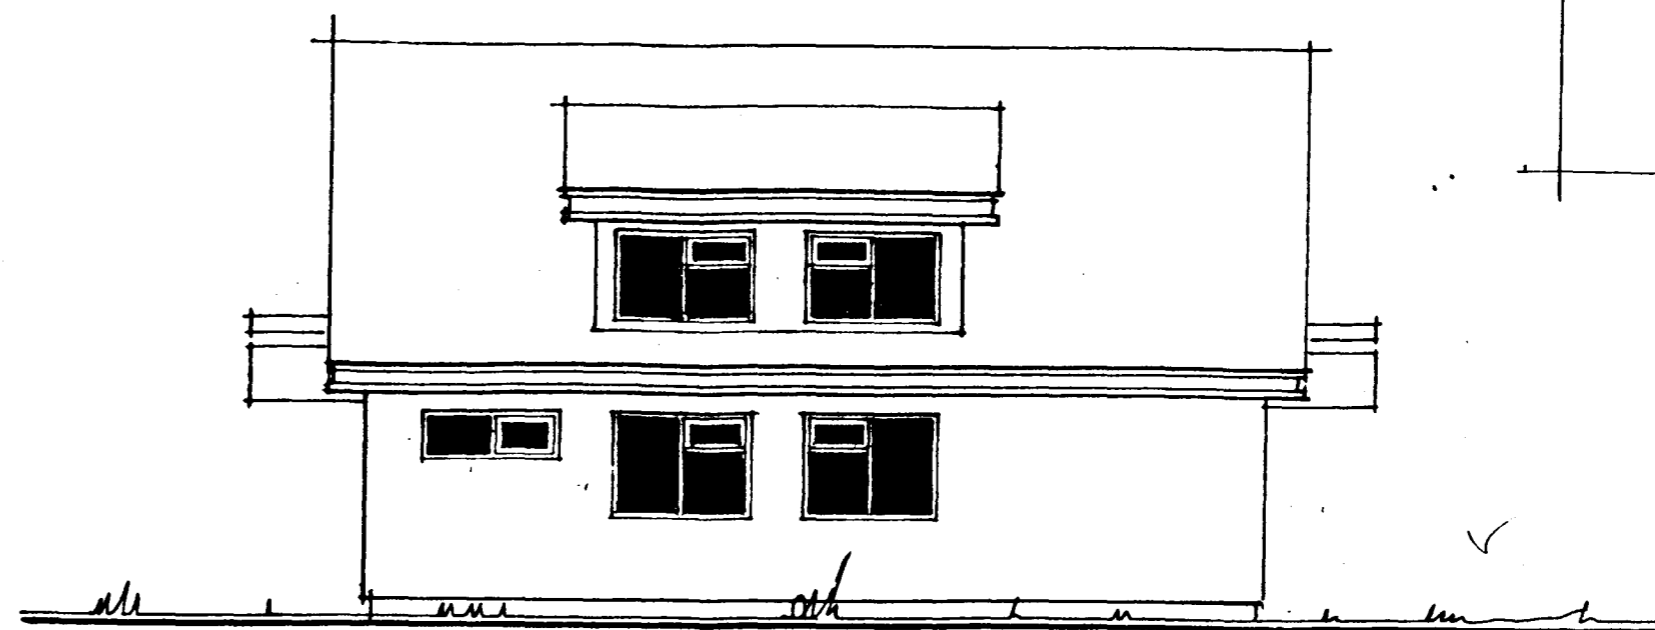


hlíð norður

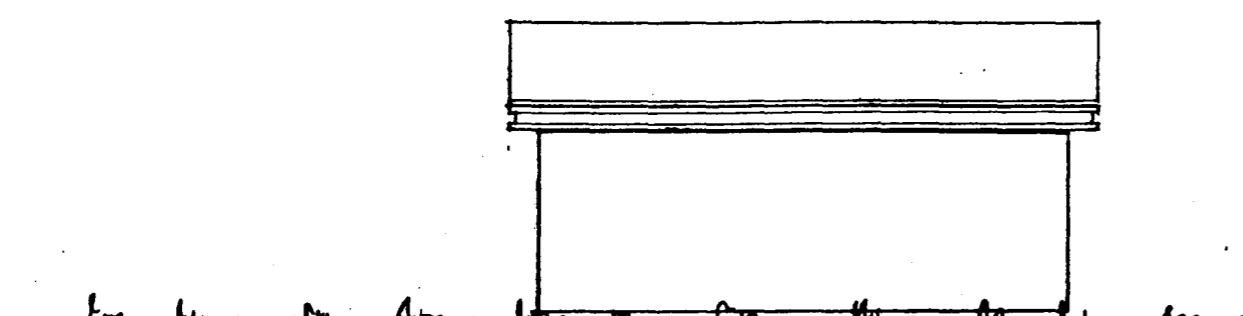

hlíð norð-austur.

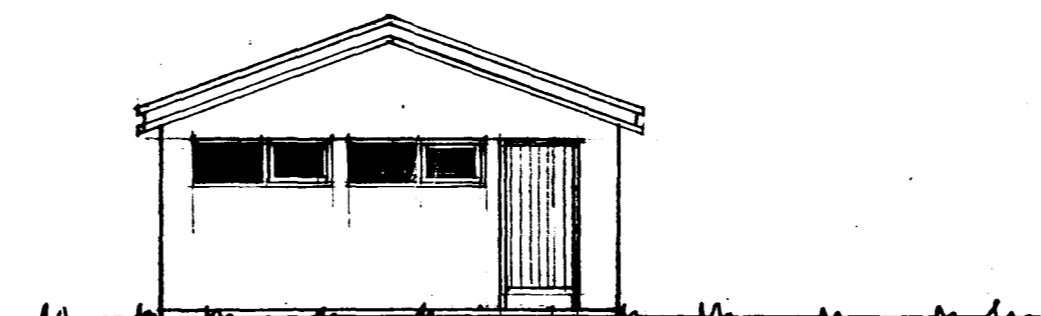


gáfl norð-vestur.

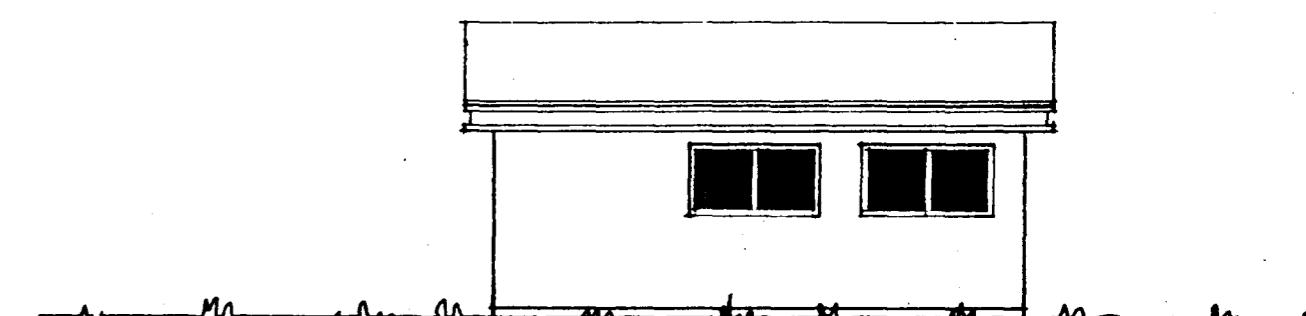

hlíð suð-vestur.

tifftopdf - www.rubissoftware.com - Demo Version

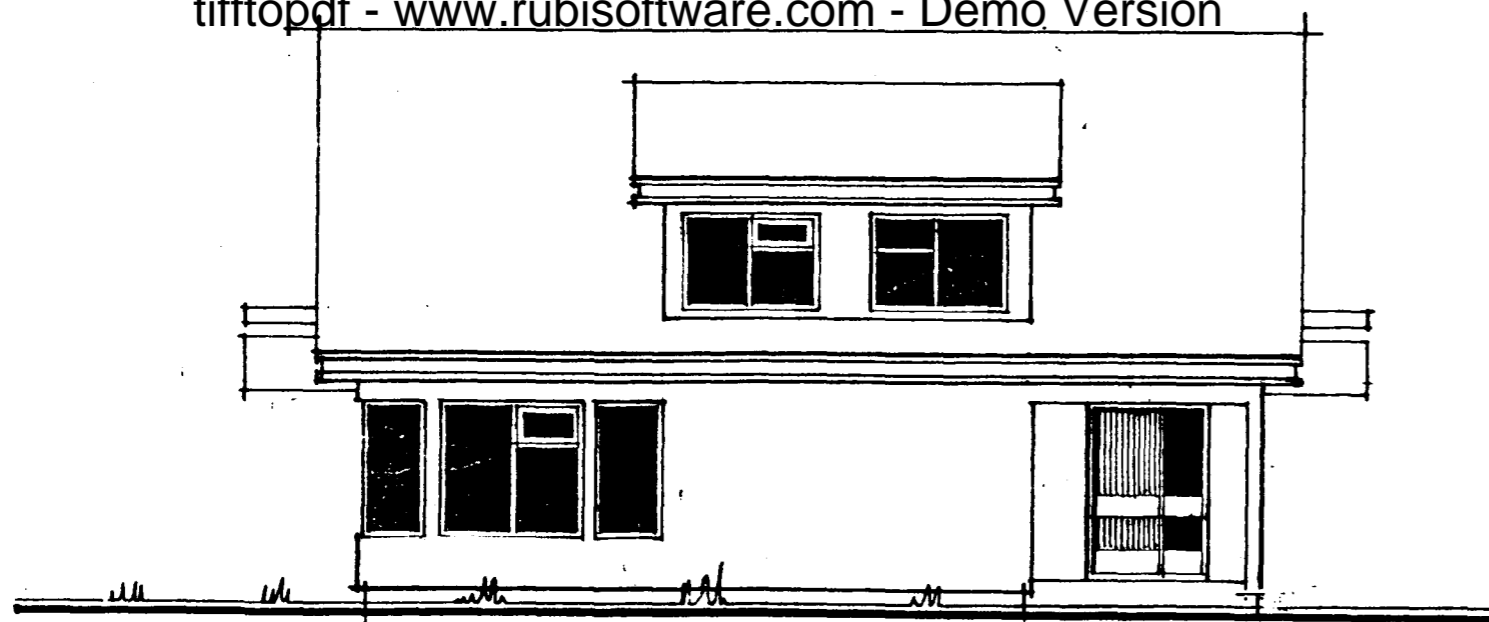


hlíð suður

innr.




gáfl vestur

9.0

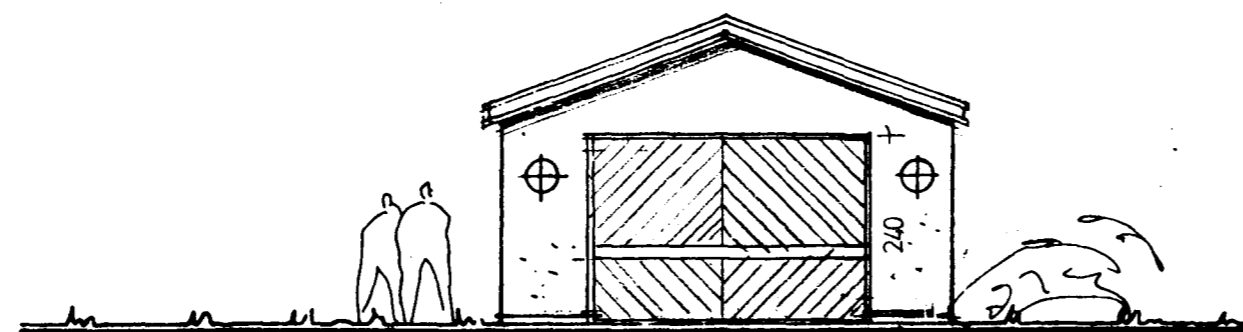

gáfl suð-vestur.

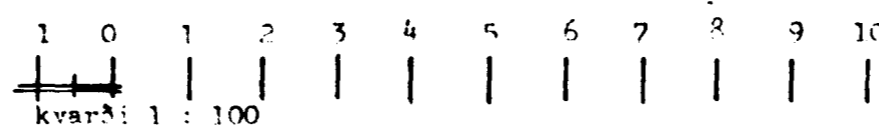

15 m

TEIKNISTOFA
HALDÓRE
GUÐMUNDSSONAR
FAI

Ólafur Þ. Þimljótz
27.07.99

Breyting á bílskúrshurð
og gluggum

Haldur Erlendur

ÞORGILS AXELSSON Teiknistofa Brekkubýggð 20 - 210 Garðabæ - Sími 91-44622
tæknifræðingur tlf: TEIKNISTOFAN DALSHRAUNI 17, 220 HAFNARFIRÐI sími 52680

dags.	apr. 1984	br.	kvarði	1 : 100	verk nr.	0010
verkefni	lingbarð 7.	220 hafnarfirði	hannað	b.a.	teikn. nr.	A - 1
	teikn.		b.a.			
heiti	útlitsmyndir	reikn.	b.a.	yfirt	type nr.	
		yfirt	b.a.			

Jón Rasmundsson

[Handwritten signature]