
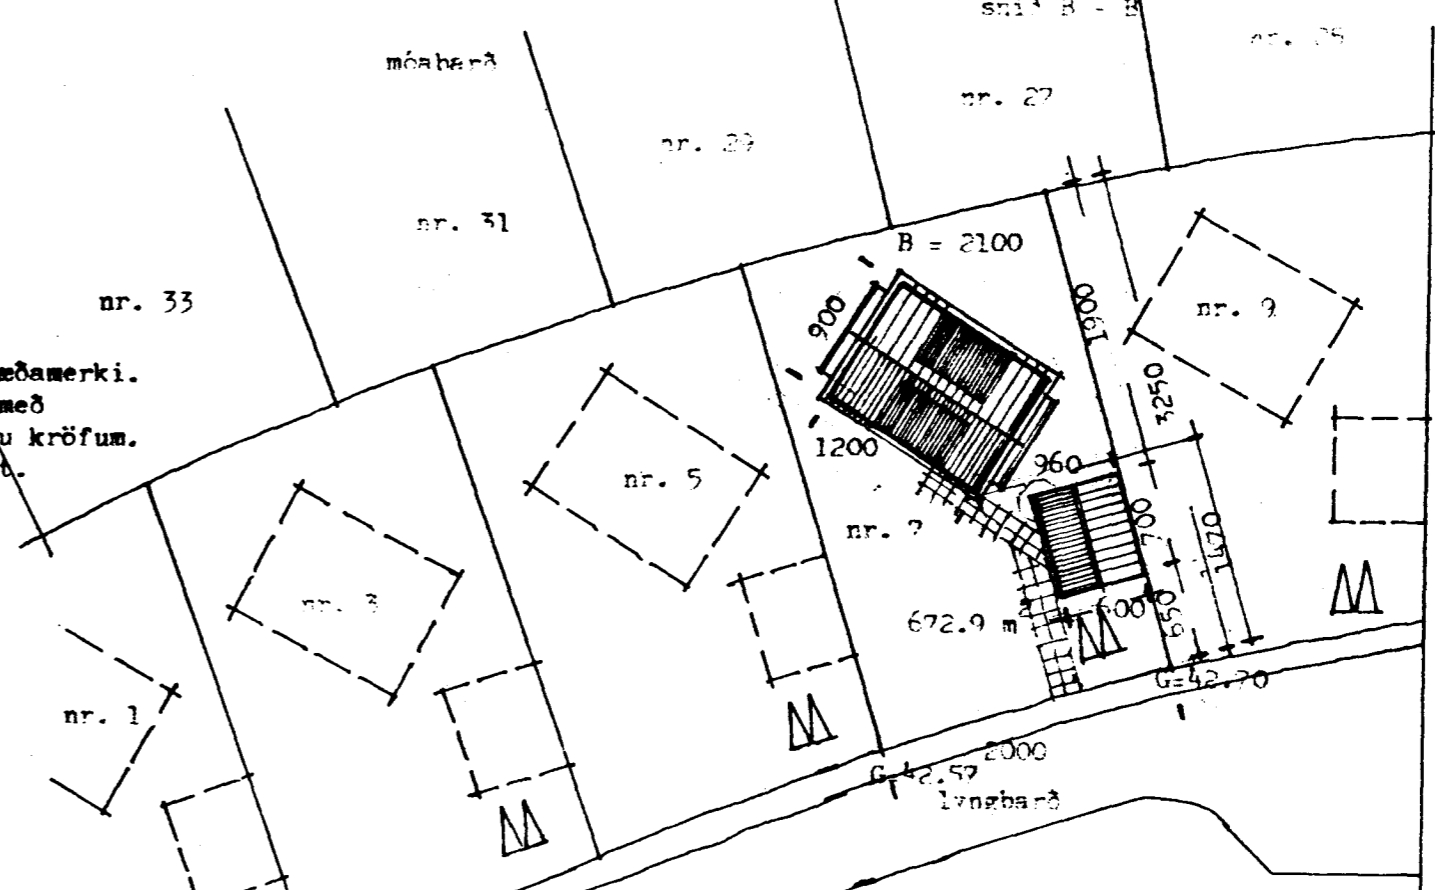


tifftopdf - www.rubissoftware.com - Demo Version

skýringar.: hús skal holufylla og mála  
 að utanverðu með víðurkenndu gæðamerki.  
 bakbrúnir úr timbri skal mála með  
 lituðu fúavarnarefni eftir sömu kröfum.  
 bak skal mála á venjulegan hátt.

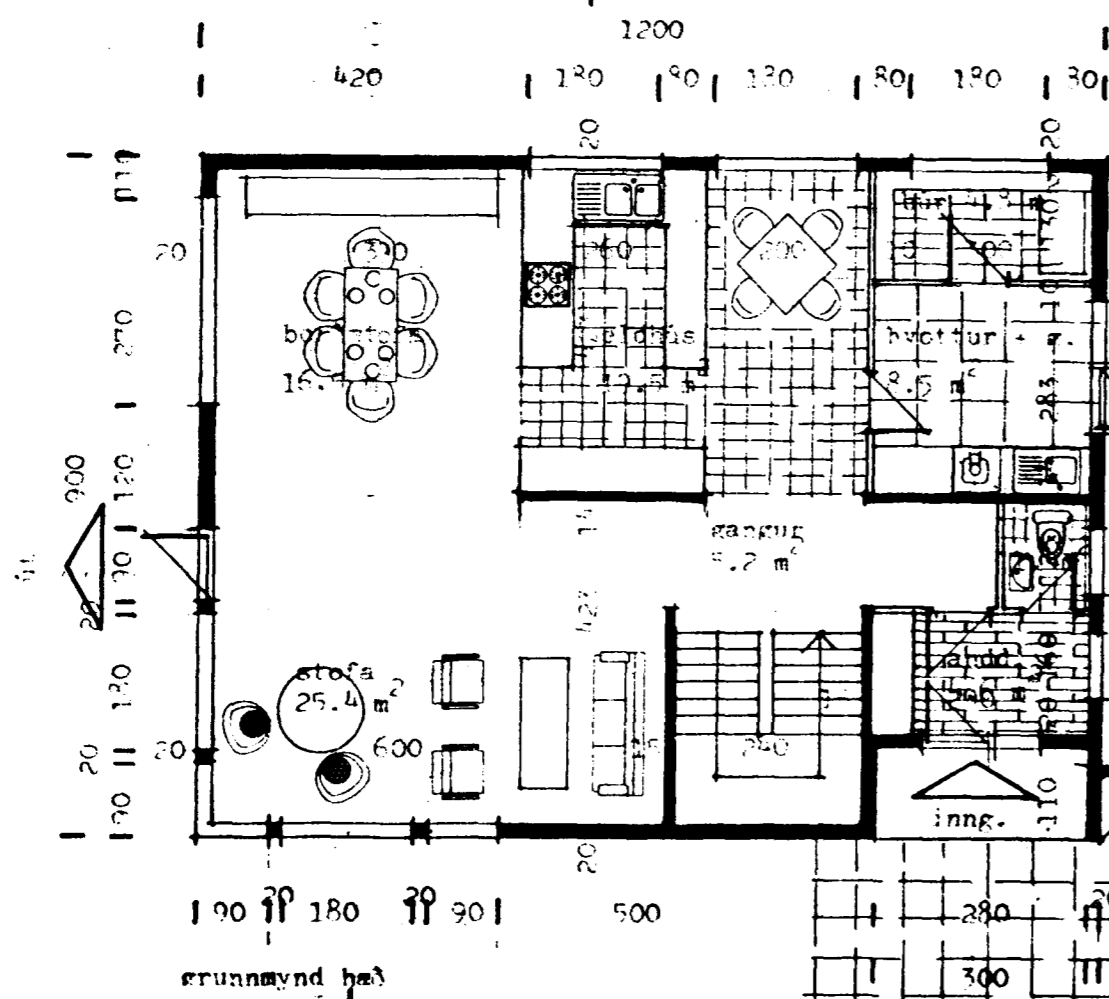

|                          |       |         |       |              |           |  |
|--------------------------|-------|---------|-------|--------------|-----------|--|
| skýringar hæð            | 91.4  | m², ris | 25.4  | m², kjallari | m² netto  |  |
| hæð                      | 104.1 | m², ris | 104.0 | m², kjallari | m² brúttó |  |
| bífr. g. br. brúttó      |       |         |       |              |           |  |
| samtals brúttó           |       |         |       |              |           |  |
| stærð lóðar              |       |         |       |              |           |  |
| nýtingarhlutfall         |       |         |       |              |           |  |
| rúmmál húss (brúttó)     |       |         |       |              |           |  |
| rúmmál bífr. g. (brúttó) |       |         |       |              |           |  |
| rúmmál alls (brúttó)     |       |         |       |              |           |  |

**ÞORGILS AXELSSON** Teiknistofa Brekkubýggð 20 - 210 Garðabæ - Sími 91-44622  
 teiknifráðingur tff. TEIKNISTOFAN DALSHRAUNI 13, 220 HAFNARFIRÐI Sími 52780

|          |                                |     |        |               |            |       |
|----------|--------------------------------|-----|--------|---------------|------------|-------|
| dags.    | apr. 1994                      | br. | kvarði | 1:100 & 1:500 | verk nr.   | 0010  |
| verkefni | l yngbarð 7                    |     | hannað | b.a.          | teikn. nr. | A - 1 |
|          | 220 hafnarfirði                |     | teikn. | b.a.          |            |       |
| heiti    | grunnmyndir, snið, afstöðumynd |     | reikn. | b.a.          | typa nr.   |       |
|          | og skýringar.                  |     | yfirl  | b.a.          |            |       |

1 0 1 2 3 4 5 6 7 8 9 10  
 kvarði 1 : 100

Stærð bílþeymslu.  
 42,0 m² 136,5 m³

27.07.99  
 Breyting á bískúrshurd  
 og glöggum  
 Erlendur Hjalmarsson