



Grunnmynd I hæð

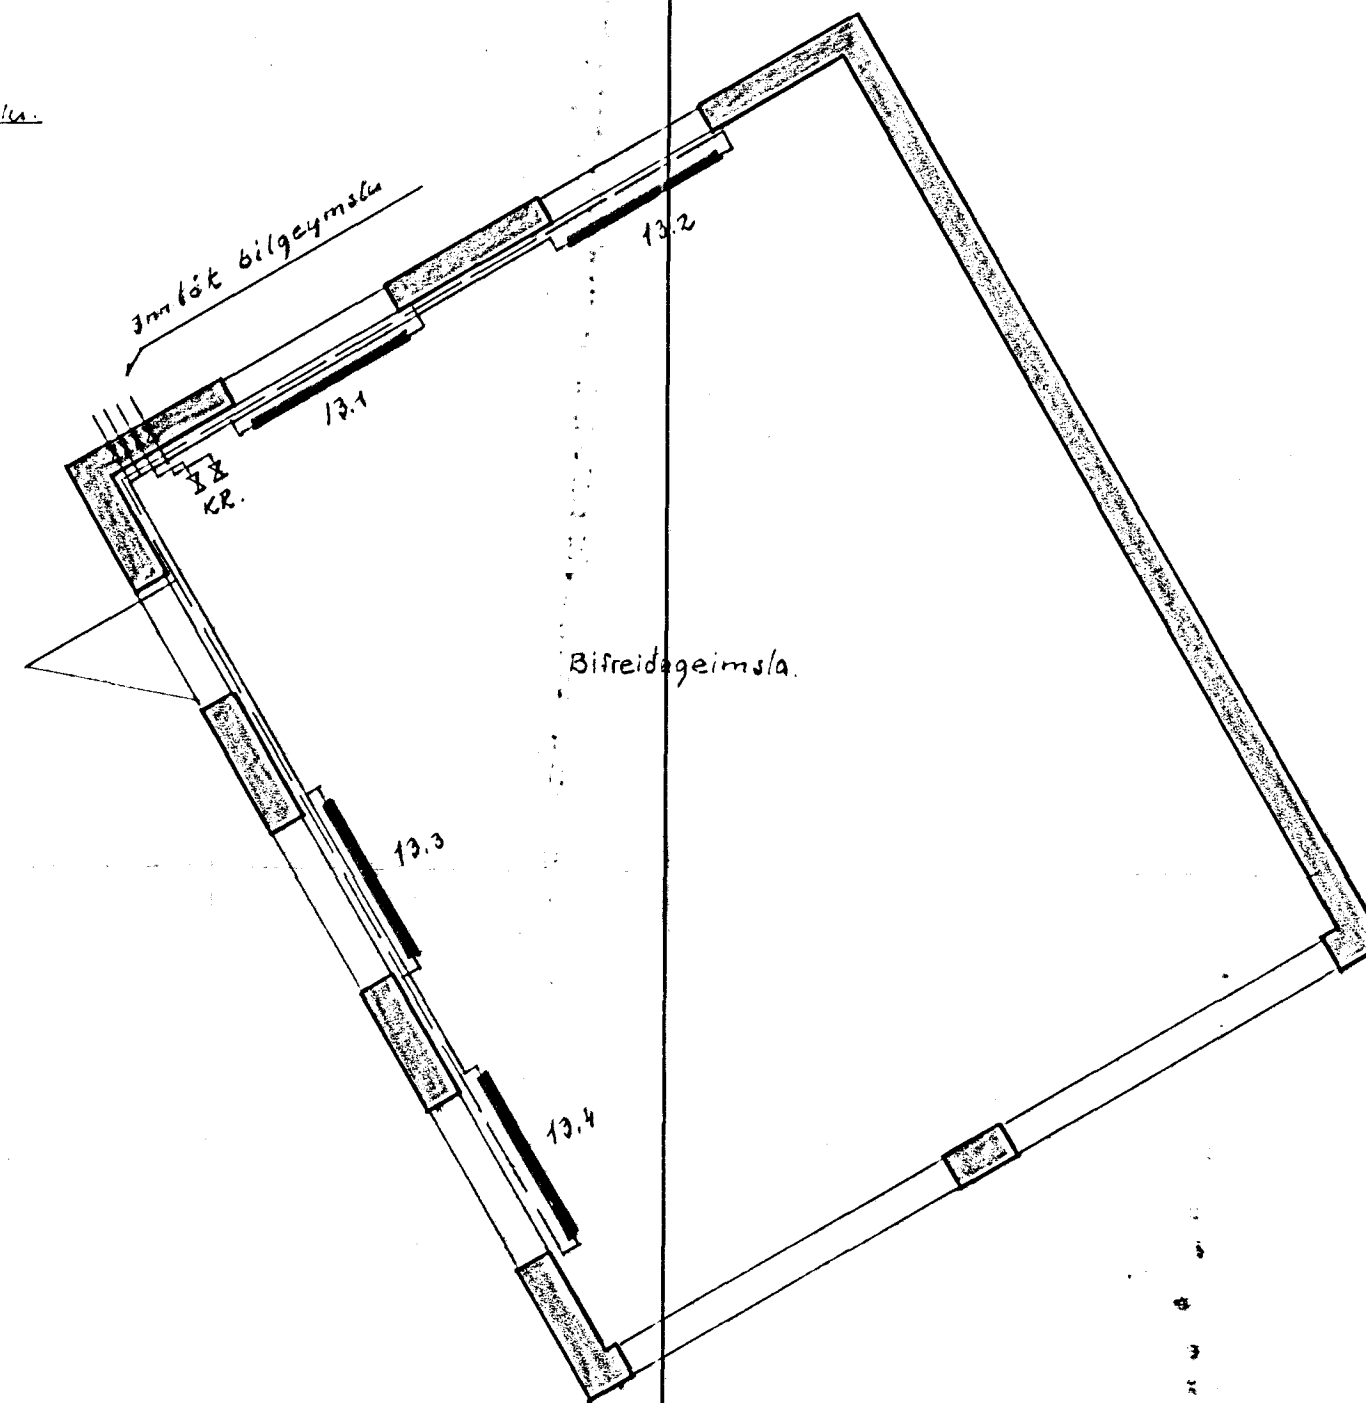

Grunnmynd bifreidageymsla

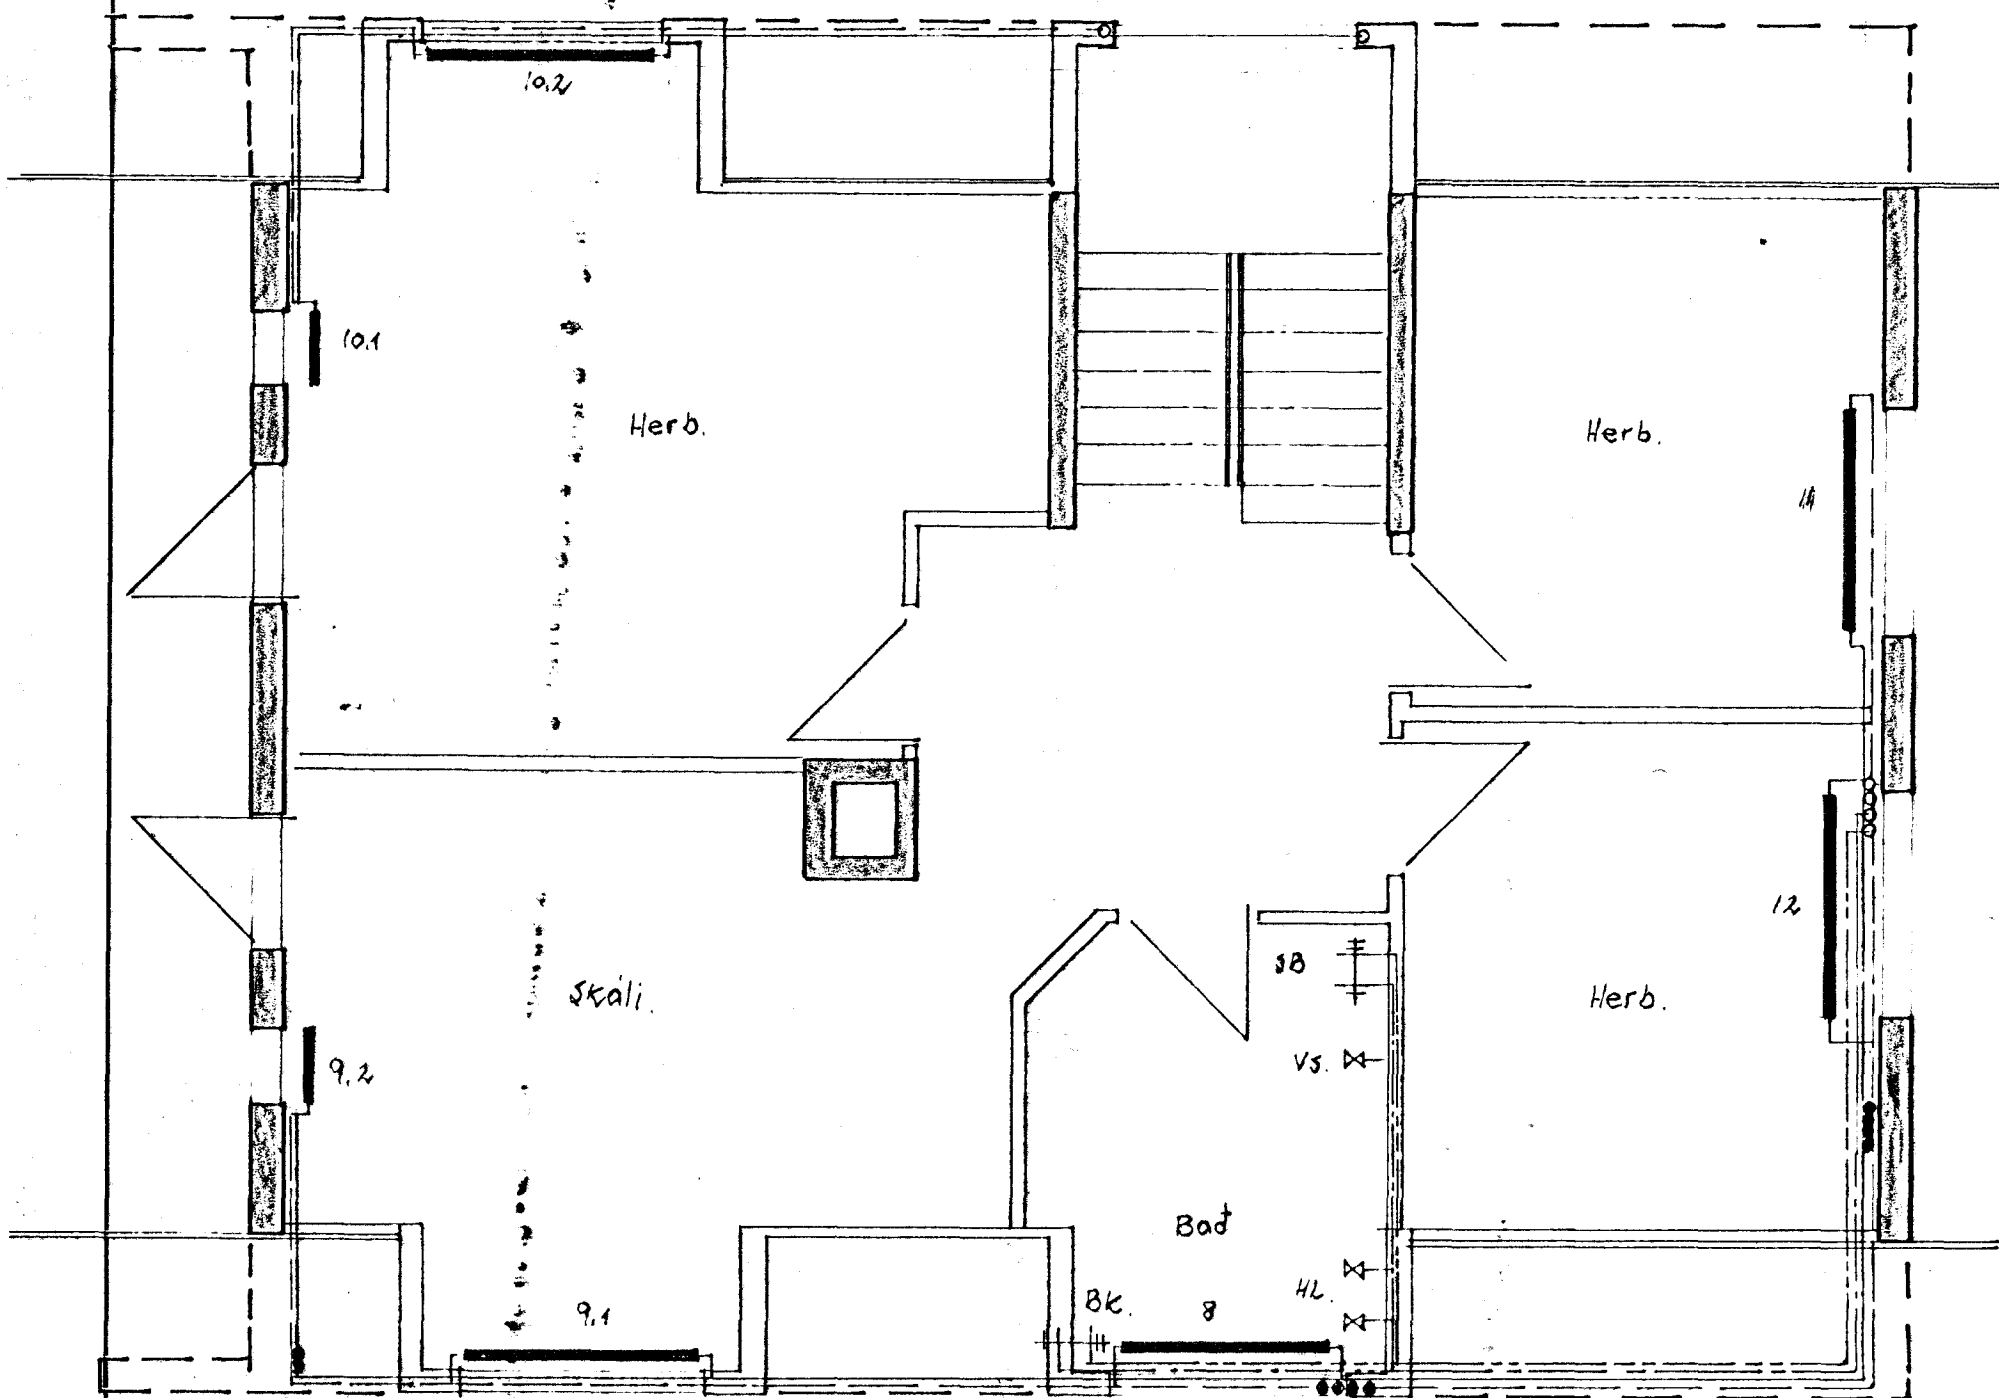

Grunnmynd II hæð

F		VERK	
E		LYNGBARD 9 HAFNARFIRÐI	
D		Grunnmynd hita og vatnslög	
C			
B			
A	24.8.84	Dalir í bifreidageymsla	
BR.	DAGS	BRÉYTING	TEIKN. NR. 23A AF 8300
PÁLL ZÓPHONIÁSSON			HANNAÐ R.G. TEIKNAD
BYGGINGATÆKNIFRÆÐINGUR			KVARDI 1:50
KIRKJUVEGI 23 - 98-2711			DAGS. 19. ágúst 1983
900 VESTMANNAEYJUM			