

LYNGBERG 13B HAFNARFIRÐI


5690.0130.02=B

01=A

STADIR:
 FLATARMÁL TÍÐAR A = 149,4 M² BRÓTTÓ. ÞAR AF BÍLG. 57,9 M²
 FLATARMÁL TÍÐAR B = 170,1 M² BRÓTTÓ. ÞAR AF BÍLG. 36,2 M² BRÓTTÓ 646 M³
 HÖGÐ ER SAMTÁ = 320,7 M² BRÓTTÓ. 283
 ÞRÓMÁL HOSSINS ER SAMTÁ = 4139 M³ BRÓTTÓ. 526
 689


Samþykkt á fundi bygginga-
 nefndar þ. 9. 4. 1988
 BYGGINGAFULLTRÚINN
 Í HAFNARFIRÐI
Ólafur Þorvarðarson

7/3 88

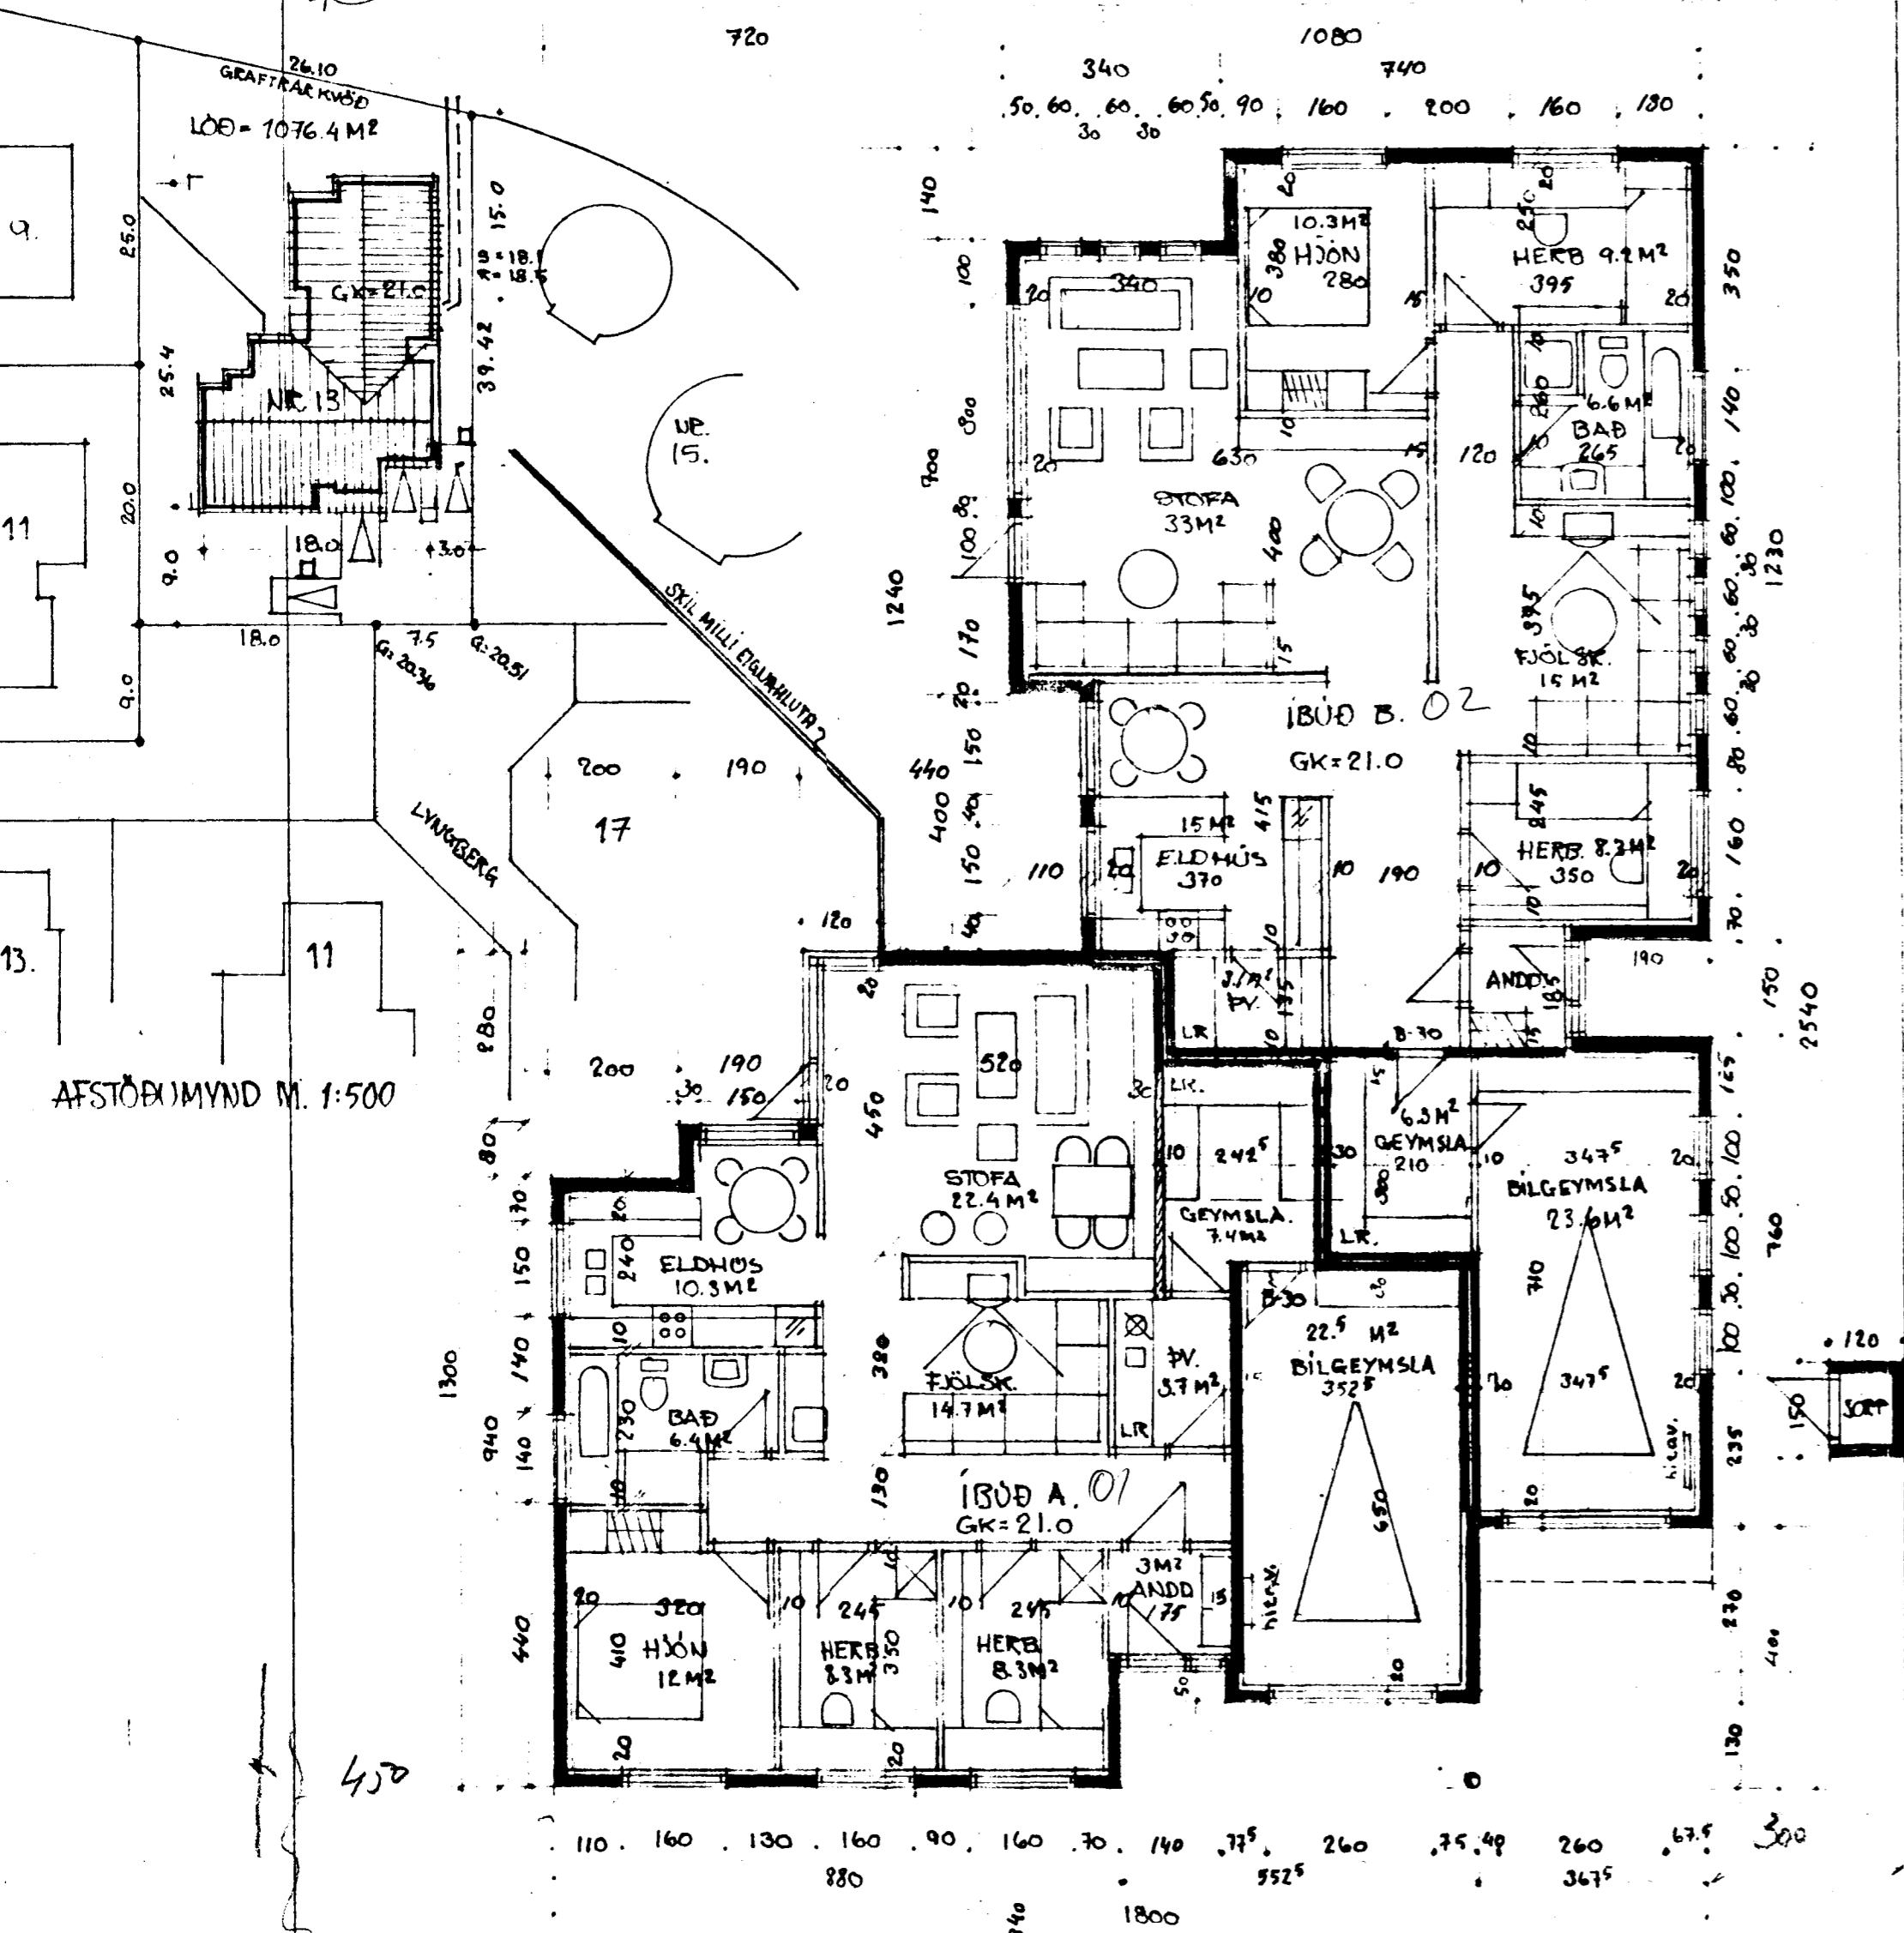


AFSTÖÐUMYND M. 1:500


GEUNMYND M. 1:100

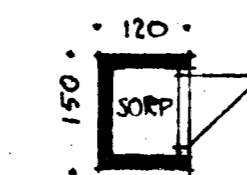


- SKYRTINGAR: BYGGINGALÝSING.
- UNDIRSTÖÐUR: STADSTEYPTAR A HRAUNFYLINGU.
 - BOTNPLATA: STADSTEYPT A HRAUNFYLINGU. VEF SLÍPUÐ RÖD HALLA AÐ
 - NIDURFÖLLUM.
 - DIVEGGIR: STADSTEYPTIR 20 SM. 7 SM. EINANGRUN, 2 SM MÖRHÖD.
 - STEYPT PLATA: STADSTEYPT, JARNRENT A HETDRINDINN HATT.
 - STAKVERKI: SPERÐUR 50 X 150 MM C/C 850 MM. OG STÁLBITAR.
 - STAKI EFNING: KLÆFNING 25 X 150 MM BORBVEÐUR, ÞAKPAPPÍ OG
 - STAKJARN.
 - FLOVARNIR: FYLGJA SKAL FYRTRÉFLUM SLÁKKVILÐSSTJÓRA UM
 - ELOVARNARÞÖND OG STADSETNINGU HANS. B-30 OG F-30 =
 - ELOVARNARÞURÐIR OG VEGGIR.
 - L.R. TAKNAR LÖFTRÉTINGU.
 - KÖLNINARTÖLUR: KÖLNINARTÖLUR EINSTAKRA BYGGINGAHLITA SEU Í
 - SAMRÉNT VÍÐ I.S.T. 66.

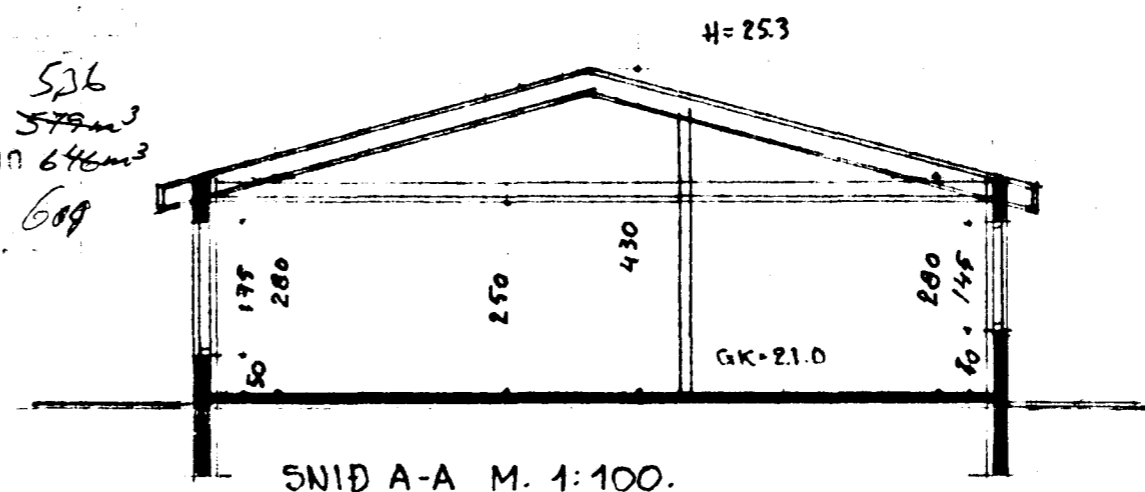


SNID A-A M. 1:100.

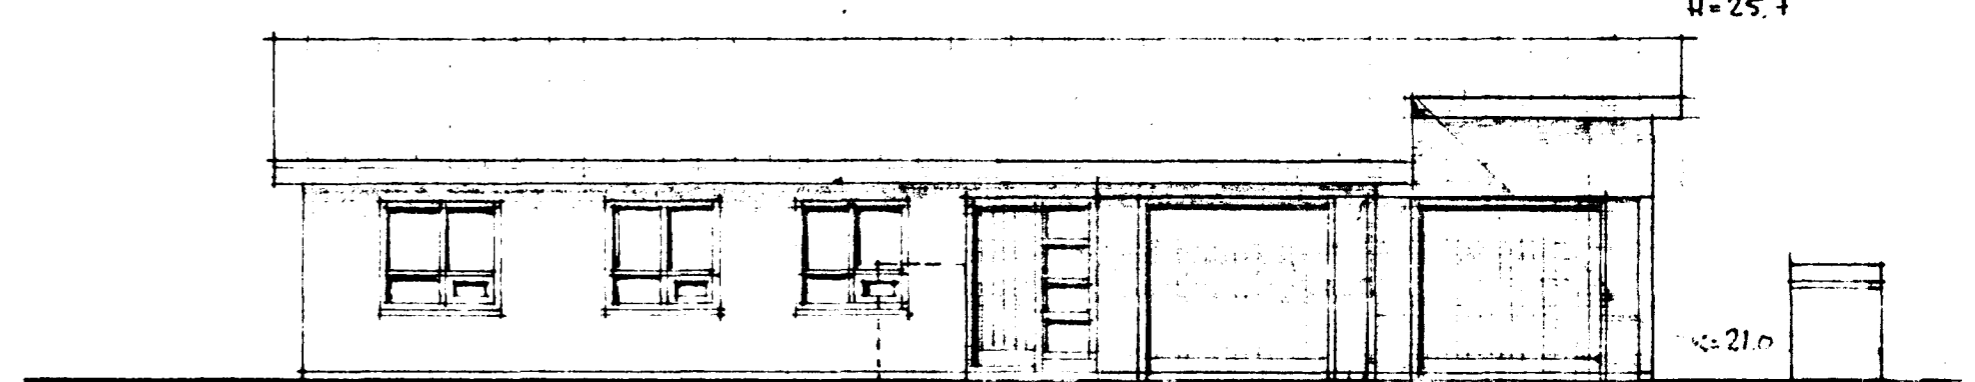


AUSTUR M. 1:100.

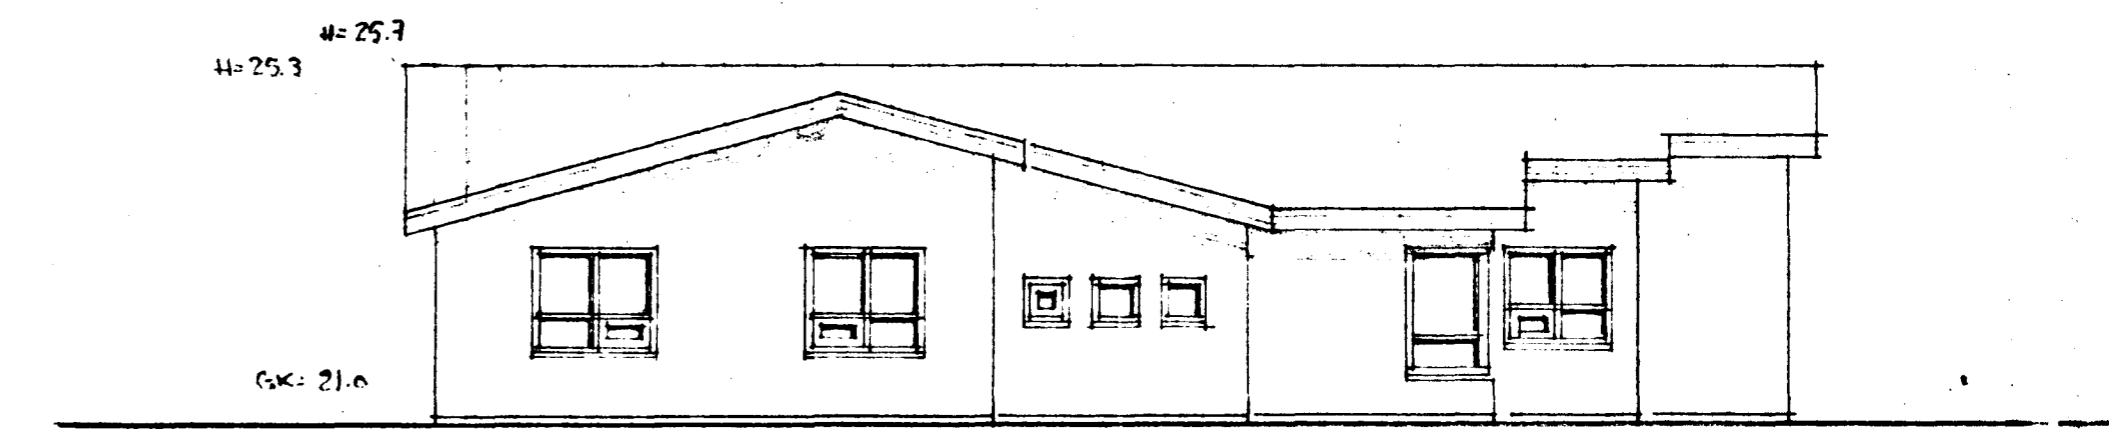

VESTUR M. 1:100.

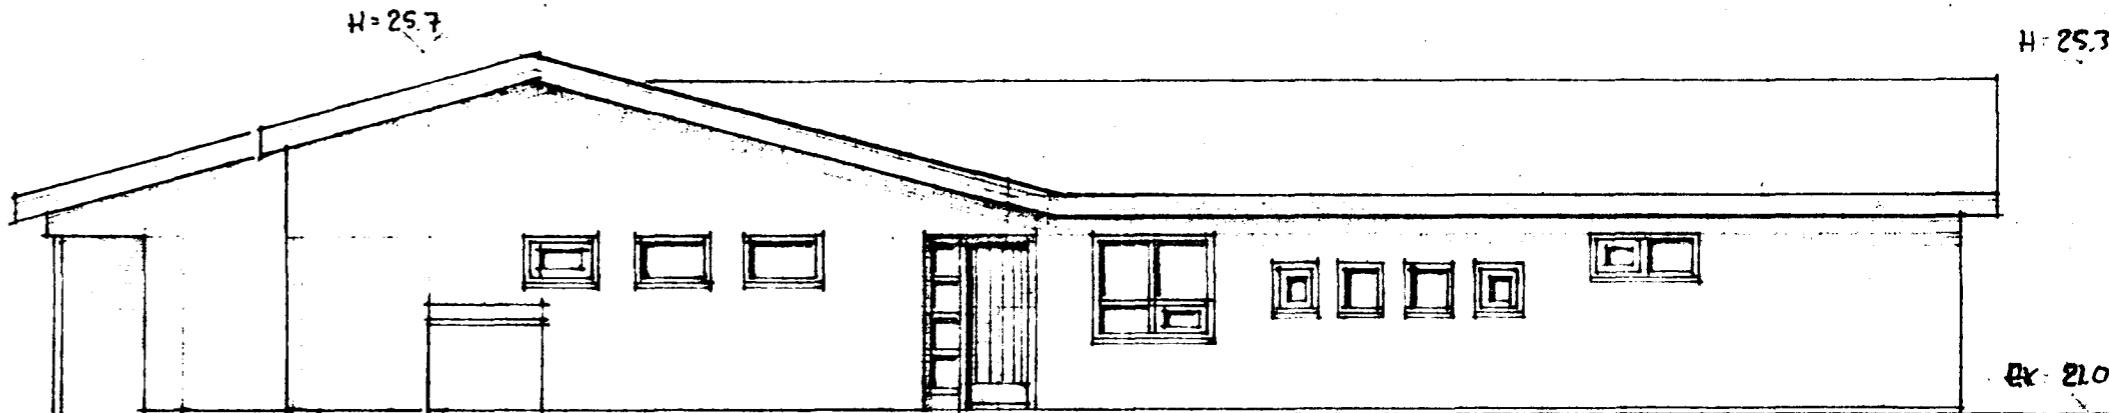

NORÐUR M. 1:100

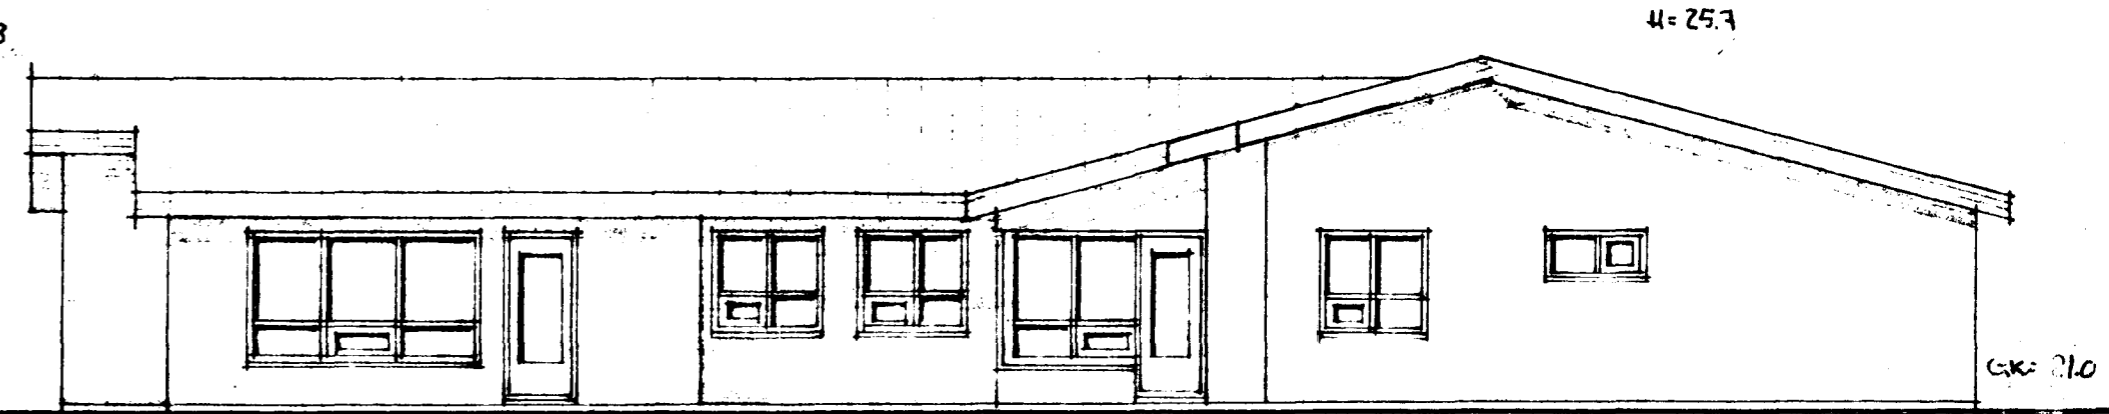

SUDUR M. 1:100.

TEIKNAD Í FEB. 1988.

SIGURÐUR ÞORVARÐARSON BYGGINGAFRÉDINGUR BFI

BREYTT Í MARS 1988 Sigþ.

STRANDGÖTU 11 HAFNARFIRÐI Sími 651510
Sigurður Þorvarðarson