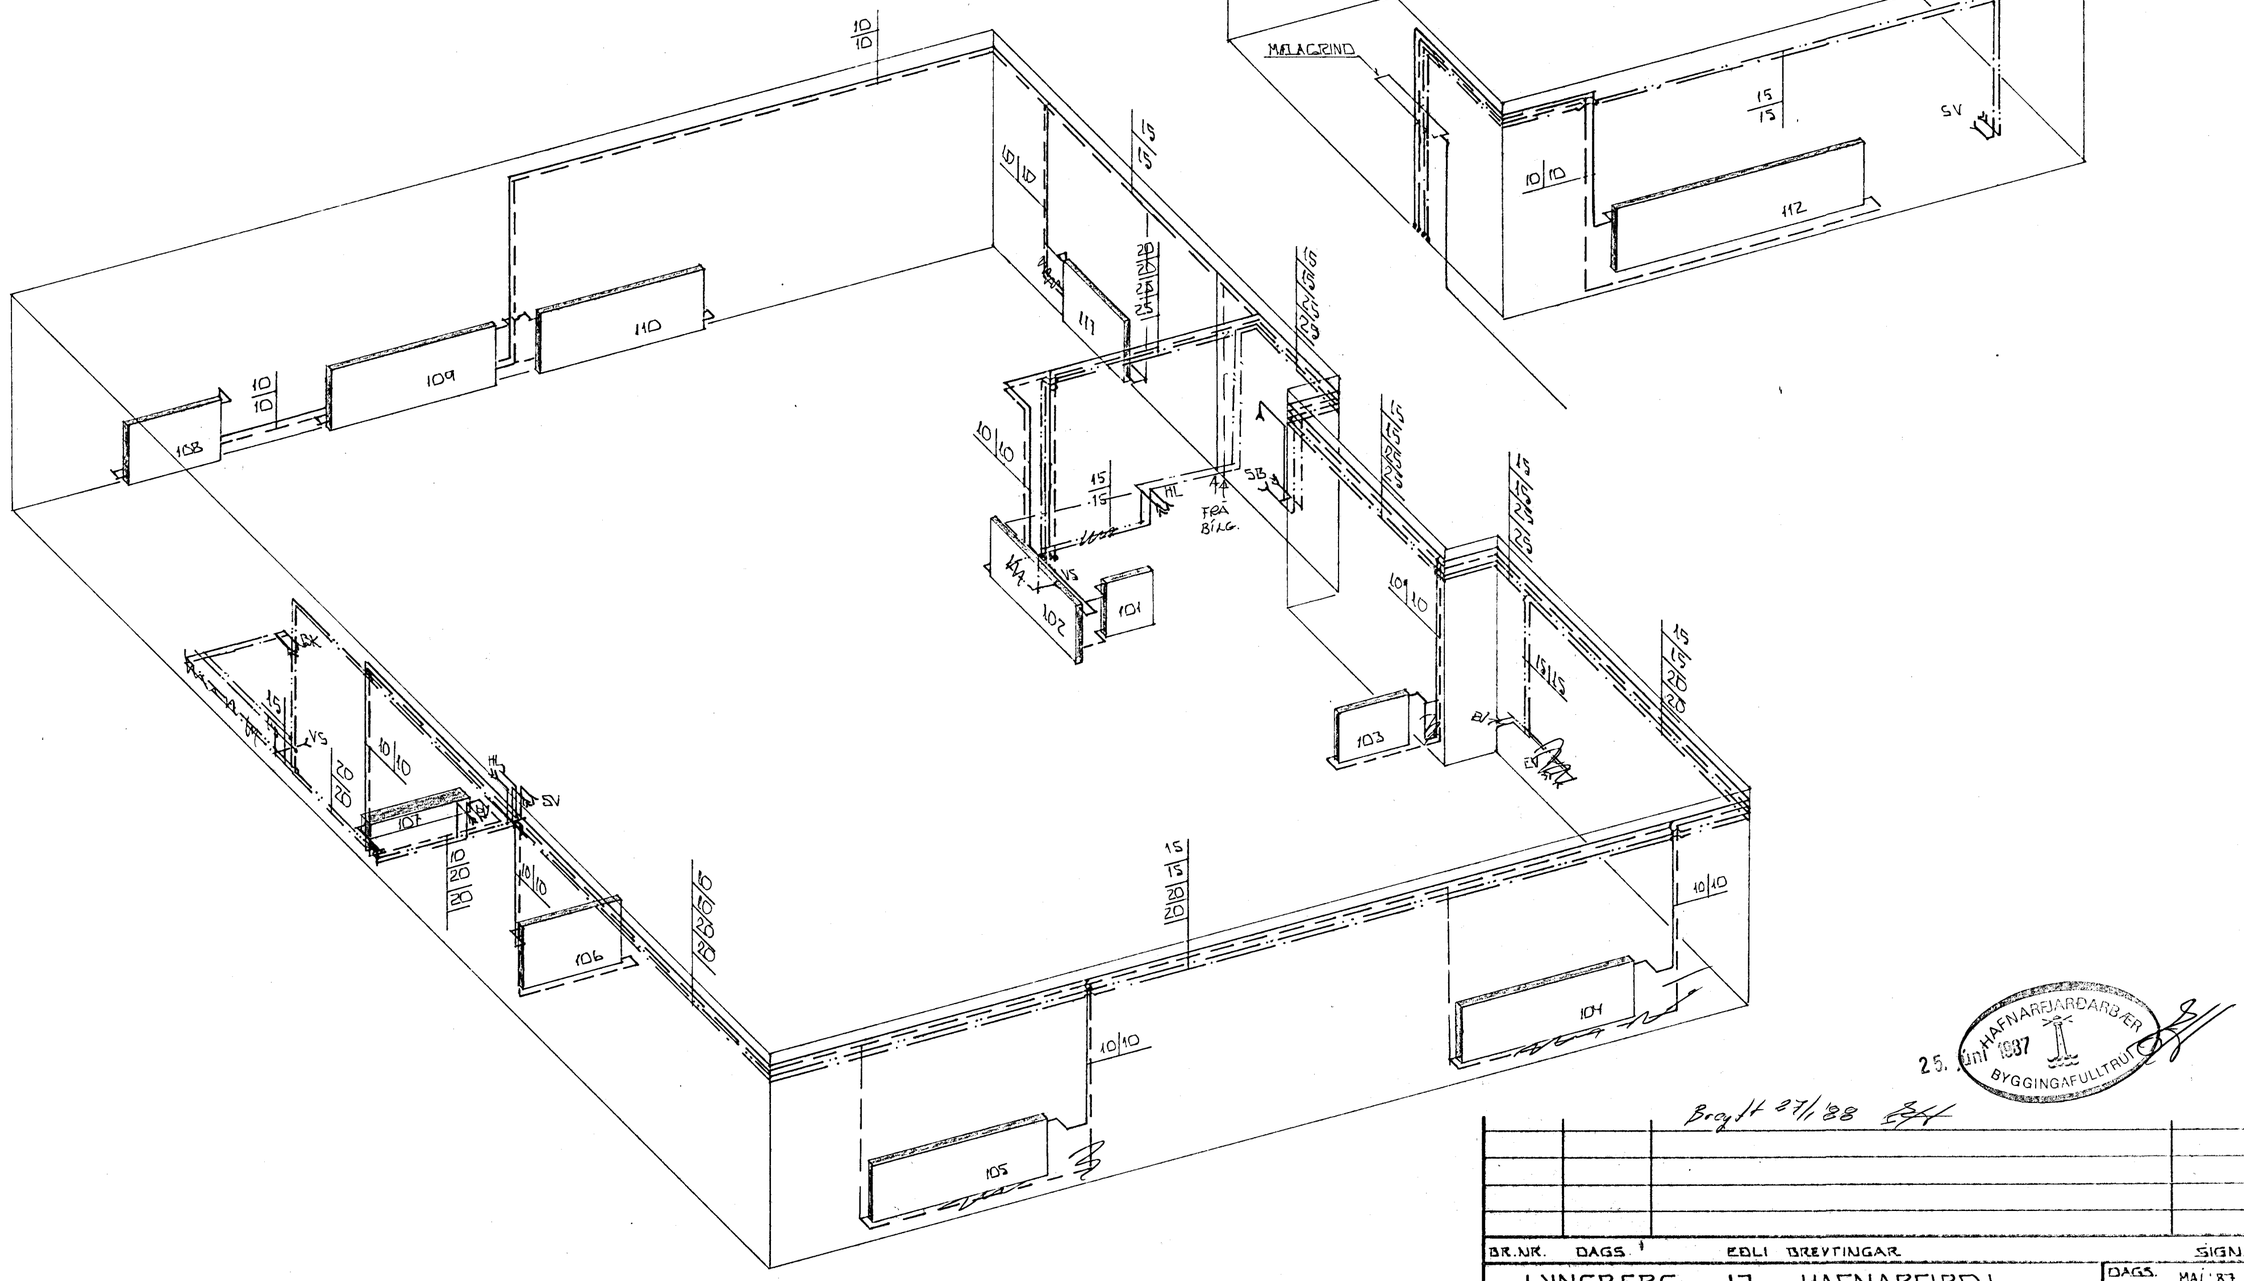

RÚMMYND 1:50

25. JÚNÍ 1987 HAFNARFJARÐARBÆR BYGGINGAFULLTRÚI

Breytt 27/1/88

BR.NR.	DAGS.	EÐLI BREYTINGAR	SIGN.

LYNGBERG 17 HAFNARFIRÐI

RÚMMYND HITA OG VATNSLAGNA

MÆLIKV. 1:50

DAGS. MAÍ '87

TEIKNAÐ

TEIKNAÐ

VERK NR. 8713

BLAÐ NR.

SIGURÐUR ÞORLEIFSSON TÆKNIFRÆÐINGUR F.T.F.I.

STRANDGÖTU 11 HAFNARFIRÐI SÍMI 54751