


Samþykkt á fundi bygginga-
nefndar þ. 26.1.5 1987


BYGGINGAFULLTRÚINN
Í HAFNARFIRÐI

E. Einarsson


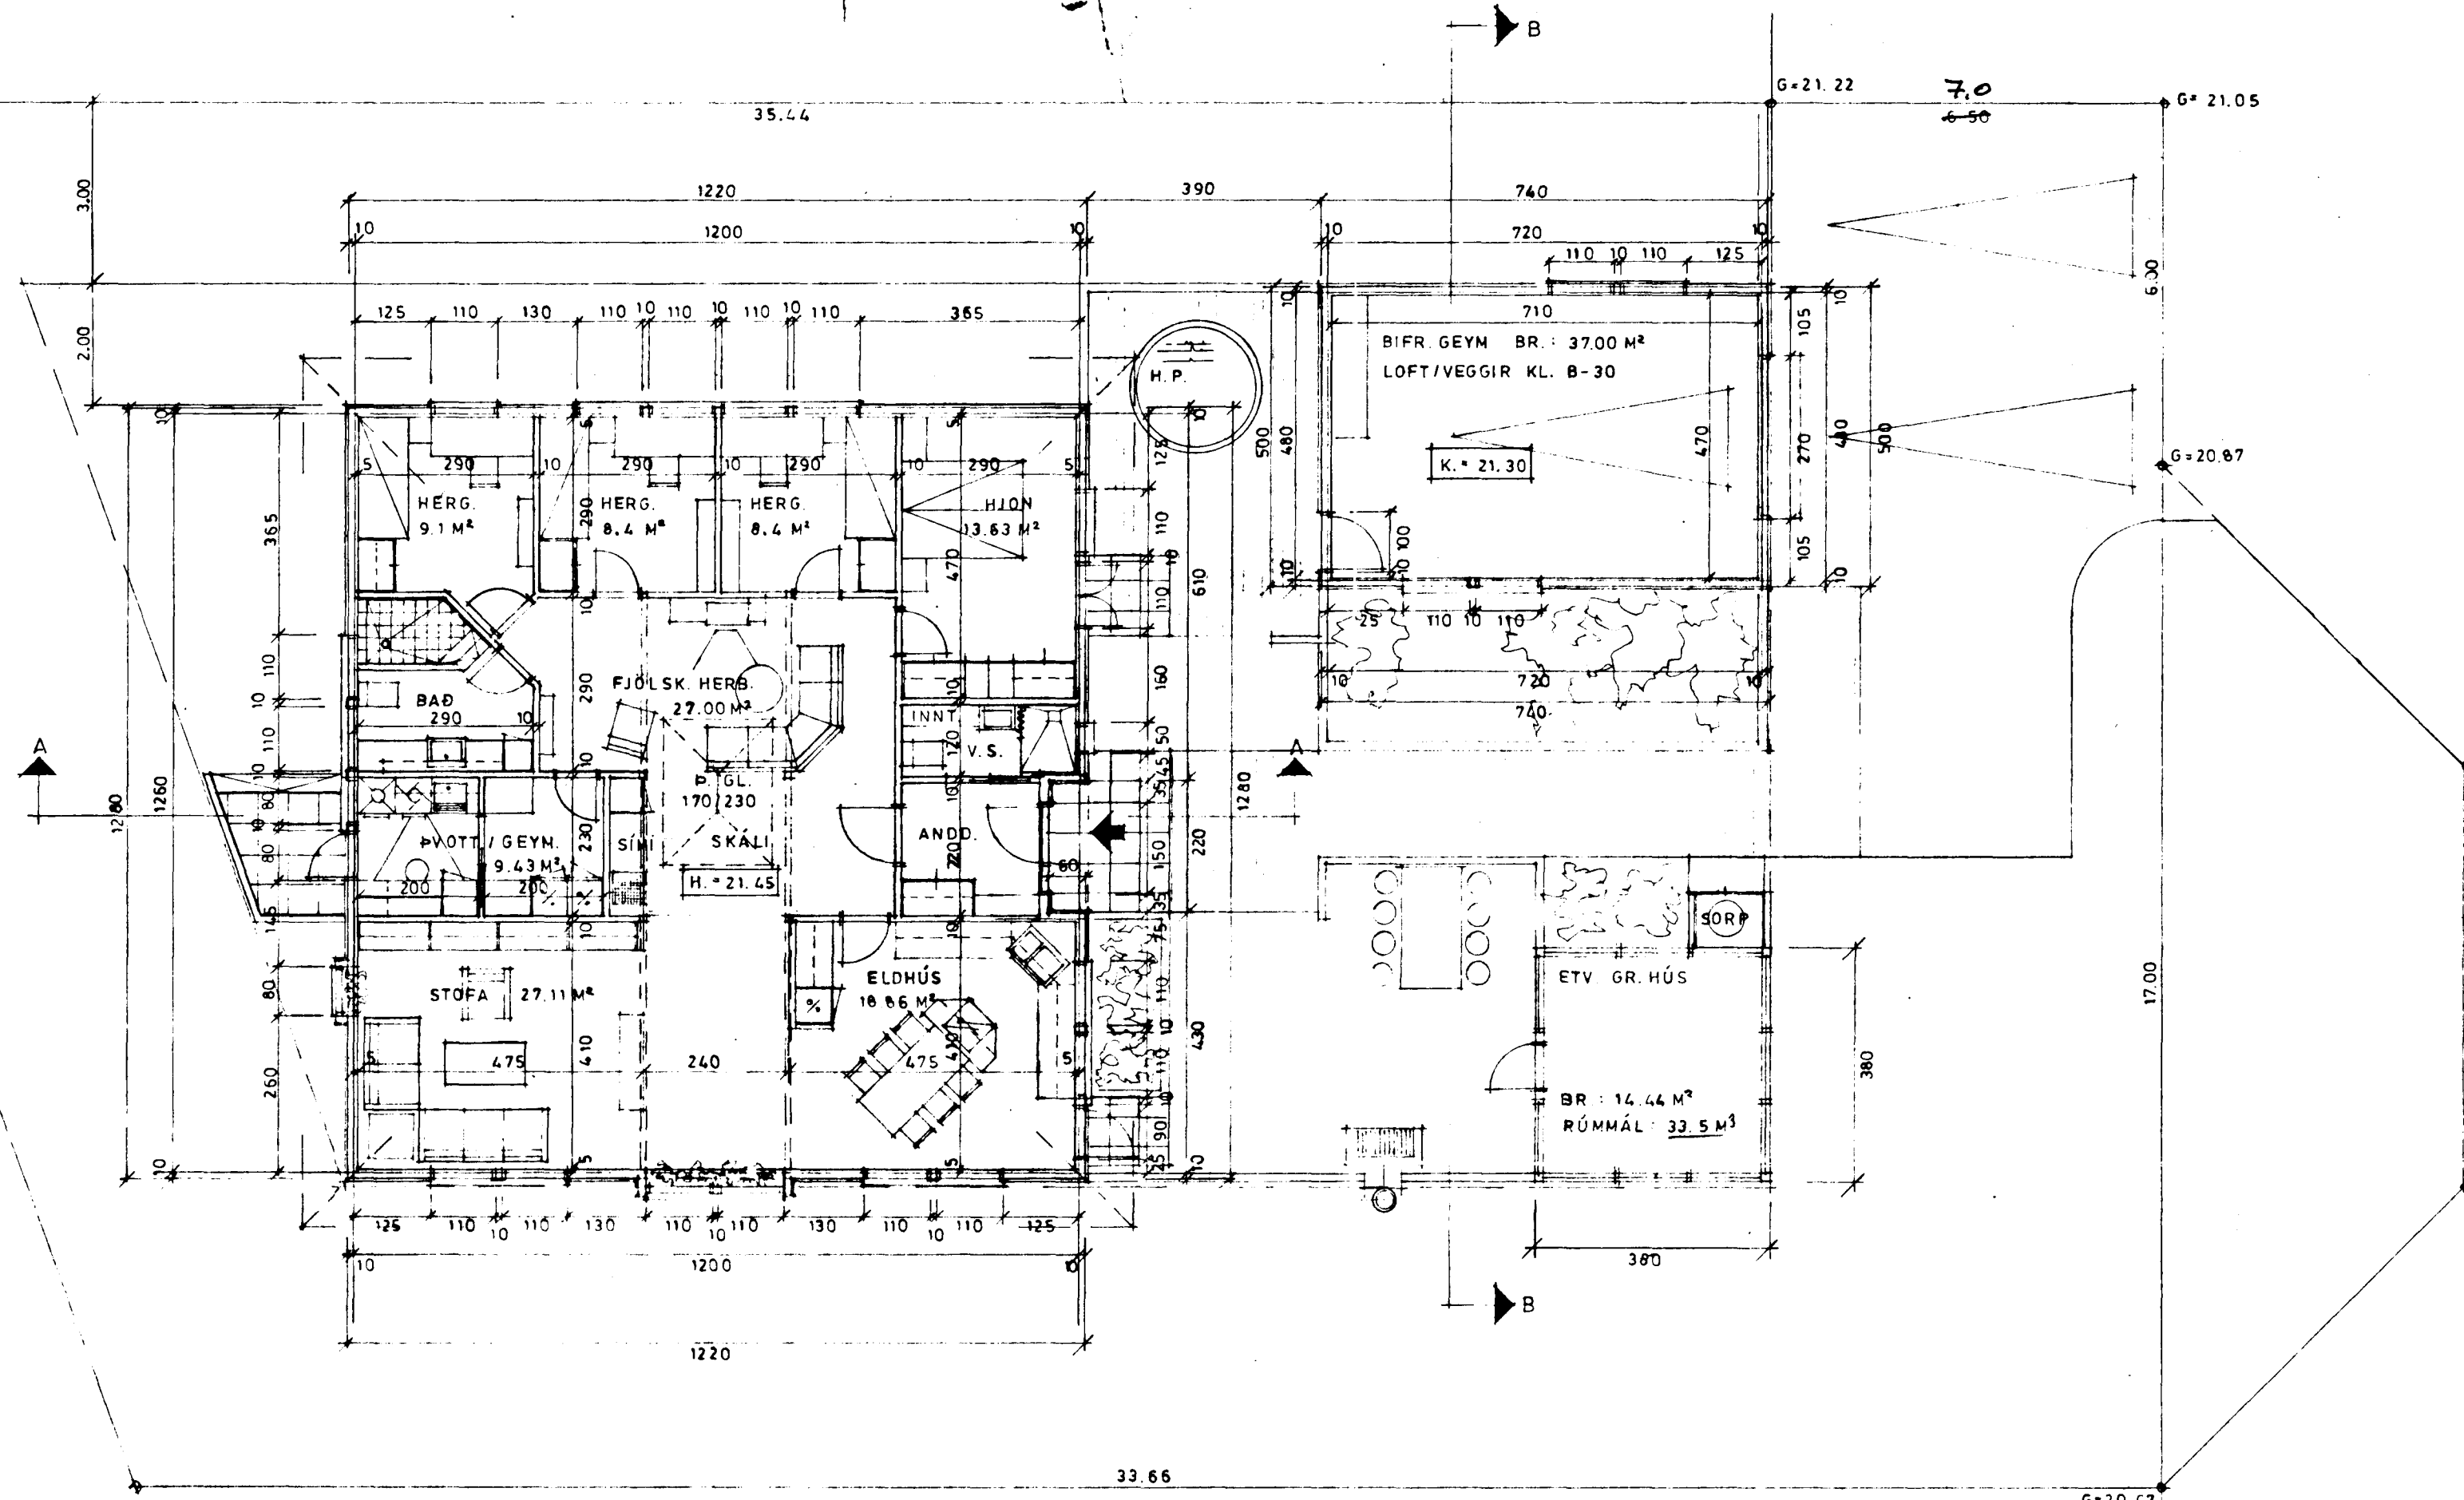


GRUNNMYND BR : 154.84 M²
R MÁL : 511.00 M³
53/ - 3

BÍFR. GEYM BR : 37.00 M²
R MÁL : 144.05 M³
117 - 3

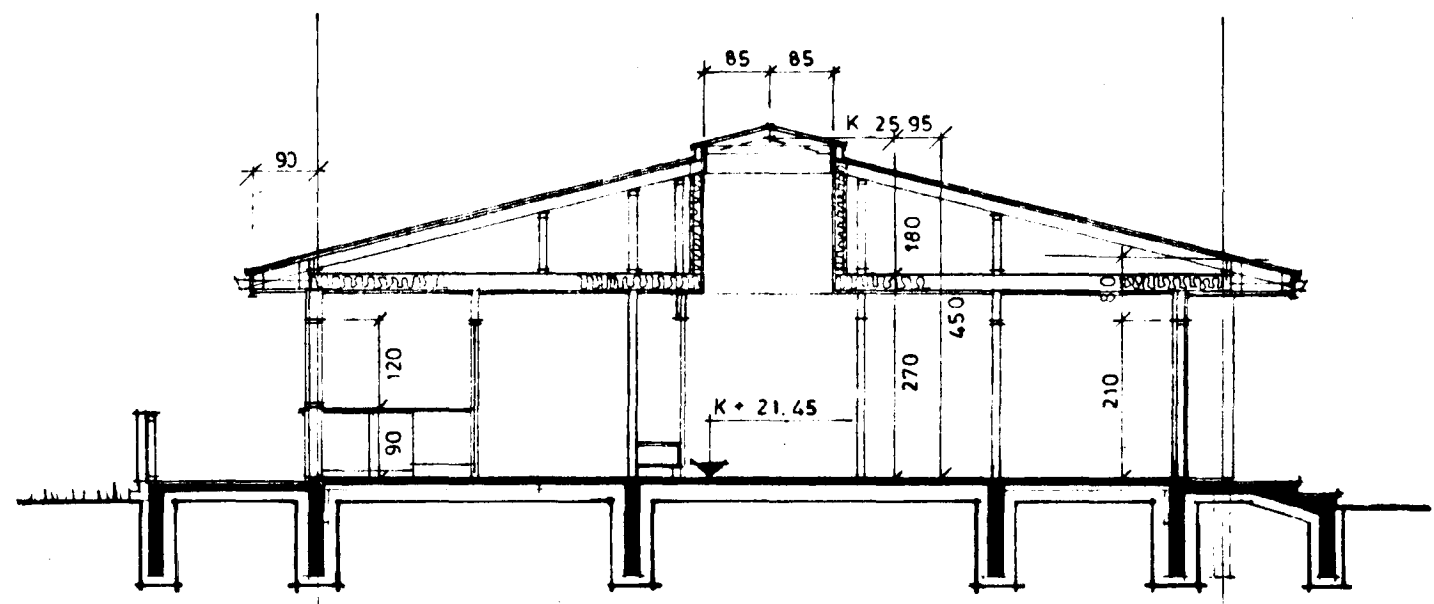

SNÍÐ A-A

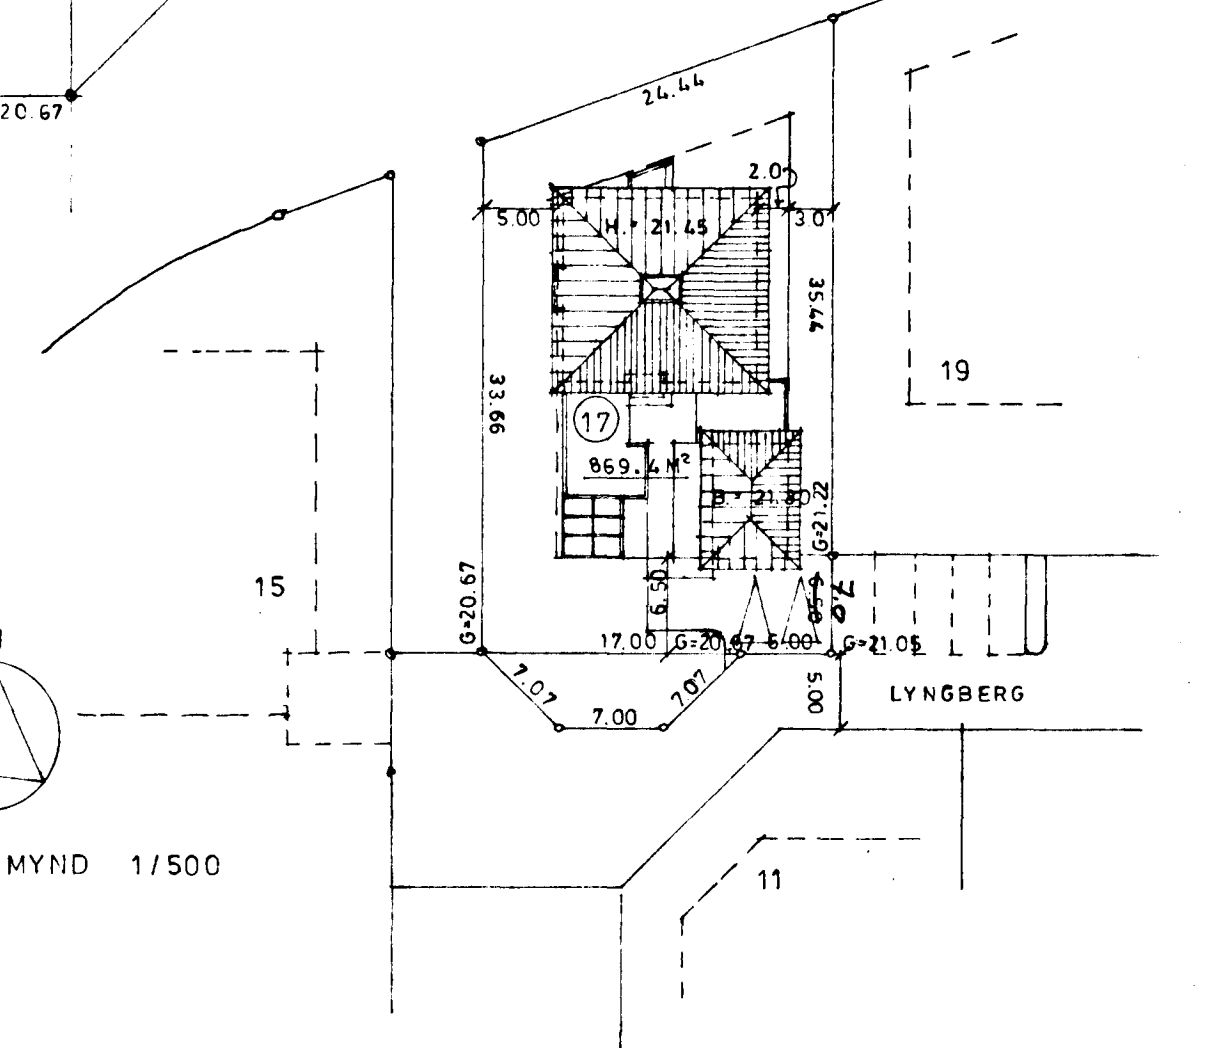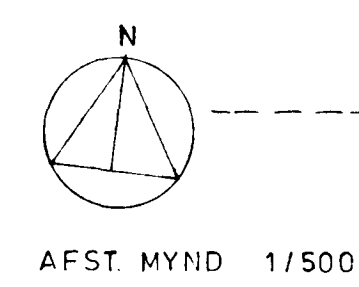

Ólafur Einarsson