


Samþykkt á fundi bygginga-
nefndar þ. 14.11.1988

BYGGINGAFULLTRÚINN
Í HAFNARFIRÐI

[Signature]

Genga skal frá opnu
eldstæði í samræmi
við reglugerðir

Samþykkt
[Signature]

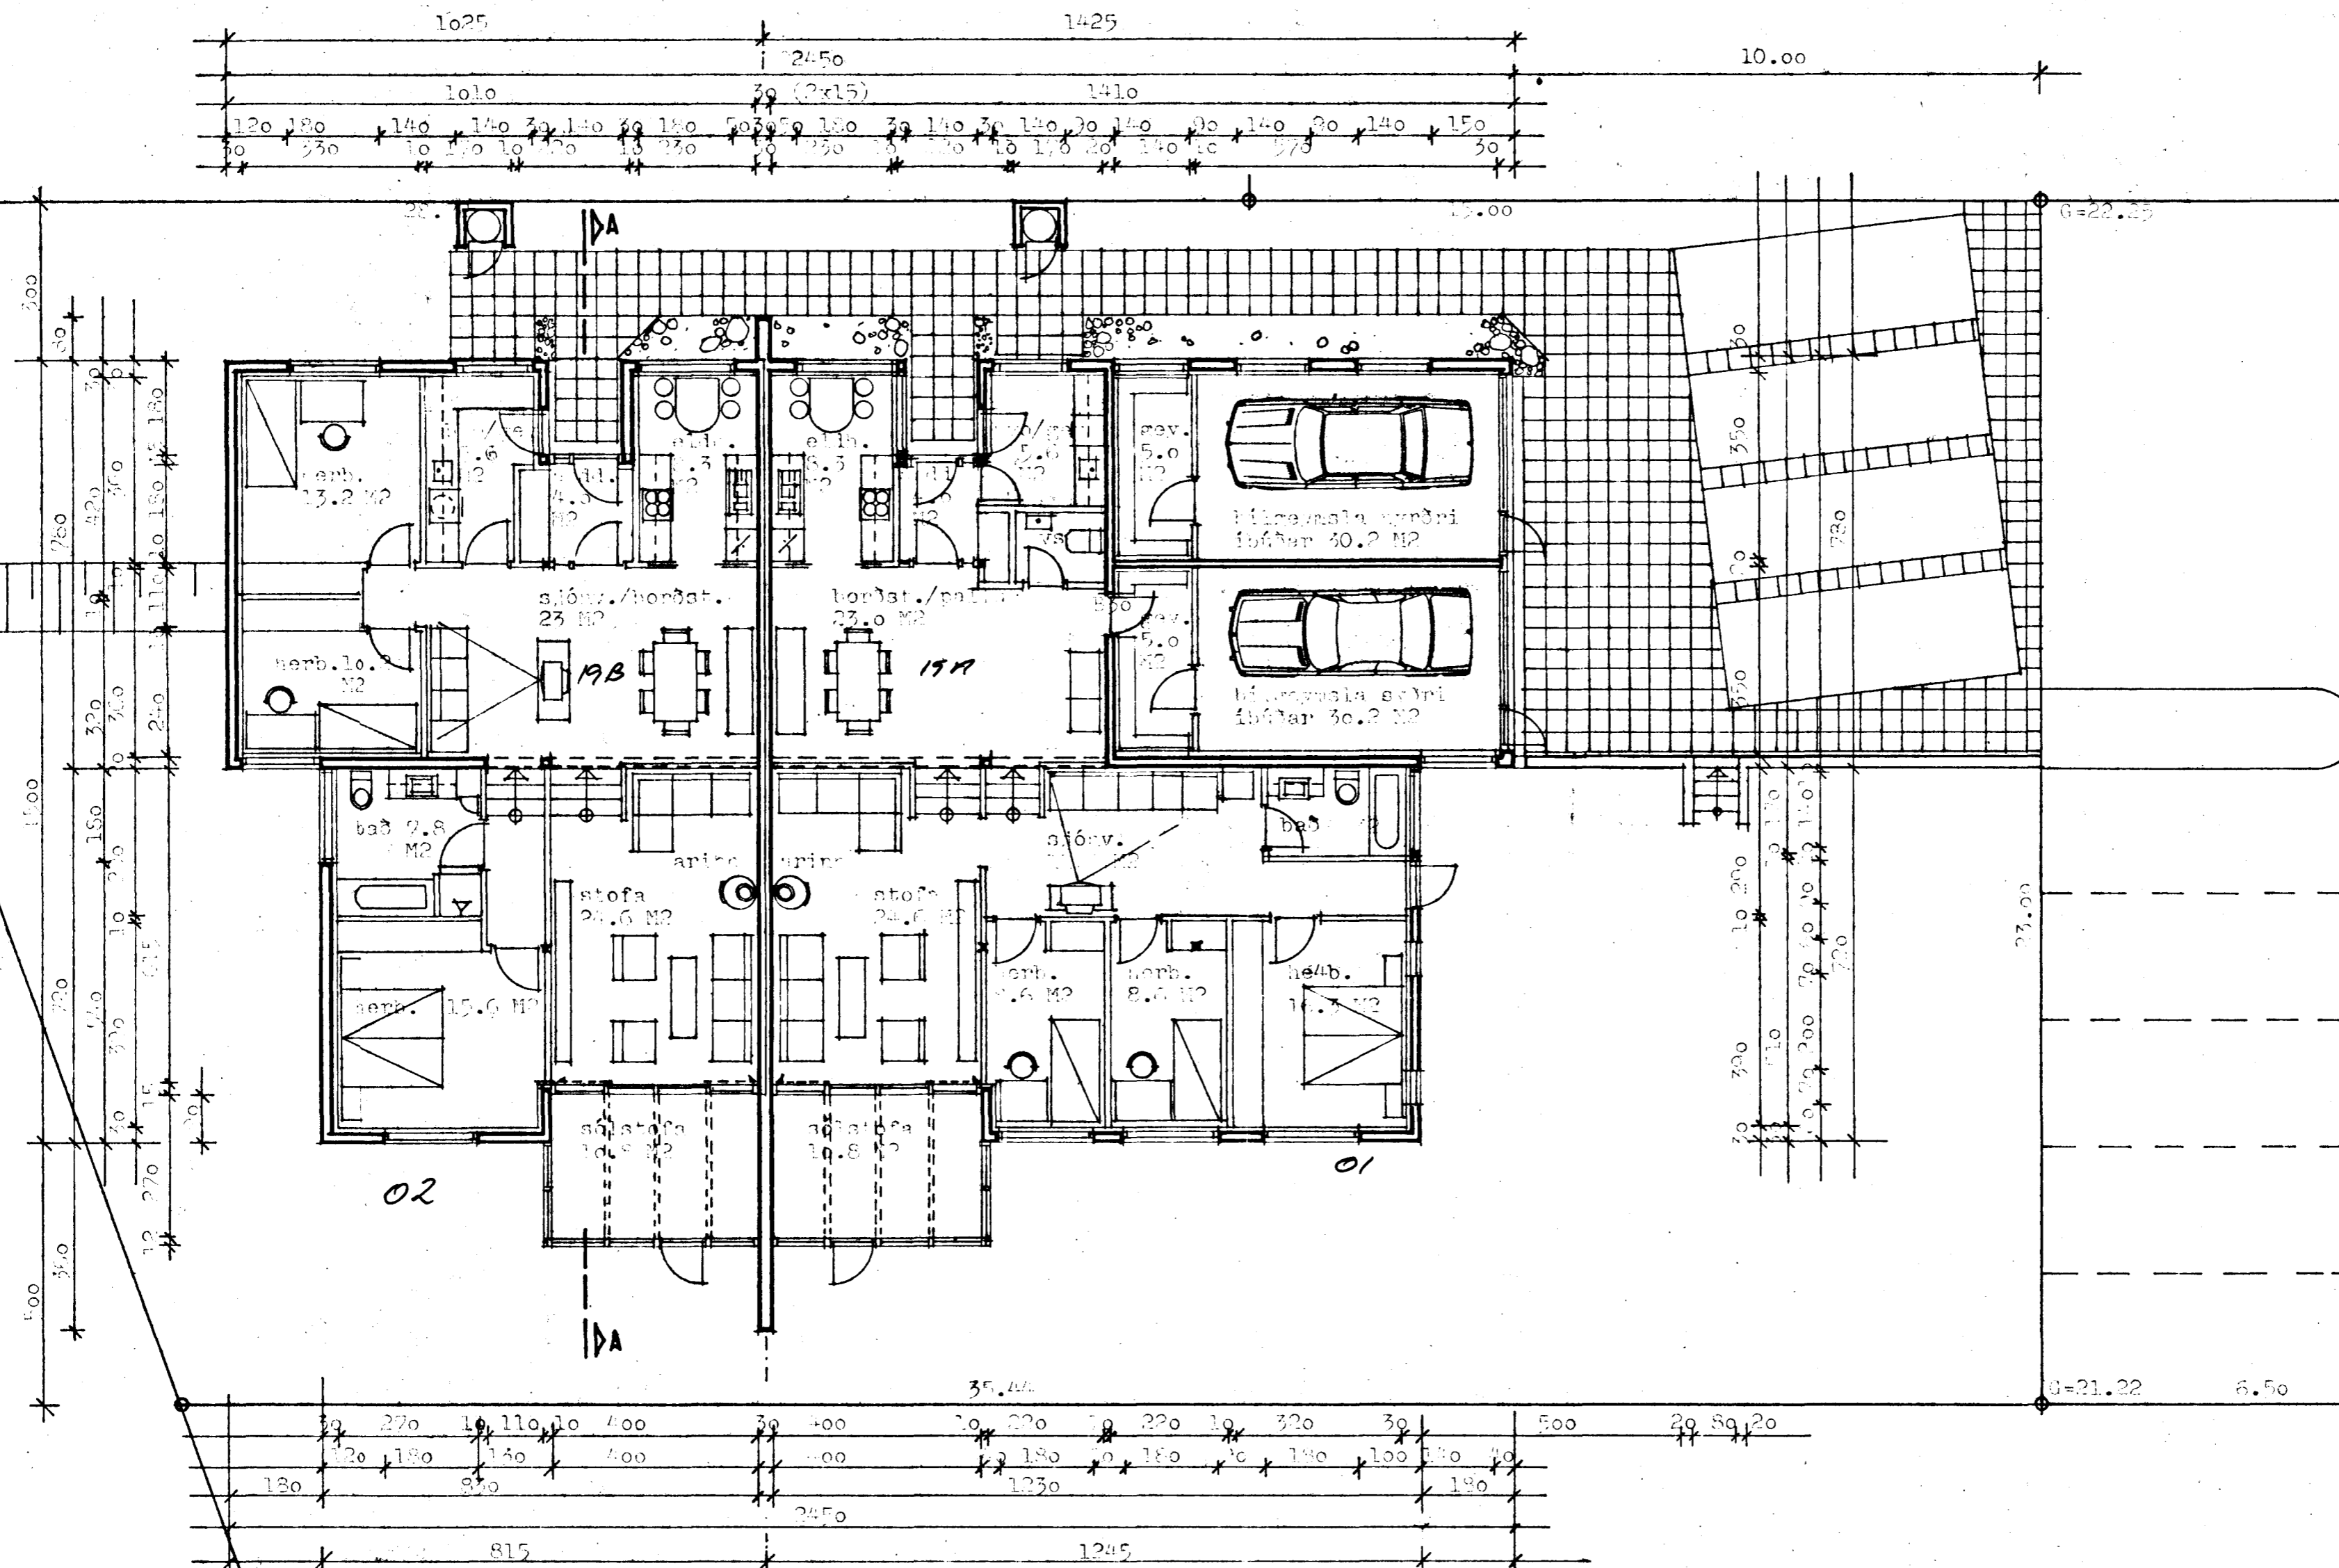


PLATARMÁL M2	TEKJUMÁL M3	TEKJUMÁL M3	
REKINGU	Hættó	Brúttó	
Nendri íbúð	134.7 M2	124.7 M2	499.4 M3
stærri íbúð	73.5 M2	133.5 M2	499.0 M3
sólstofa (vorn)	10.2 M2		27.0 M3
bílgr. (vorn)	30.2 M2		112.0 M3
Hús alls (með stæð.)	350.2 M2		1270.4 M3

19B íbúð 134.7 m²
Bílg 29.6 m²
SAMT = 176.1 m²

RÚMMAK 637 m³



AFSTÖÐUMYND M-1:500

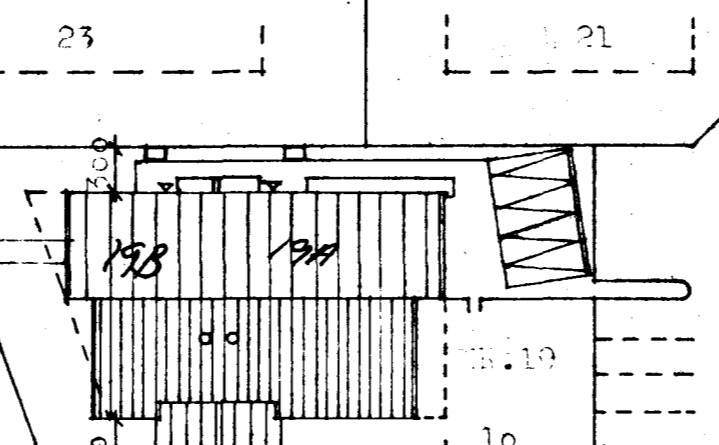

Sorpgæy vs. bað, svefna-
breytingar gerðar í d. 22.12.1987

[Signature]

5690-0190-01

LYNGBERG 19A, HAFNARFIRÐI

Grandmynd, afst. mynd

1:100 1:200
mkv. 1:100 dag. 07.03. tei. k. bla. 01

SIGURÞÓR ABALSTEINSSON ARKITEKT FAÍ