




Samþykkt á fundi bygginga-
nefndar þ. 4/10 1995
BYGGINGAFULLTRÚINN
Lb. I HAFNARFIRÐI
Þrostján Þórs

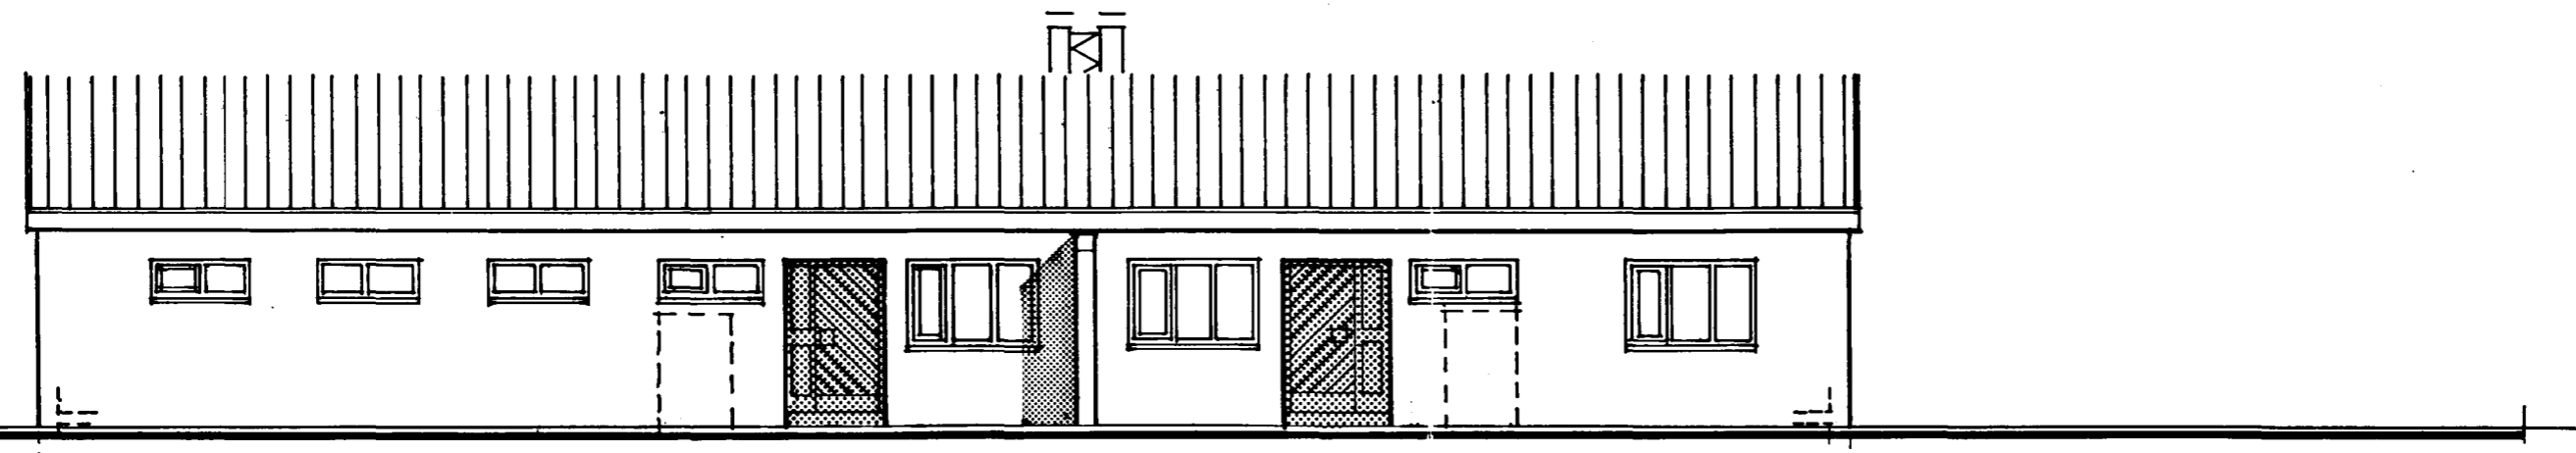


AUSTUR

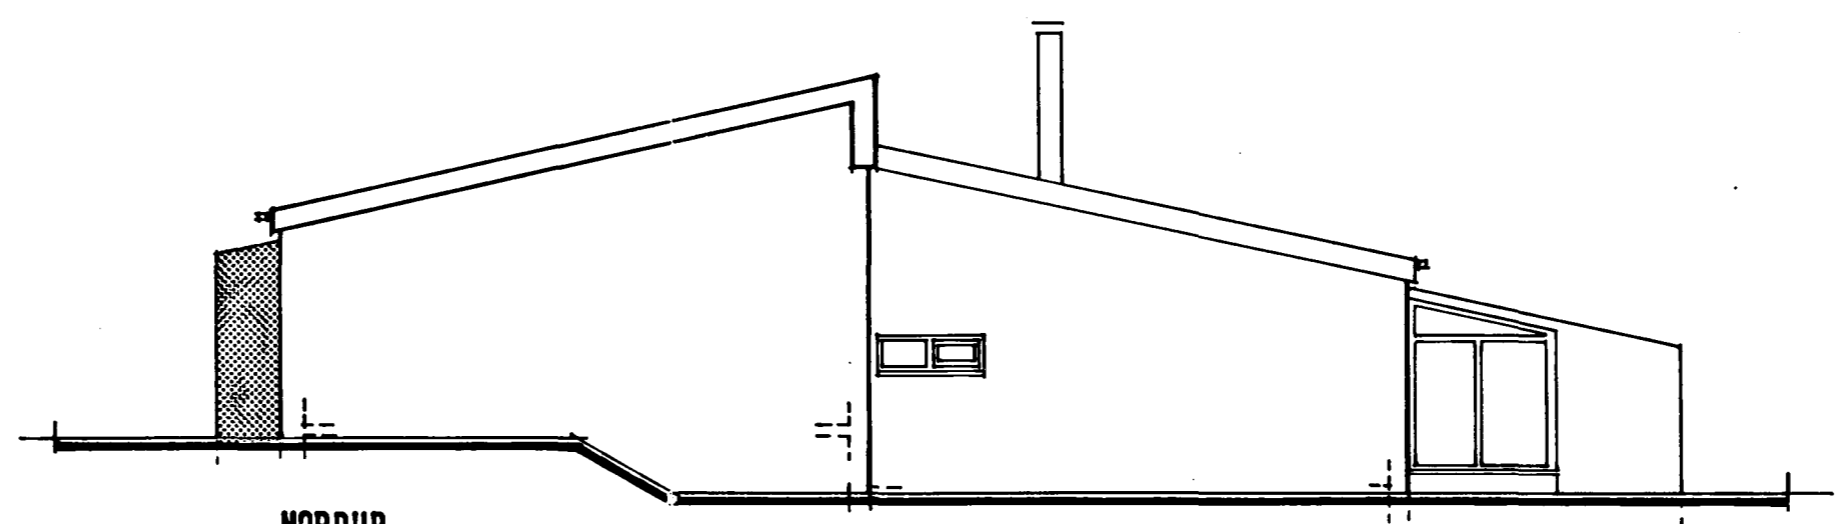


NORÐUR

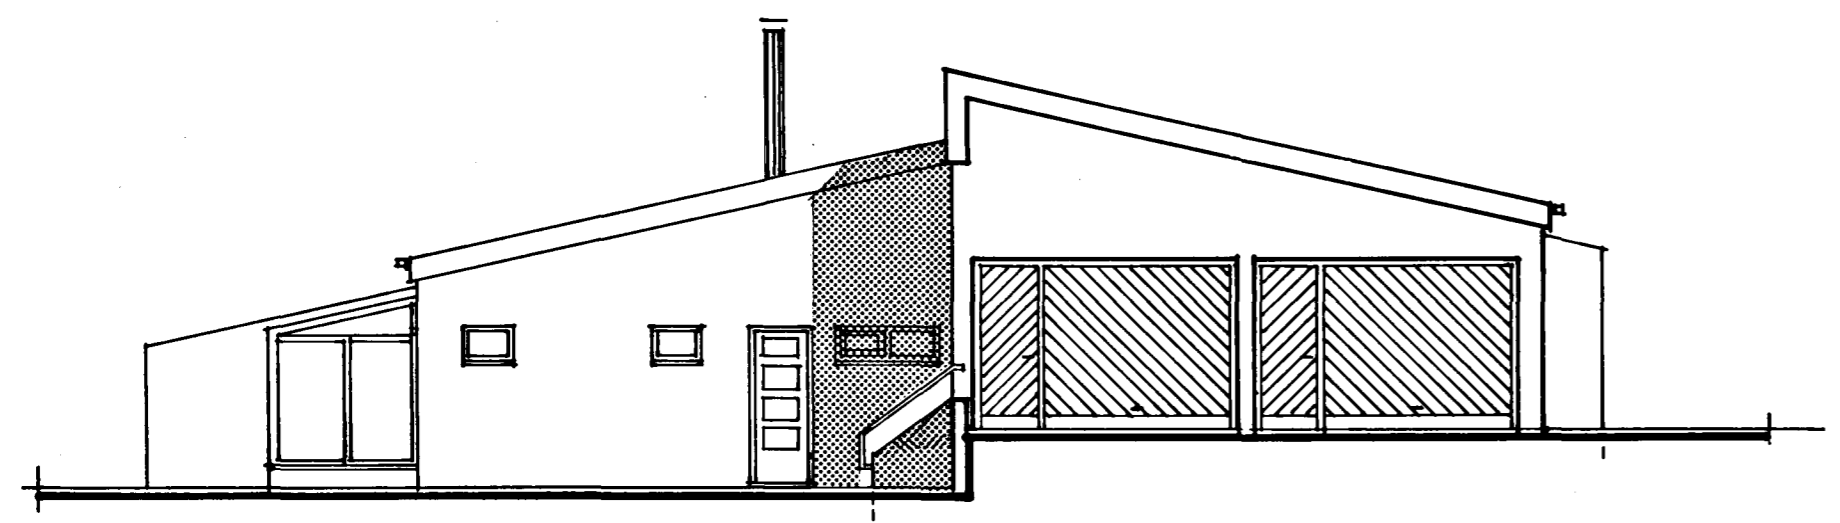

SUÐUR

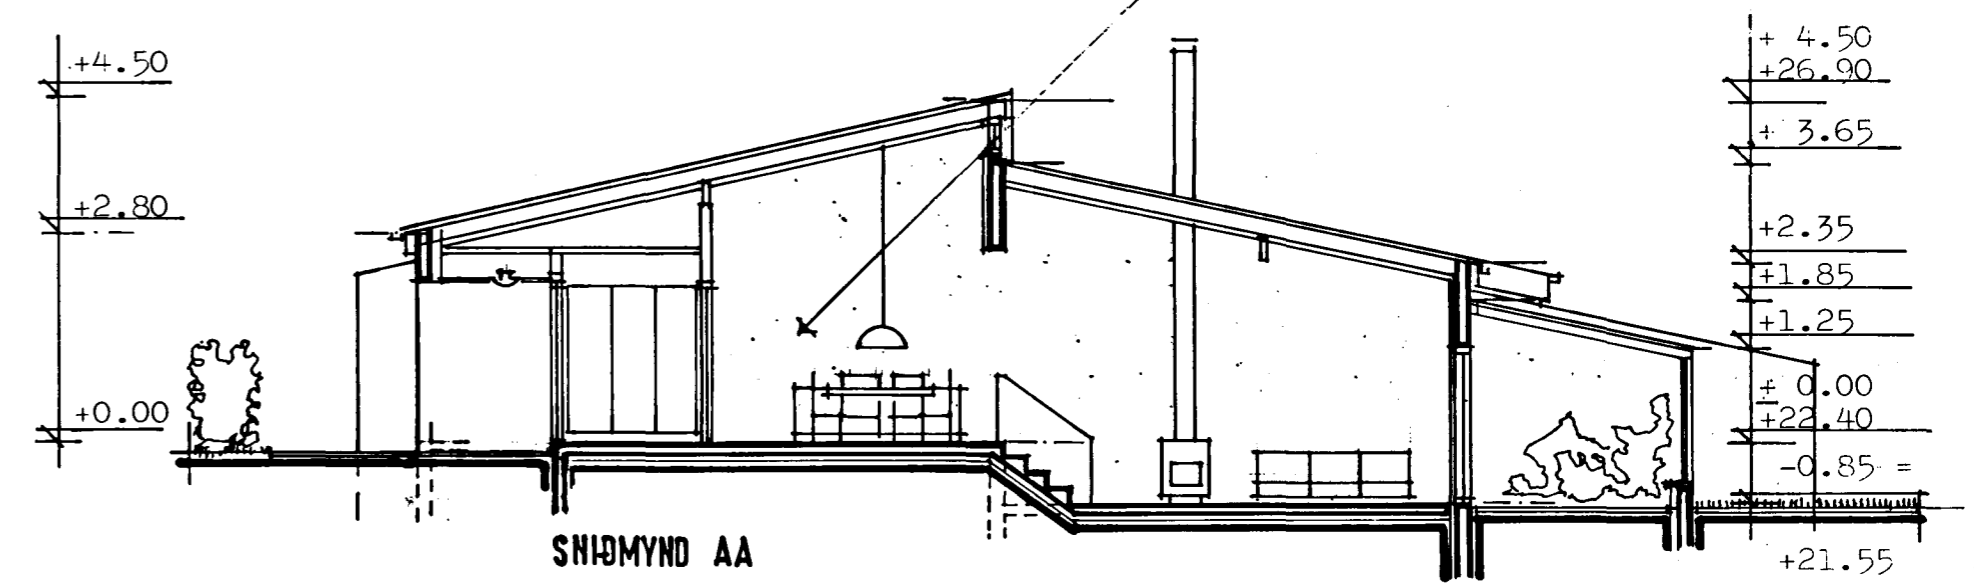

SNIÐMYND AA

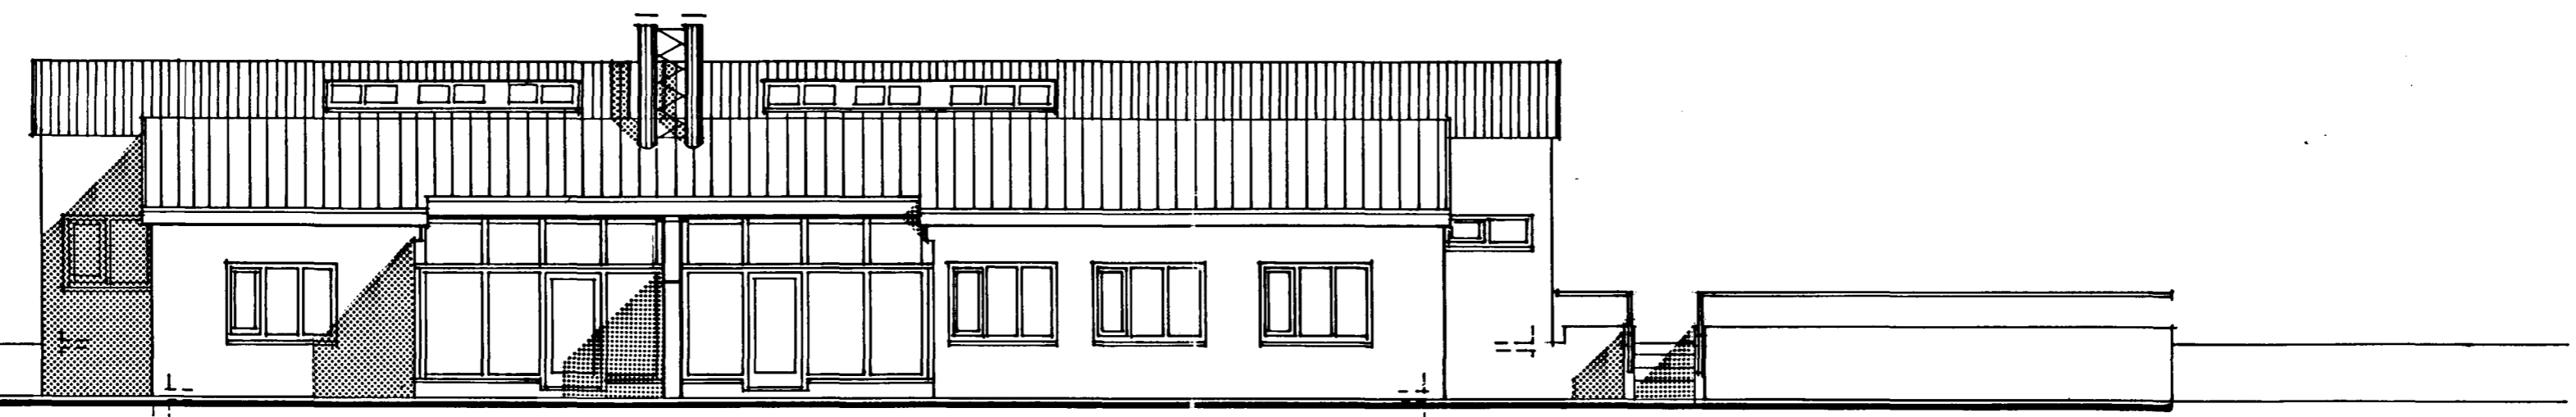

VESTUR

E.R. 20.09.1995 GLUGGI 'A AUSTURHL. SÍKKABUR

Breyting á sorpgeymslu
færð inn á uppdrátt 22.12.1987

Þrostján Þórs
samþykkt

LYNGBERG 19 , HAFNARFIRÐI

Útlitsmyndir, sniðmynd
1987
mkv. 1:100 dag. 07.03. tei. bla. 02
SIGURÞÓR AÐALSTEINSSON ARKITEKT FAI

270559. 3959