


LÖGN Í ÍBÚÐ B
SÍA BL.NR. 207

RÚMMYND 1:50

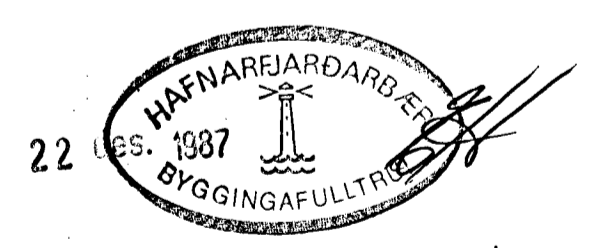

03	21.12.'87	LAGNIR FÆRÐAR STURTA Í BADI.	
02	3.11.'87	LÖGN Í BILG. NYRÐRI ÍBÚÐAR FÆRÐ	
01	15.10.'87	SKV. ÖSK. EIGANDA.	
BR.NR.	DAGS.	EDLI BREVTINGAR	SIGN.
LYNGBERG 19A HAFNARFIRÐI			DAGS. SEPT.'87
RÚMMYND VATNSLAGNA (SYÐRI ÍBÚÐ)			HANNAÐ
			TEIKNAD
			VERK NR. 8718
MELIKV. 1:50			BLAD NR.
SIGURÐUR ÞORLEIFSSON TEKNIFRÆÐINGUR F.T.F.I.			2-05
STRANDGÖTU 11 HAFNARFIRÐI SÍMI 54751			