


GRUNNMYND 1:50

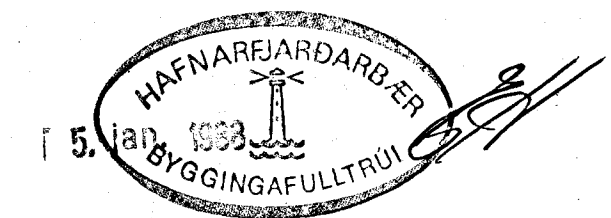

02	3.11.87	LÖGN IR SKI LÖGN PÍPULM.	
01	15.10.87	SKI '0SK' BÍGANDA	
BR.NR.	DAGS.	EDLI BREVINGAR	SIGN.
		LYNGBERG 19B HAFNARFJÖRÐI	DAGS.
		GRUNNMYND HITA OG VATNSLAGNA.	HAJNAB
		MELIKV. ALSD	TEKNAÐ
		SIGURÐUR ÞORLEIFSSON TEKNAFRÆÐINGUR F.T.F.I.	VERK NR. 8718
		STRANDGÖTU 11 HAFNARFJÖRÐI SÍMI 54751	BLAÐ NR.
			2-03