



FENGIST LÖGN Í
STÓRI ÍBÚÐ A

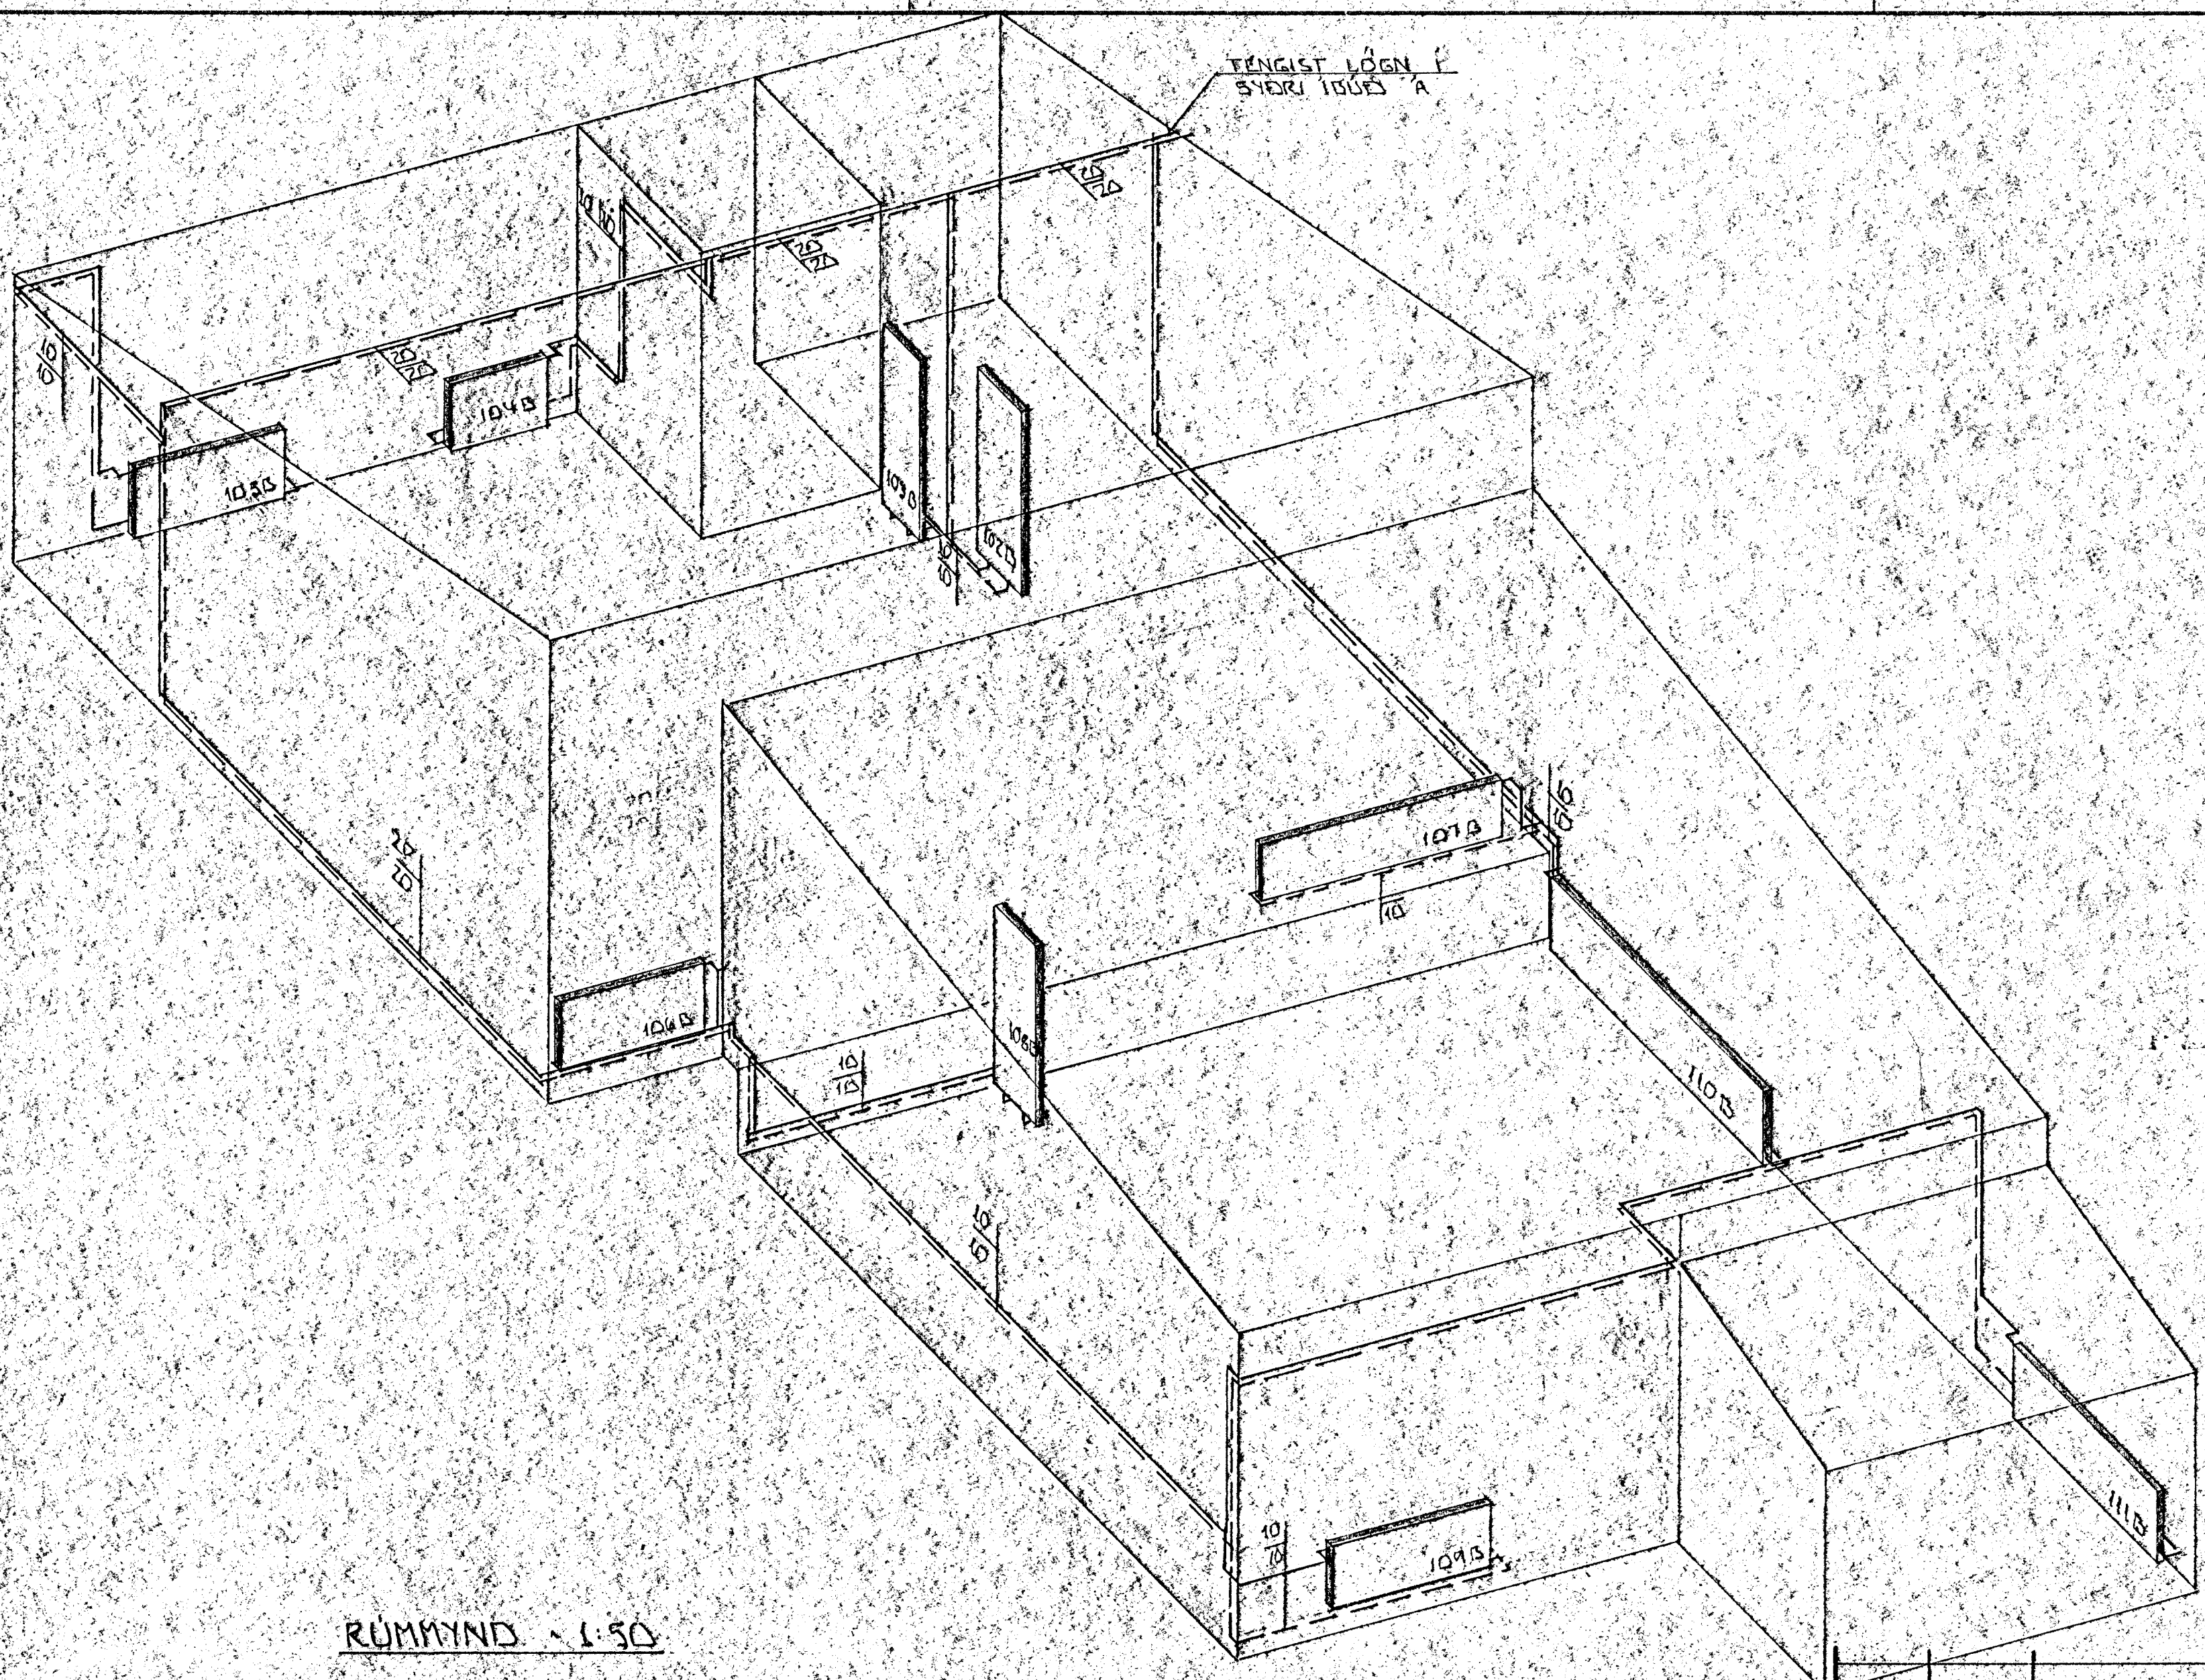

RÚMMYND - 1:50

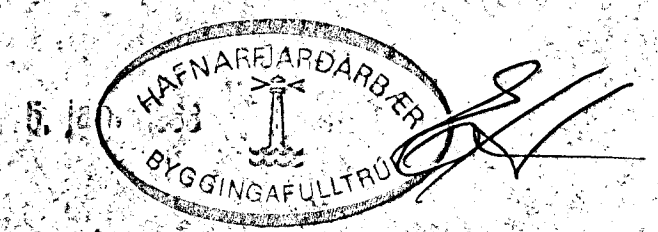

01	3.11.87	SKV. LÖGN PÍÐU M.	
BR.NR.	DAGS	EDLI BÆPTINGAR	SIGN.
LYNGBERG 19B HAFNARFJÖRÐUR			DAGS SEPT. 87
RÚMMYND HITALAGNA NYRÐRI (ÍBÚÐ B)			HANNAÐ
MELKV. 1:50			TEIKNADUR
SIGURÐUR ÞORLEIFSSON TEKNIFRÆÐINGUR F.T.F.I.			VERK.NR. 8718
STRANDGÖTU 11 HAFNARFJÖRÐUR SIMI 54781			BLADNR. 2-07