


GRUNNMYND 1:50

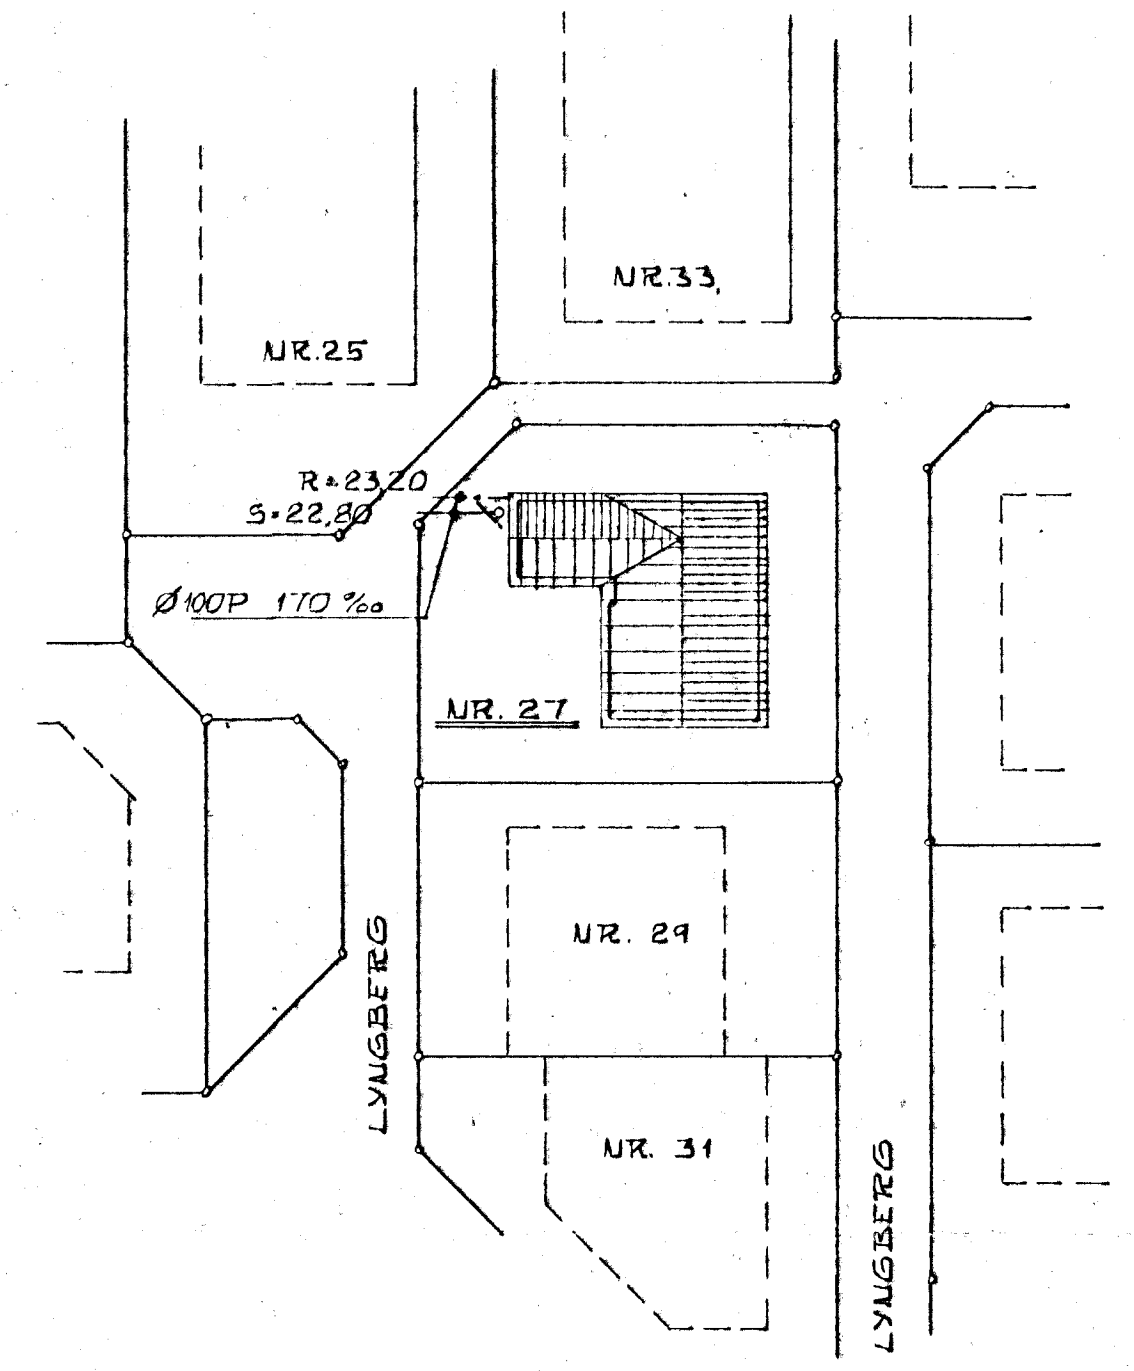


AFSTÖÐUMYND 1:500

BREYTINGAR

JÚLÍ '86: TENING OG STÚTAR
 ÁGÚST '86: GÖLFHITI

SKÝRINGAR SÁ BL. NR. 1

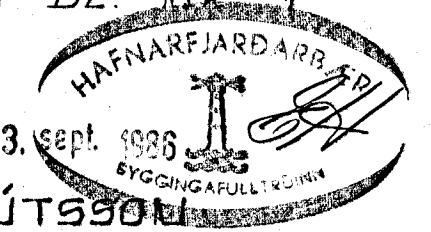

KRISTJÁN KNÚTSSON	
TEKNIFRÆÐINGUR FTFÍ	9 651647
LYNGBERG 27	DAGS MAÍ '86
HAFNARFIRÐI	MKV 1:50 / 1:500
LAGNIR Í GRUNNI	BL 2 AF
FRÆNNISLAGUR	VERK 8510-02