


GRUNNMYND 1:50

SKÝRINGAR SJÁ BL. NR. 1 OG 6
OFNATAFLA SJÁ BL. NR. 6

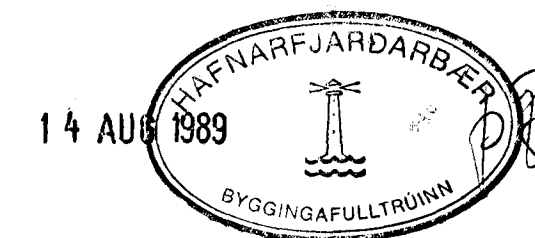

KRISTJÁN KNÚTSSON
TÆKNIFRÆÐINGUR FTFÍ S. 65 16 47

LYNGBERG 35 HAFNARFIRÐI	DAGS MÁÍ 87 MKV 1:50
GRUNNMYND	BL. 3 AF VERK. BT1-02
HITA- OG HREINLÆTISLAGNIR.	

BREYTING ① ÁGÚST '89: GARDVATN, HANDKLÆDA OFN OPL.