



Lyngberg 37 Hafnarfirði

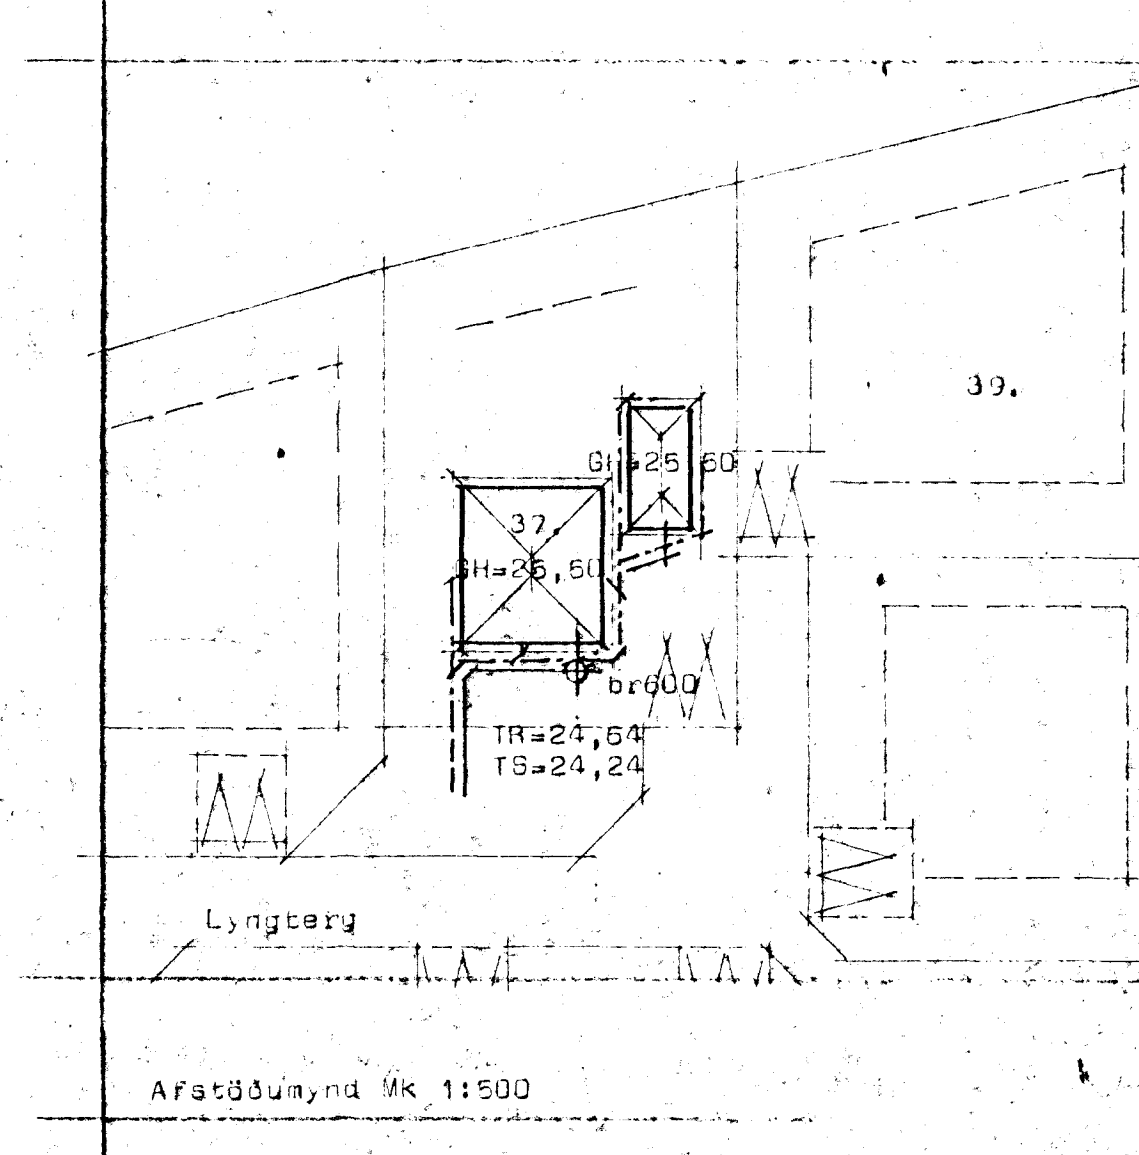

Afstöðumynd Mk 1:500

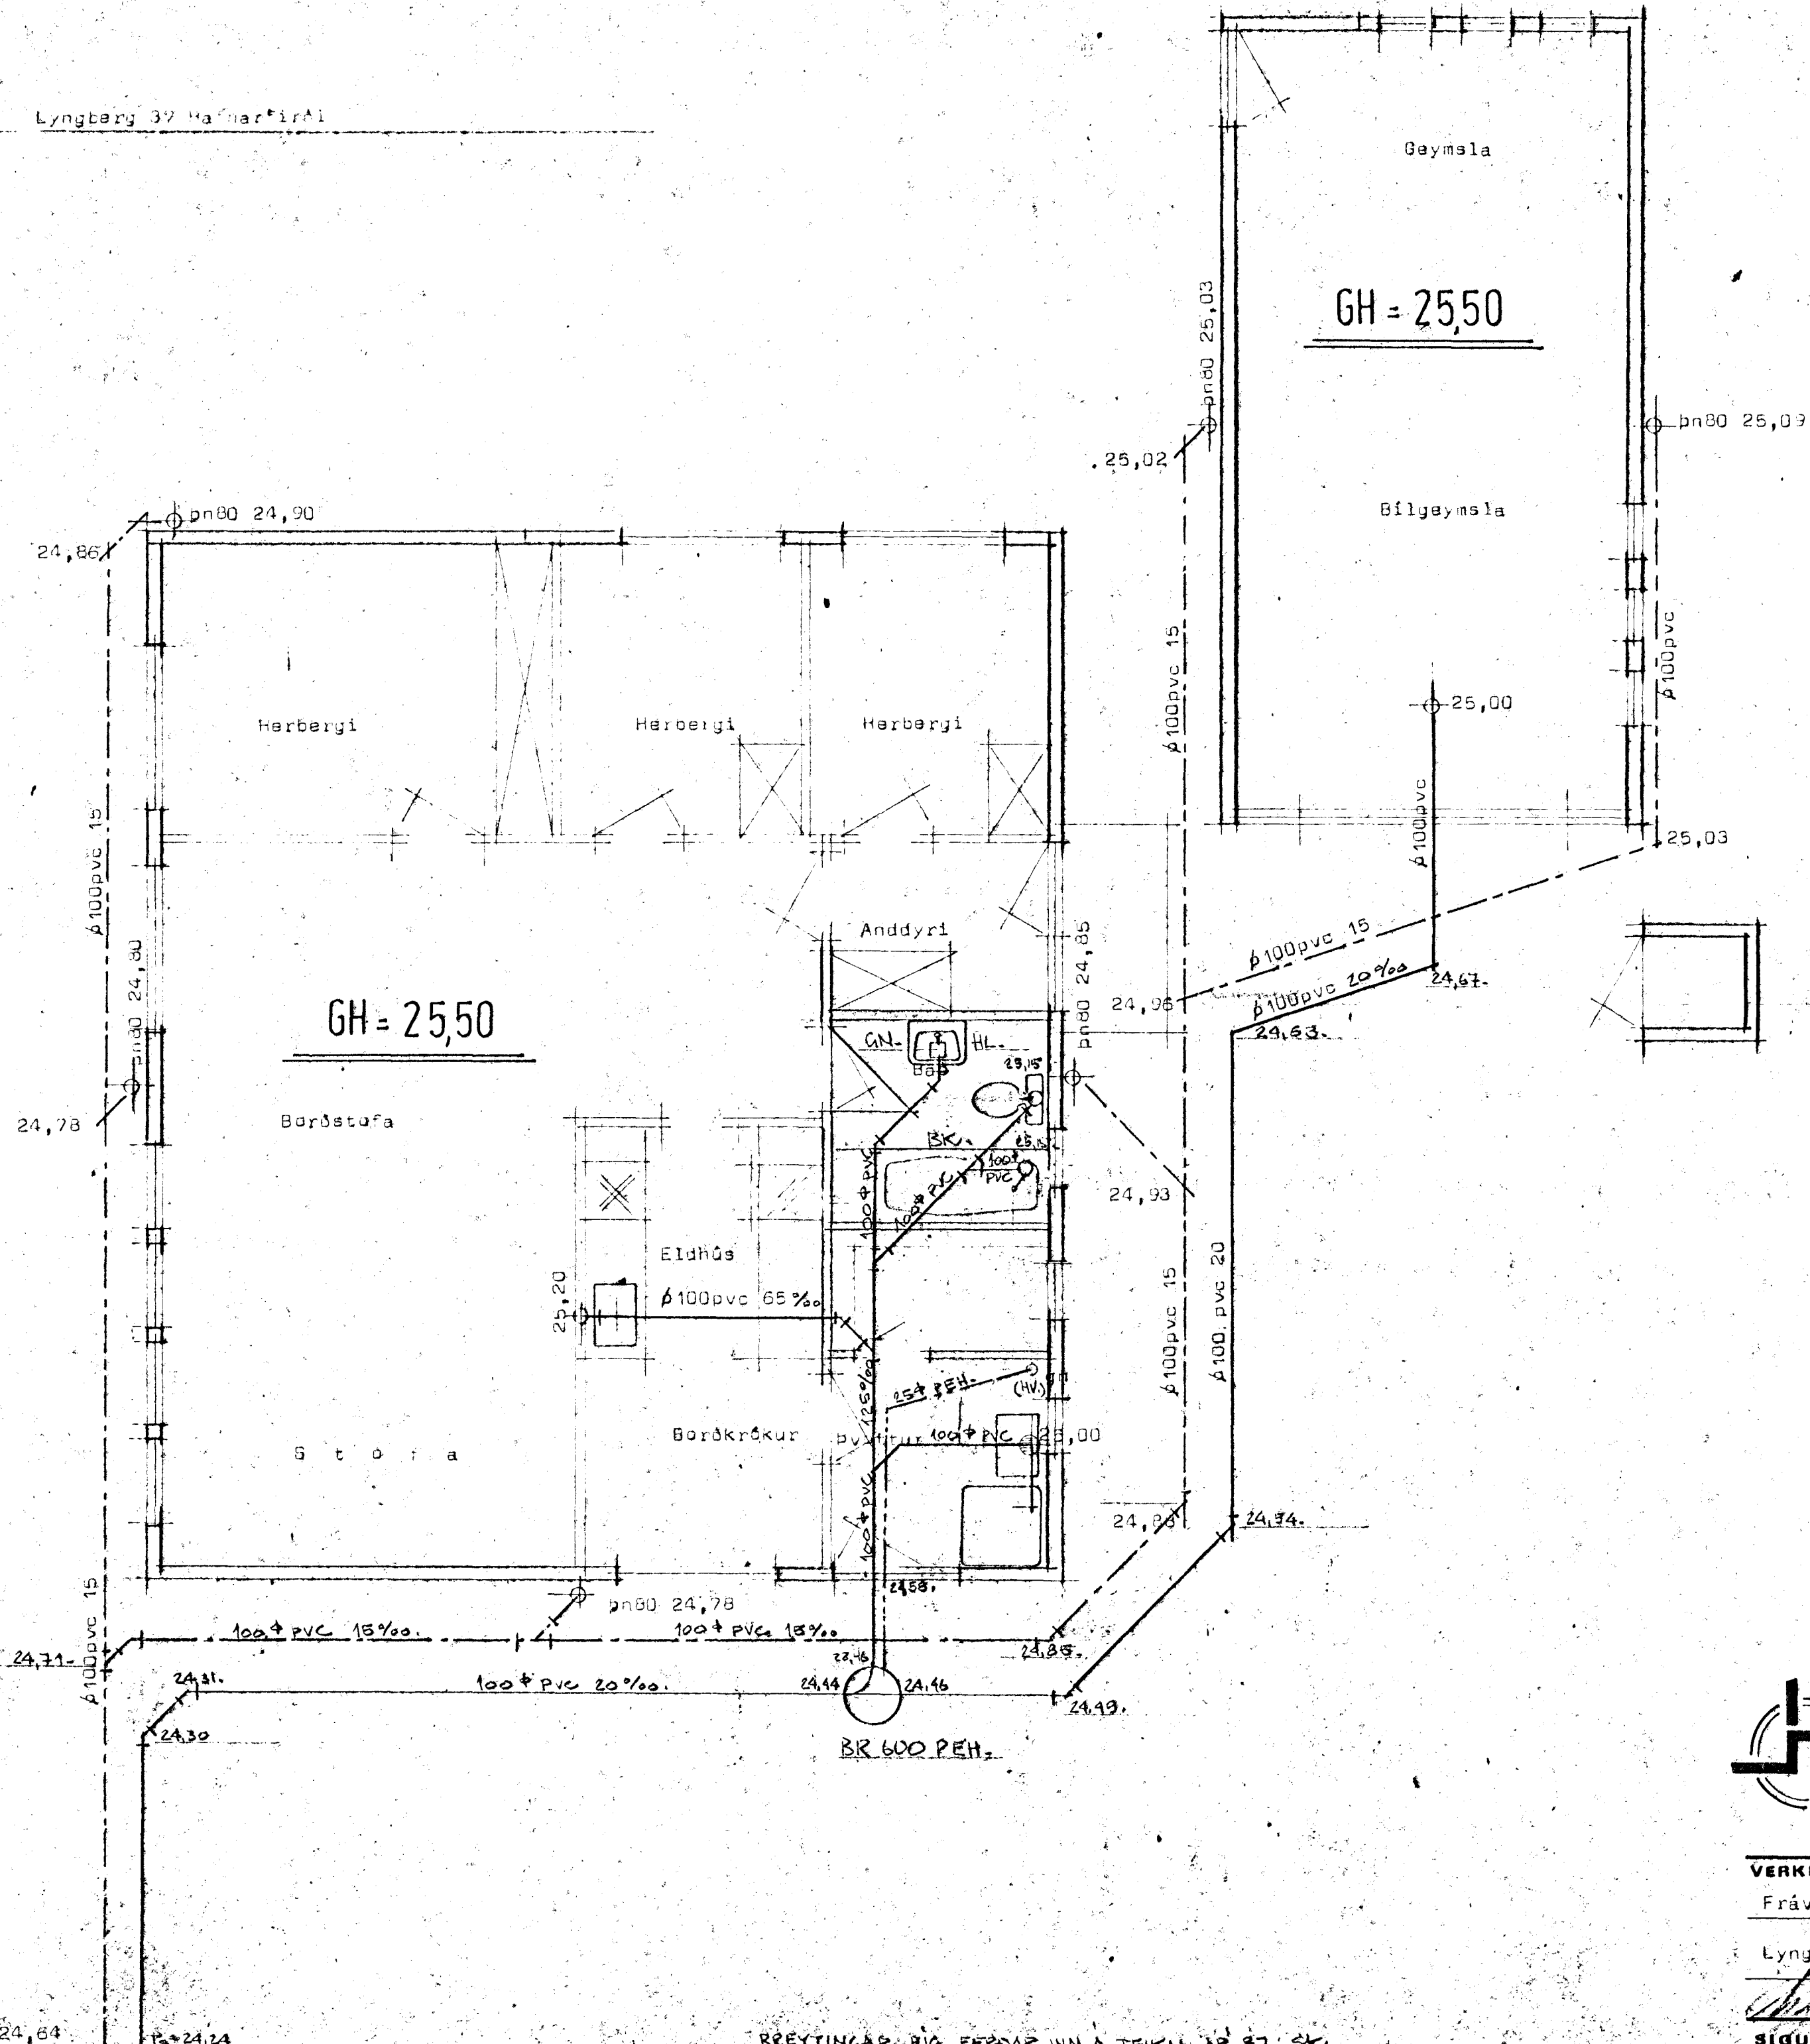

Efni og frágangur lagna sé í samræmi við íst 65 og 68

STADALHÚS S F
TEIKNISTOFA SIÐUMÚLA 31 SÍMI 83141

VERKEFNI	DAGS.	1986	VERK NR
Frávæitugagnir	MKV.	1:50 1:500	86-26
Lyngberg 37 Hafnarfirði	BR.		
	BLAD NR	3.2.	
SIGURÐUR GUÐMUNDSSON		SIGURÐUR P. KRISTJÁNSSON FTFI	

TH=24,64
P=24,24

RÆYTINGAR: BIG. FÆRAR INN A TEIKN AP 87- SK