


Lyngberg 37 Hafnarfirði

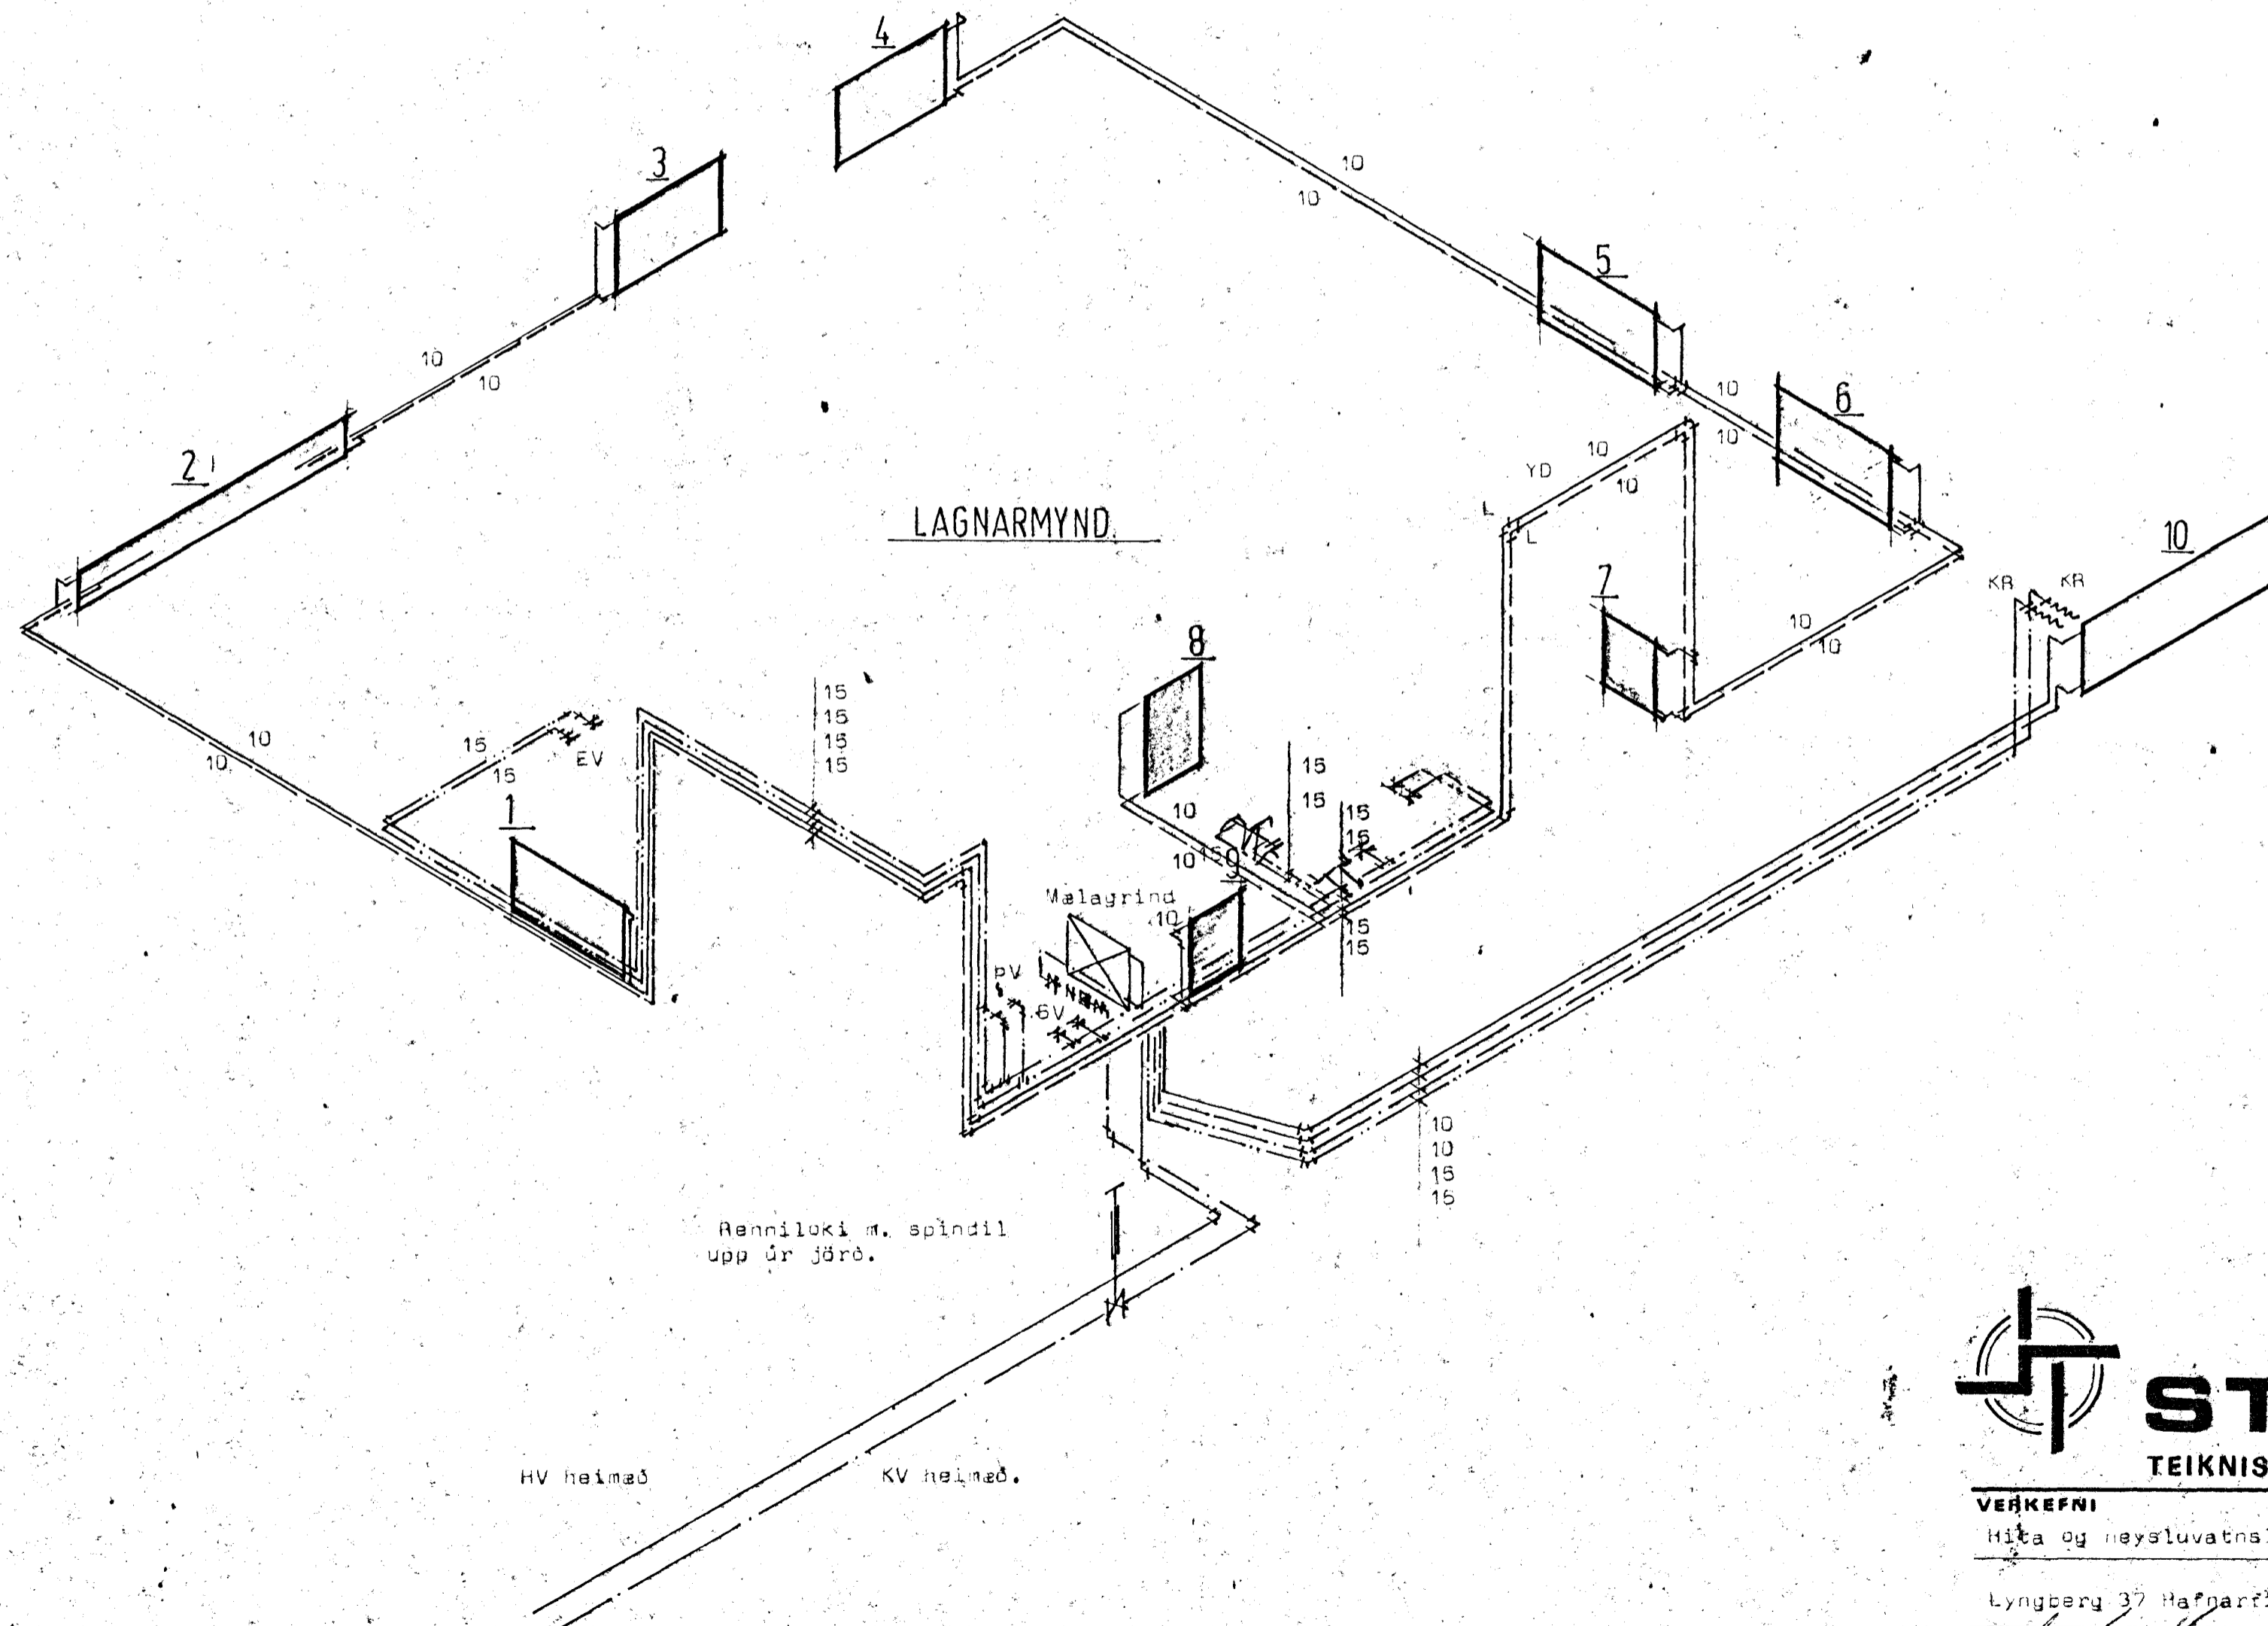



LAGNARMYND.

Renniloki m. spindil  
upp úr jörð.

HV heimað



KV heimað.

BREYTING EIG FERÐAR INN Á TEIKN APR 87 EG.

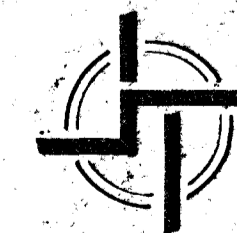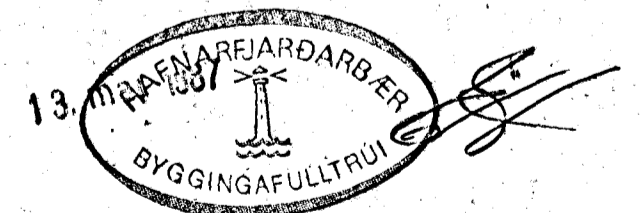

**STAÐALHÚS** S/F

TEIKNISTOFA SÍÐUMÚLA 31 SÍMI 83141

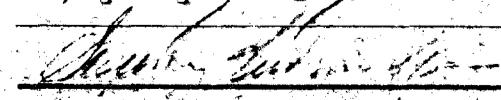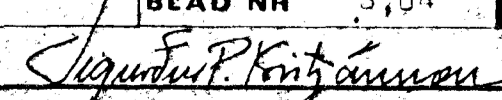VERKEFNI	DAGS.	1987	VERK NR
Hita og heysluvatnslögn	MKV.	enginn	86-26
Lyngberg 37 Hafnarfirði	BR.		
	BLAD NR	3,04	
 SÍGURÐUR GUÐMUNDSSON		 SÍGURÐUR P. KRISTJÁNSSON FTFI	