
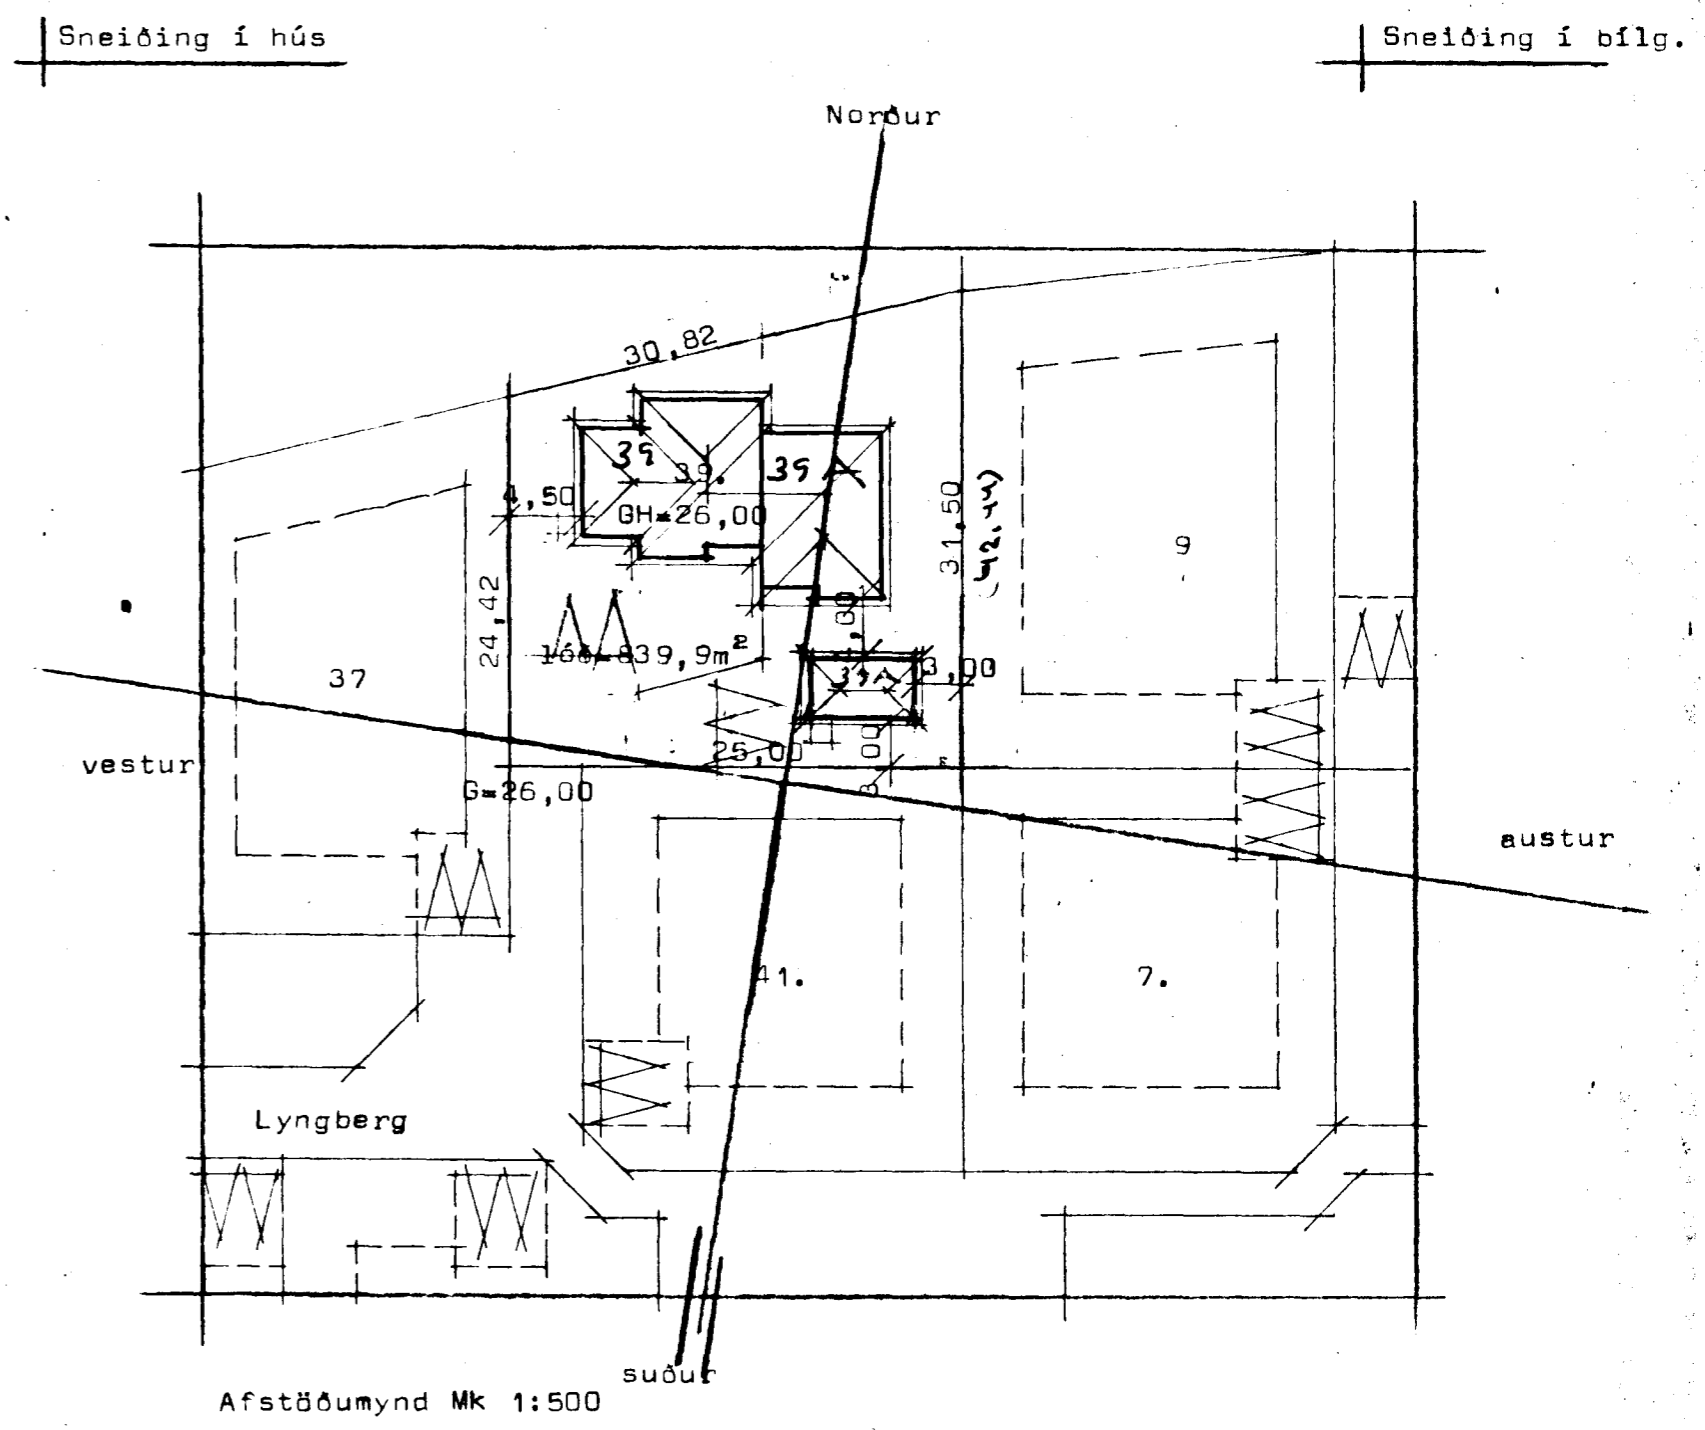
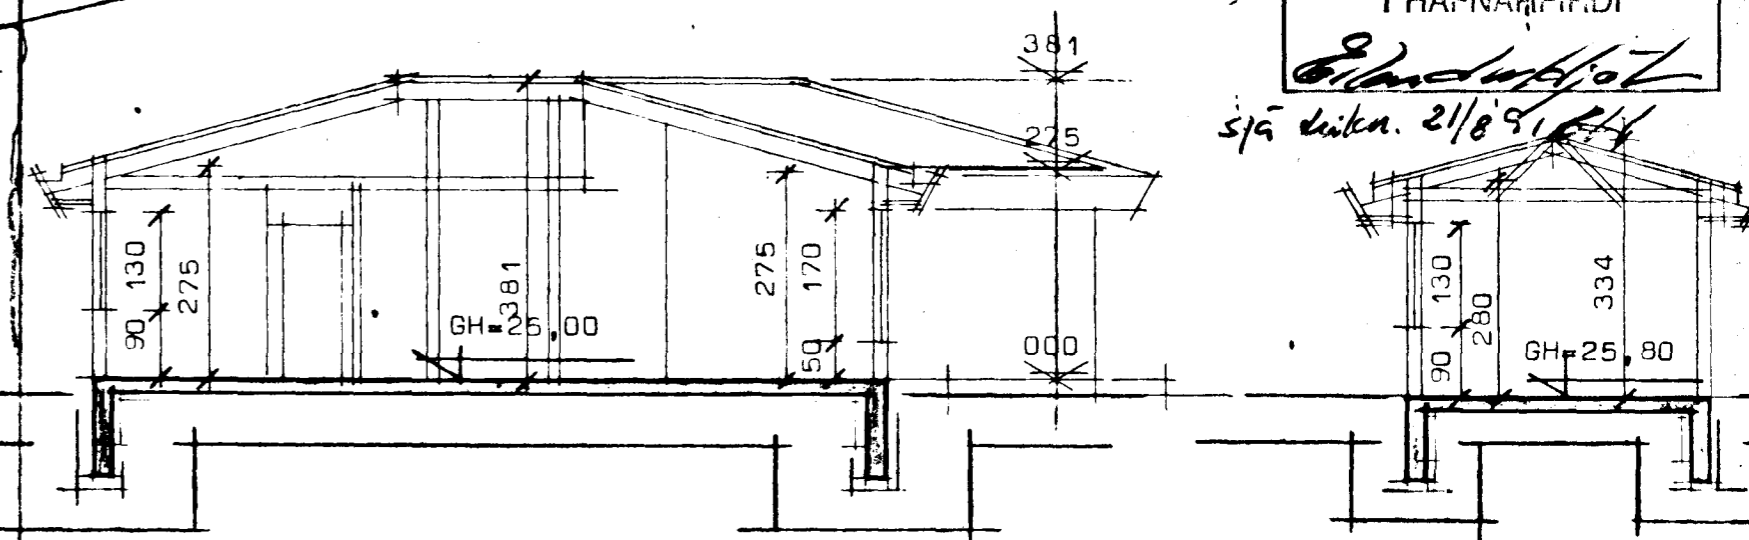


Lyngberg 39 Hafnarfirði

Flatarmál húss + bílgeymsla 220,52 m²
 Rúmmál húss + bílgeymsla 705,20 m³
 Nýtingarhlutfall 0,26
 1r merkir loftrás ϕ 125 mm.

Samþykkt á fundi bygginga-
 nefndar þ. 9/4 1987
 BYGGINGAFLUTRÚINN
 Í HAFNARFIRÐI

E. Guðmundsson
 sja dák. 2/89/84

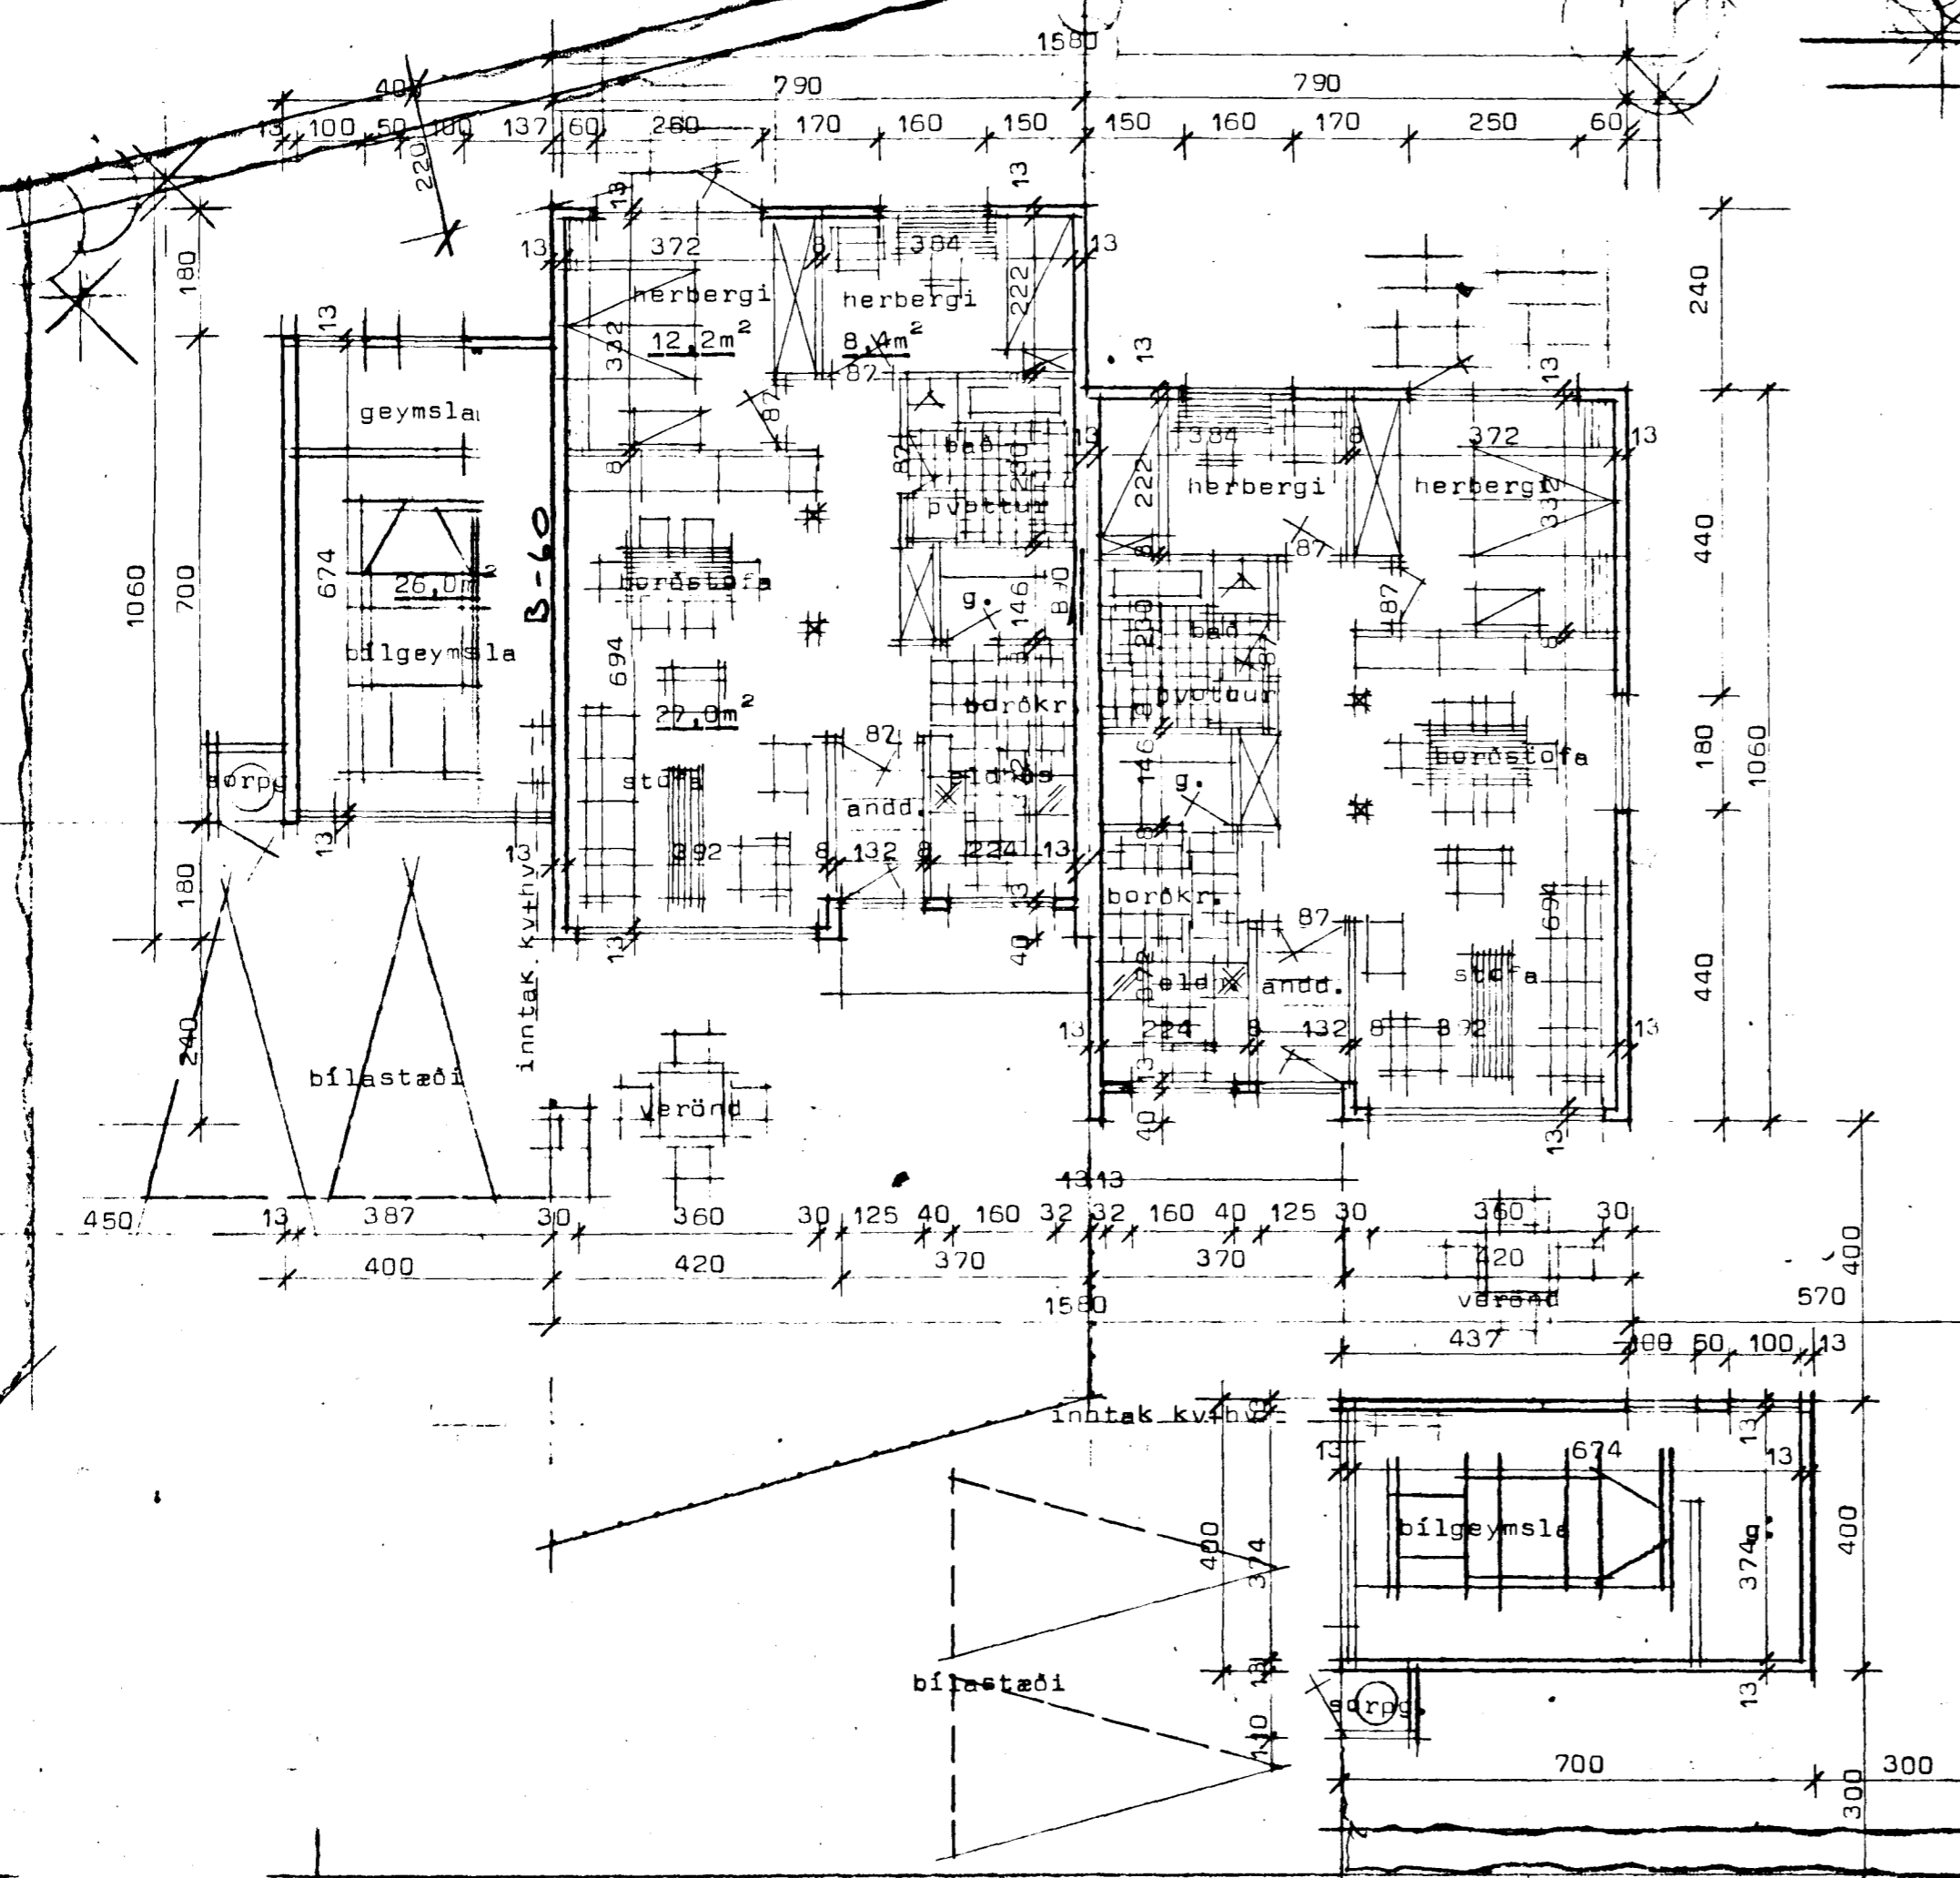

Kólnunartölur K
 Pak 0,20 w/m²C°
 Gólf 0,30 w/m²C°
 Útveggir 0,80 w/m²C° vegið meðaltal.

STADALHÚS S F
 TEIKNISTOFA SÍÐUMÚLA 31 SÍMI 83141

VERKEFNI	DAGS.	1987	VERK NR
Grunnmynd, sneiðing og afstöðumynd	MKV.	1:100 1:500	87-13
Lyngberg 39 Hafnarfirði	BR.		
	BLAD NR	1.01	

Sigurður Guðmundsson *Sigurður P. Kristjánsson*
 SIGURÐUR GUÐMUNDSSON SIGURÐUR P. KRISTJÁNSSON FTFI