



Lyngberg 39 Hafnarfirði

Sperrefni er 50/200 nema annað sé tekið fram.

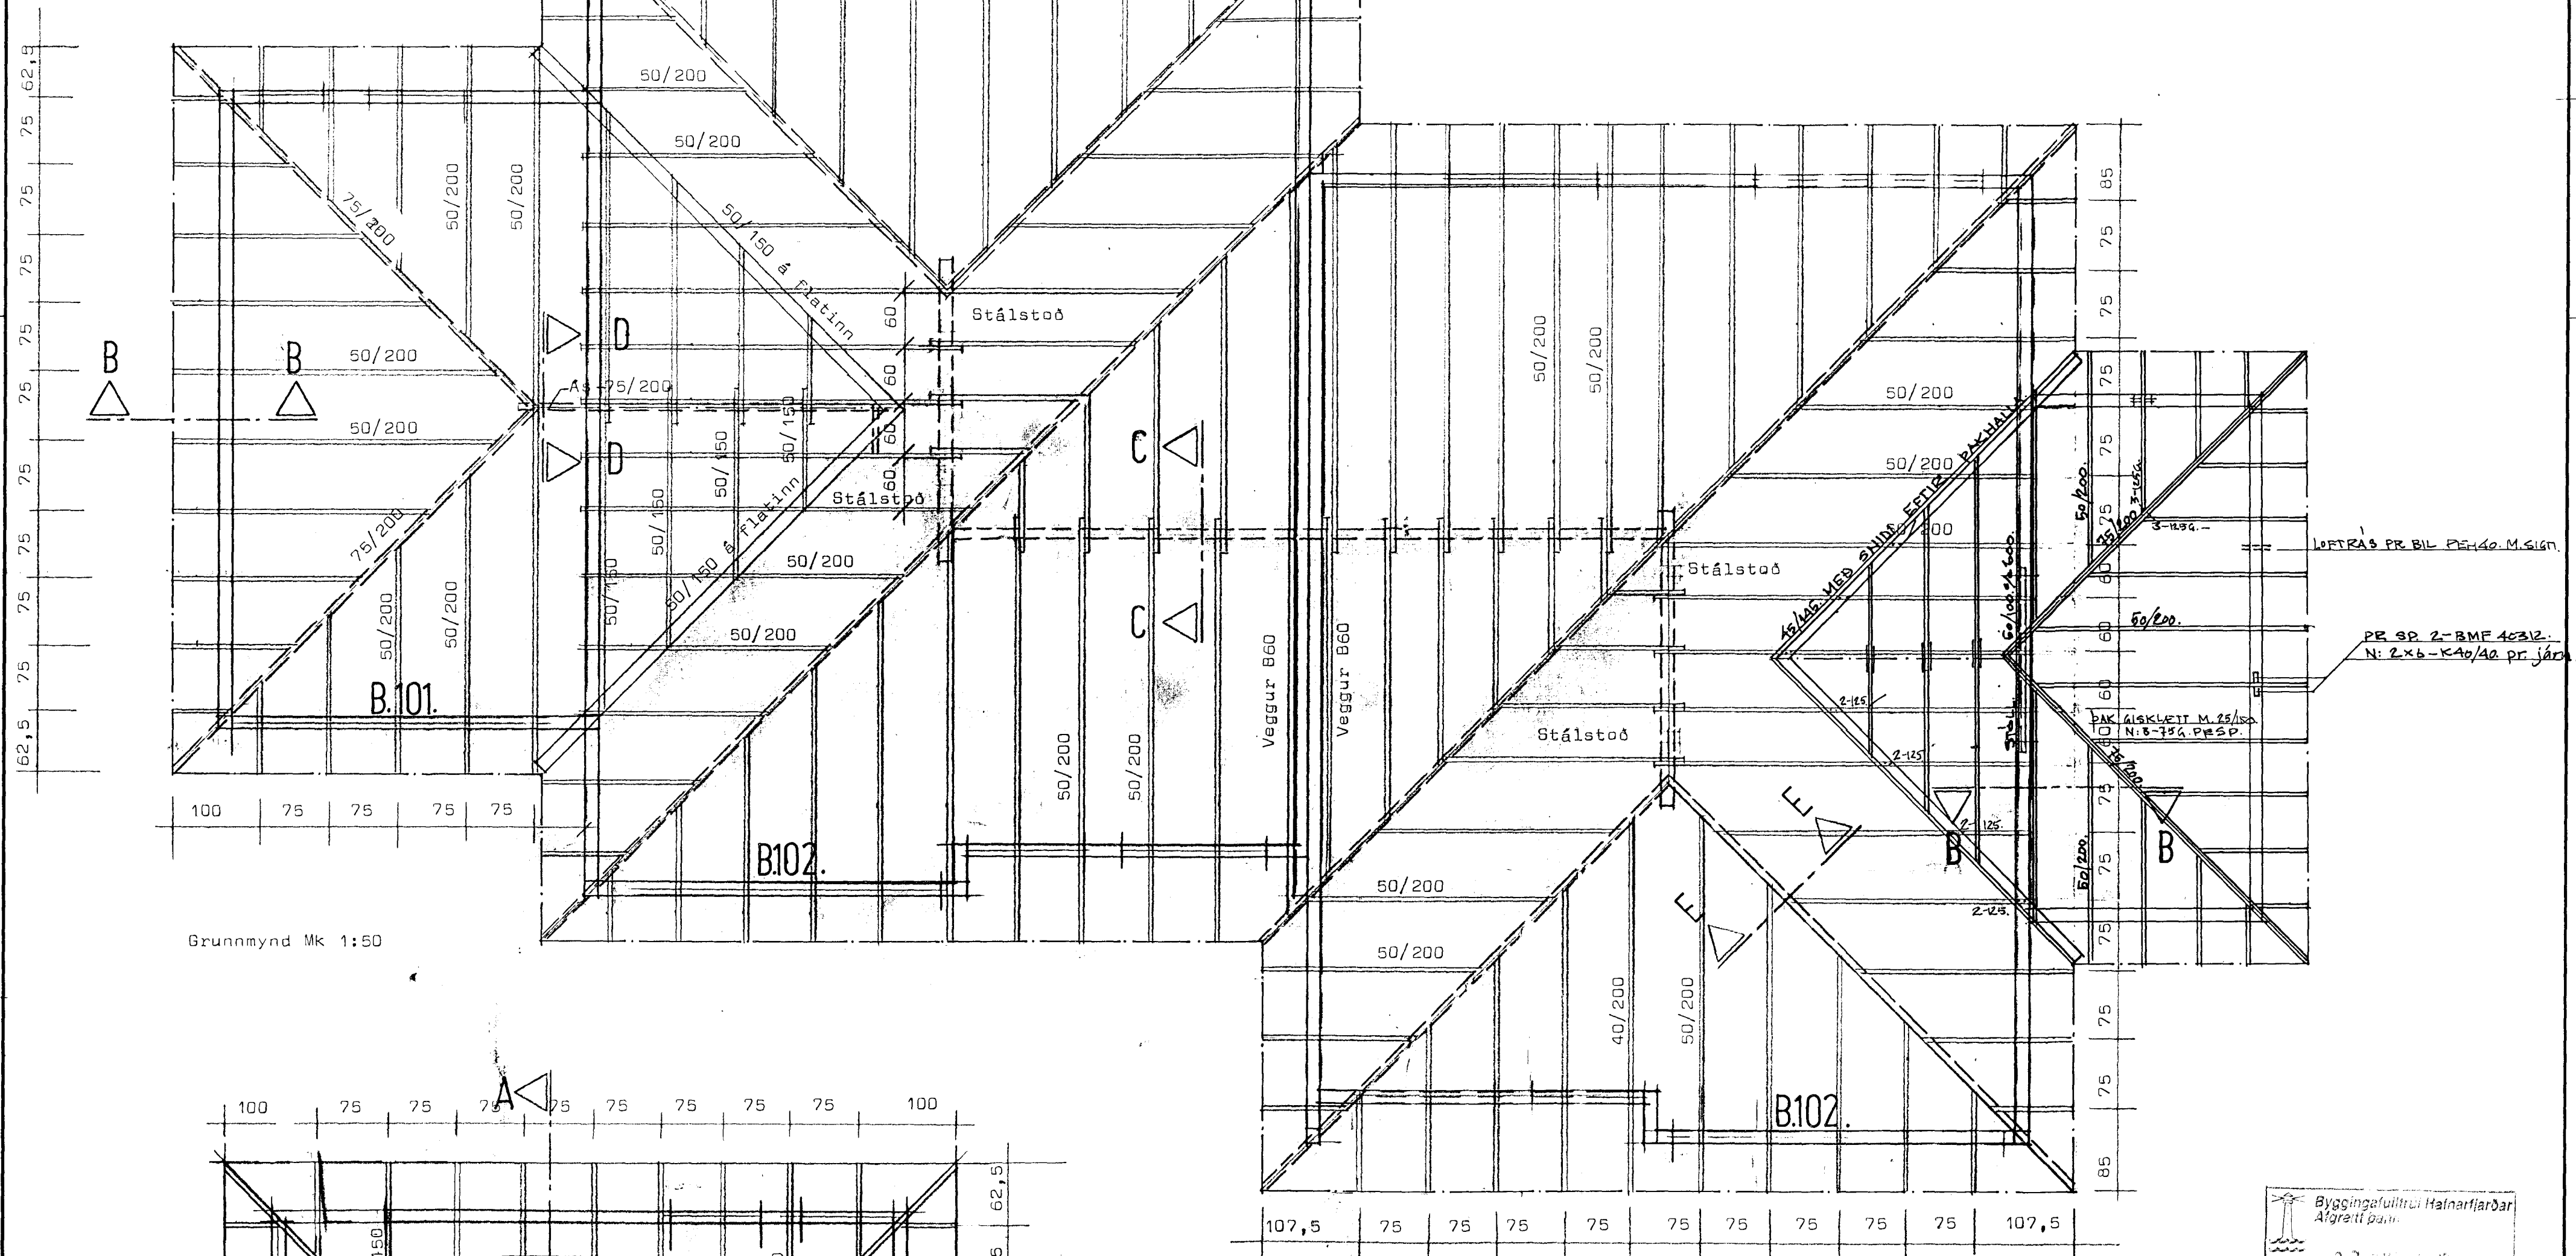

Grunnmynd Mk 1:50

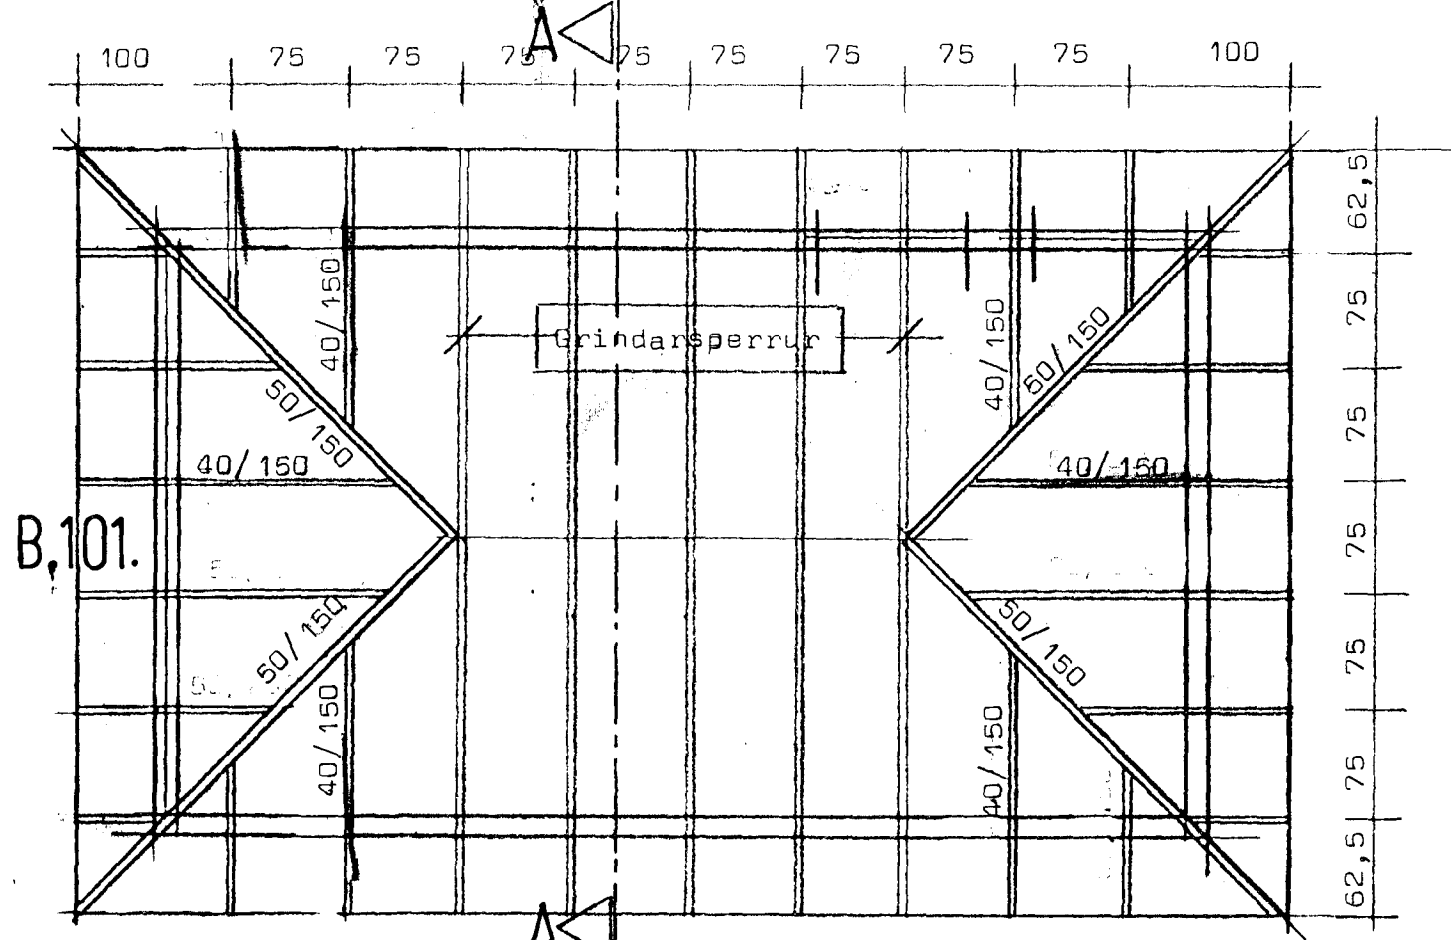

Byggingaútlitni Hafnarfjarðar  
Algrætt þann  
27.10.87  
*[Signature]*  
Sigurjón Halldórsson

**STADALHÚS** SÍ  
TEKNISTOFA SÍÐUMÚLA 3I SÍMI 8314I

VERKEFNI Þakviðir	DAGS. 10. des 1987.	VERK NR
Lyngberg 39B Hafnarfirði	MKV. 1:50	87-13
<i>[Signature]</i>	BR. 0199. Sig. Pent.	bl
SIGURÐUR GUÐMUNDSSON	BLAD NR 2,03.2	
SIGURÐUR P KRISTJÁNSSON		
FTFI		