


3-5-7 3

Lyngberg 7,
Hafnarfirði.

Samþykkt þann

16 FEB. 1996

Byggingafulltrúinn í Hafnarfirði
Erlendur Hjálmarsson

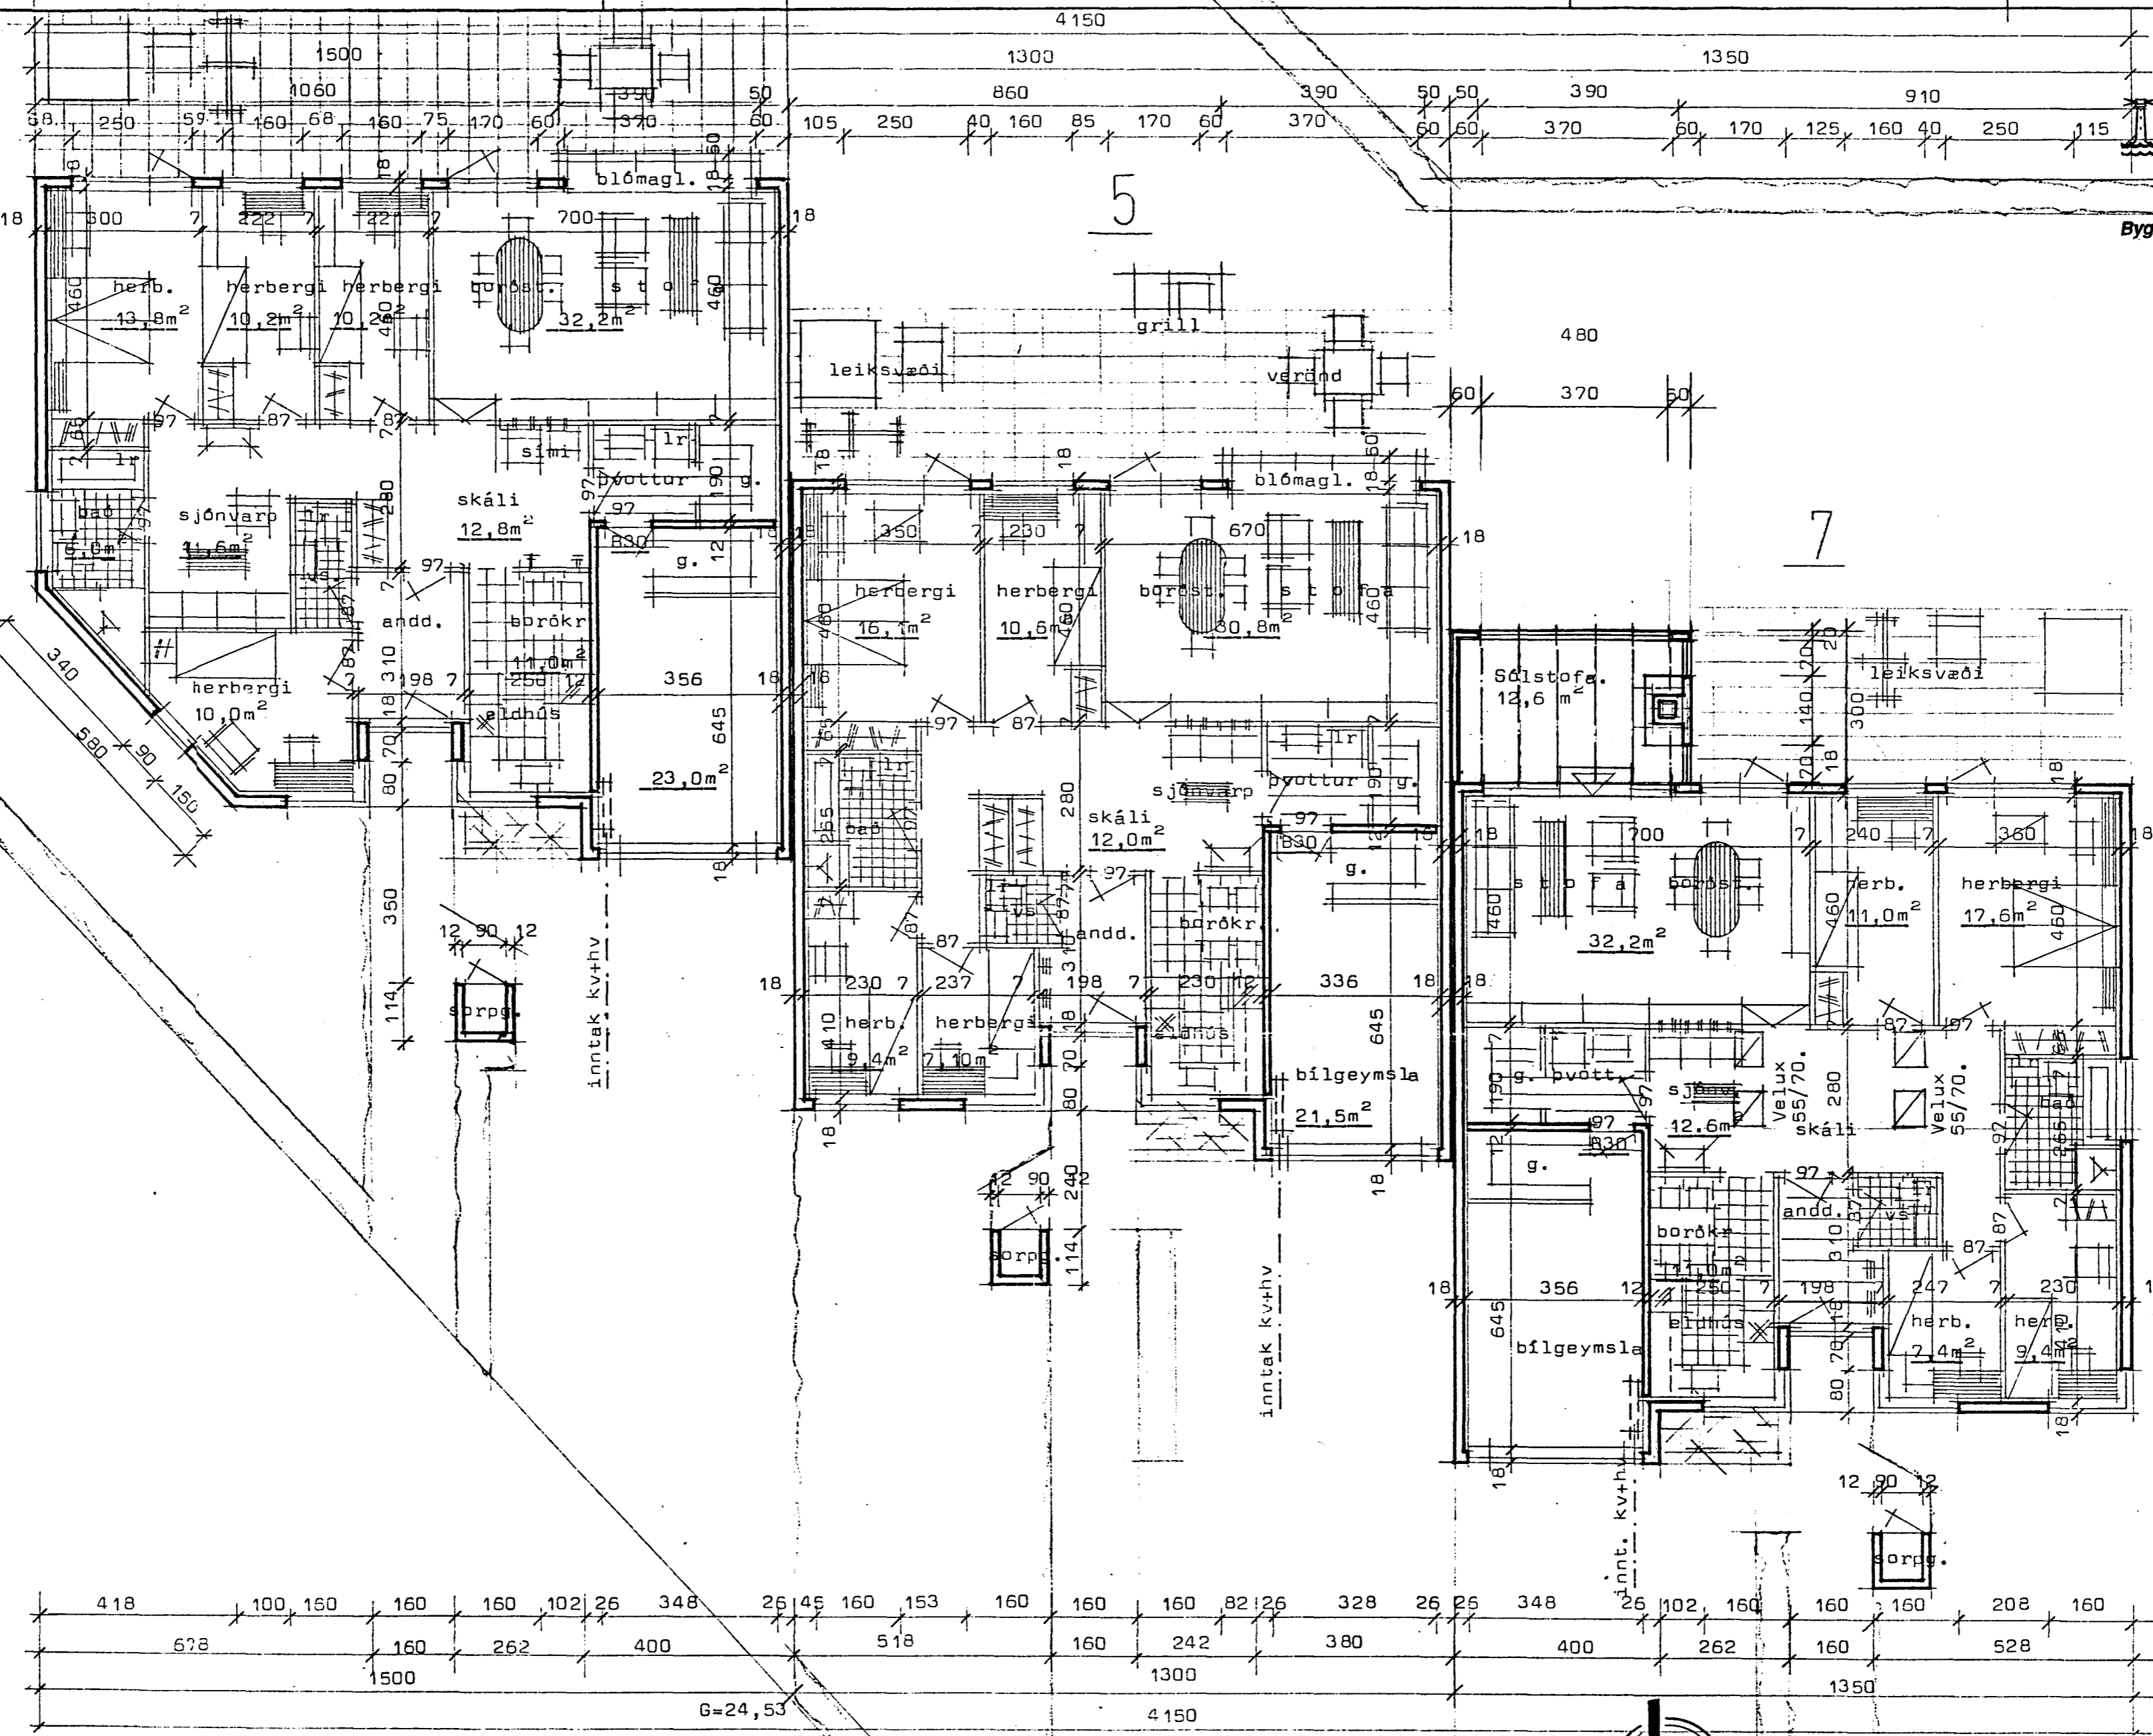


G=26,03

2550

600

600

100

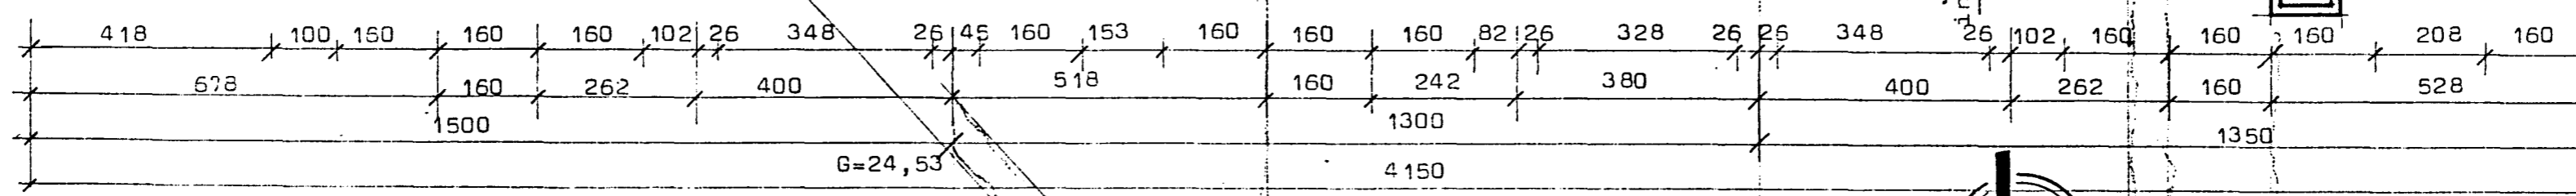


G=24,53

G=24,38

G=23,03

G=23,15

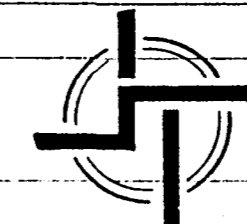

STAÐALHÚS

TEIKNISTOFA SÍÐUMÚLA 3I SÍMI 8314I

Ath. Hurð milli bílgeymslu og þvottahúss
sé B 30 og sjálflokandi.

Stækunn: Blómastofa feb 1996.

Sigurður P. Kristjánsson
Sigurður P. Kristjánsson

VERKEFNI	DAGS.	1995	VERK NR 96-2.
Grunnmýnd	MKV.	1:100	
3-5-7 Lyngberg 7, Hafnarfirði.	BR. 96/814		
	BLAD NR	1.01	

SIGURDUR GUDMUNDSSON SIGURDUR P KRISTJÁNSSON FTFÍ