GRUNNMYND KJALLARA

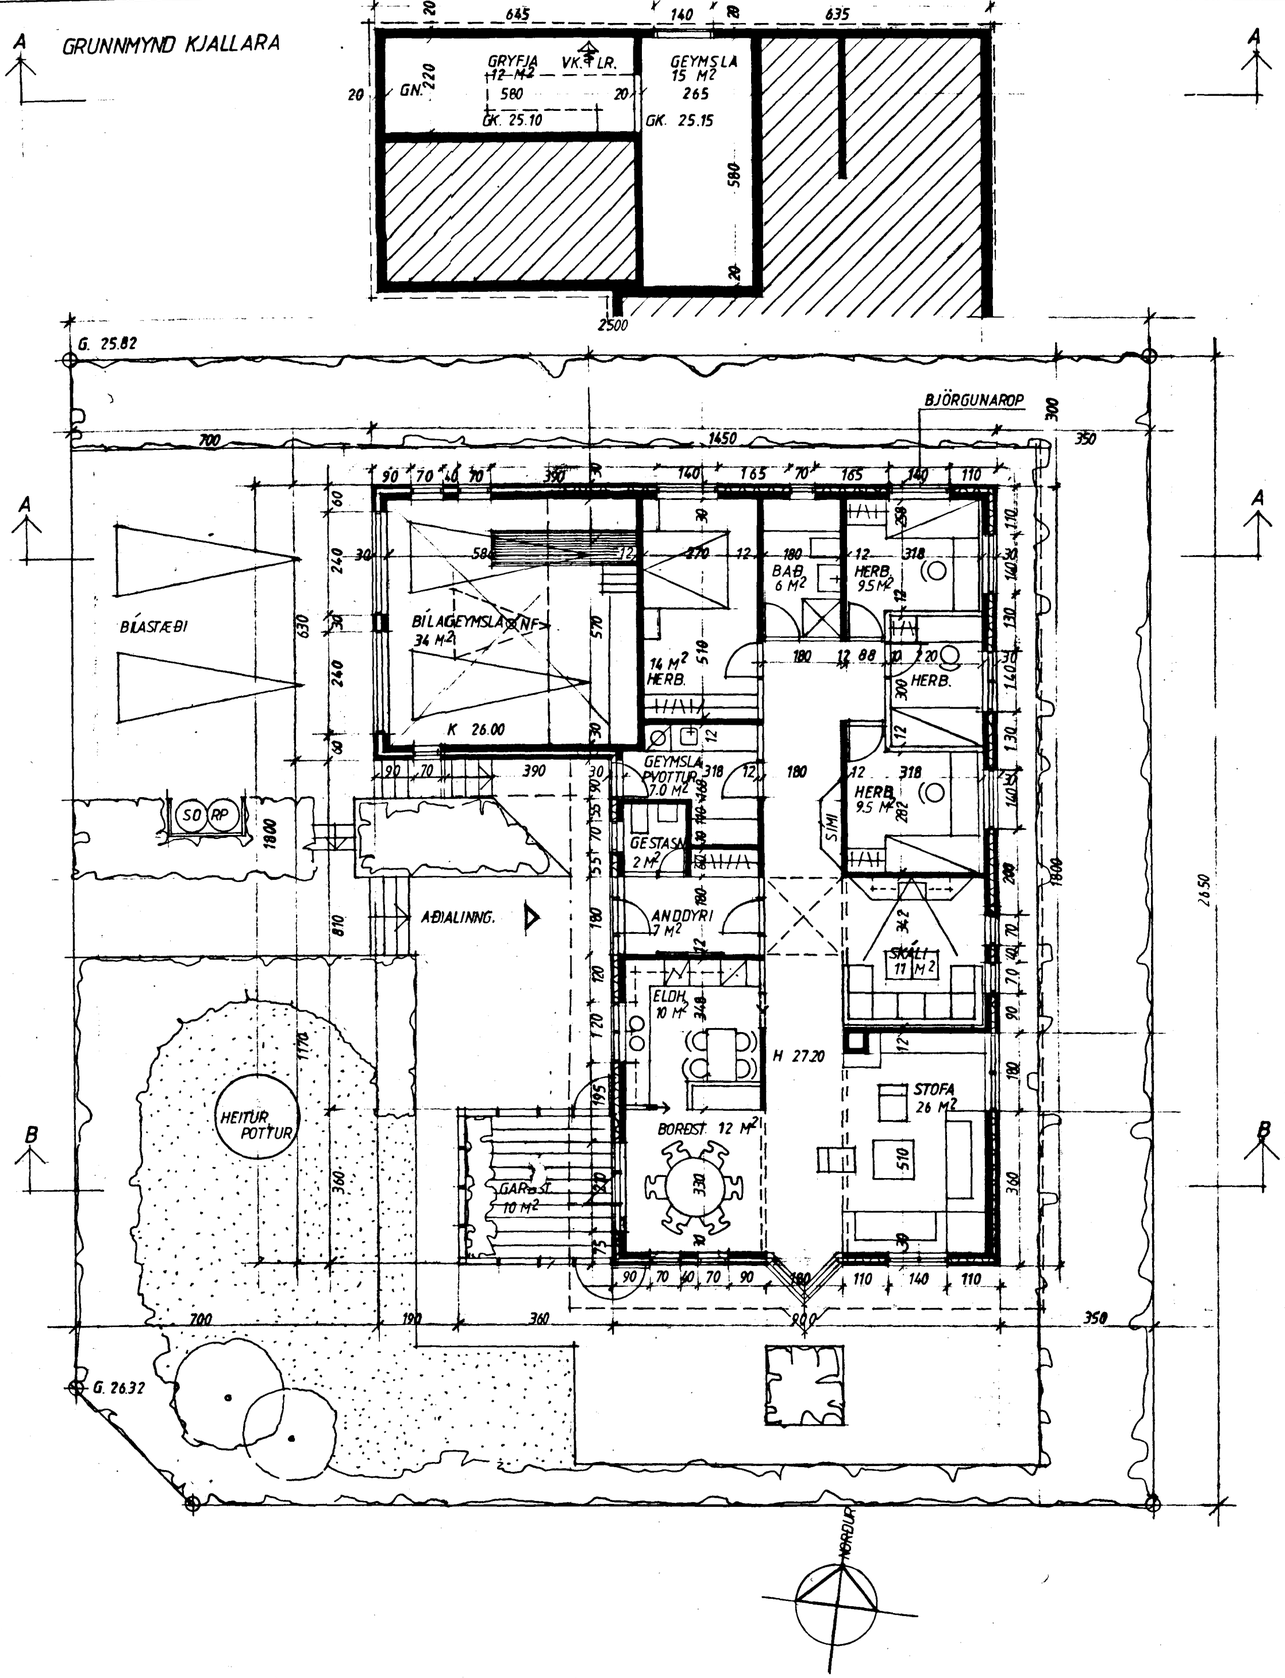

BRÚTTÓSTÆRÐIR

FLATARMÁL ÍBÚÐARHÚSS	157.6 ~~158~~	M^2
BÍLAGEYMSLU	39.2	M^2
KJALLARA	33.1	M^2
GARÐSTOFU	12.913	M^2
SAMT.	225.8 ~~243~~	M^2
HEILDARRÚMMÁL	743 ~~755~~	M^3
FLATARMÁL LÓÐAR	658.7	M^2

Samþykkt á fundi byggingarnefndar þ. 4/7 1988
BYGGINGAFULLTRÚINN Í HAFNARFIRÐI

Ganga ckal frá opnu eldstæði í samræmi við reglugerðir

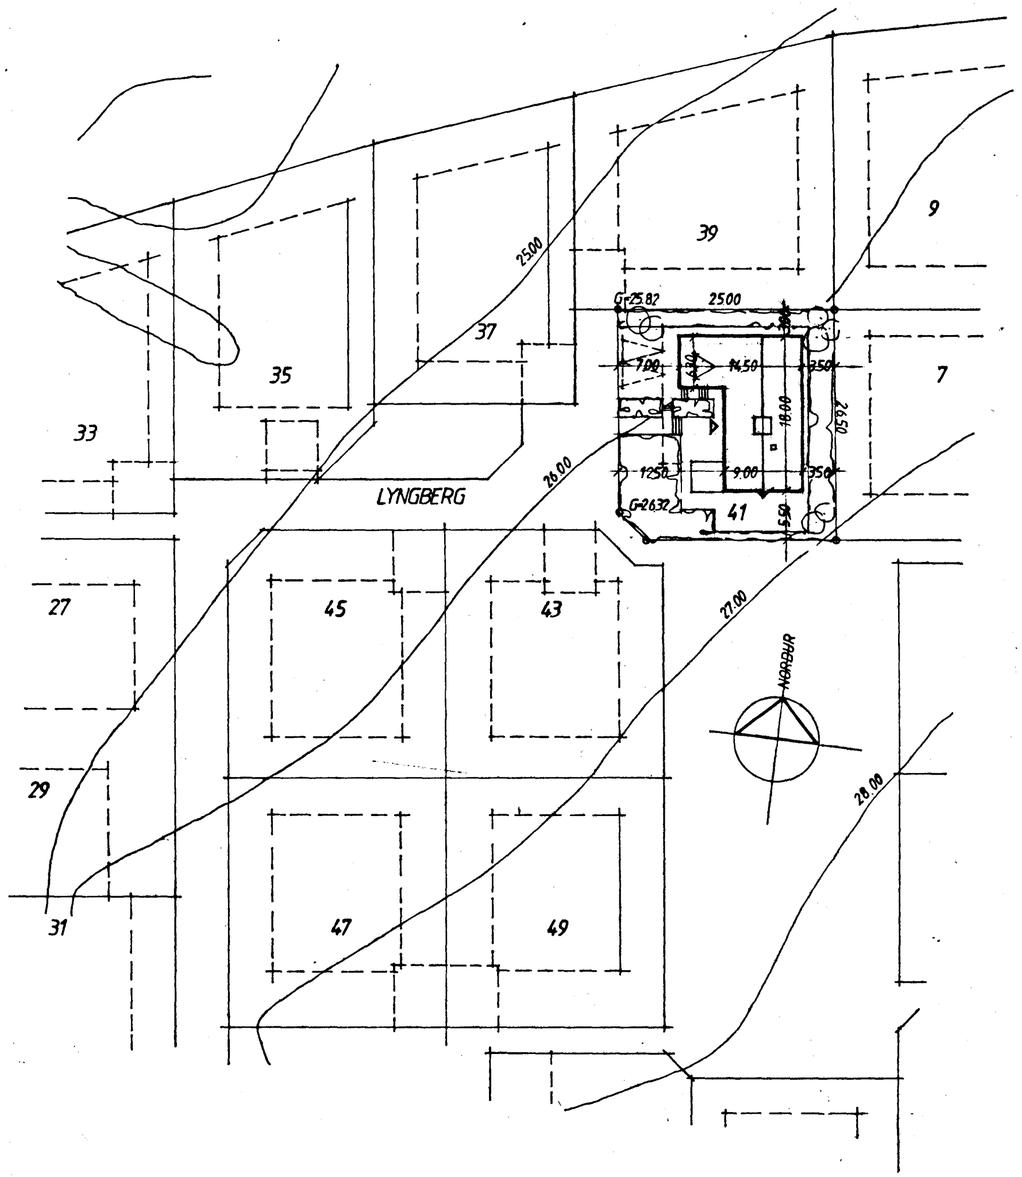

DENNIS JÓHANNESSON, ARKITEKT FAÍ — BREYTT Í MAÍ 1987 — ~~BREYTT~~ JÚNÍ 88 — BREYTT Í OKT. 1987

VERK: LYNGBERG 41 HAFNARFIRÐI | MKV. 1:100 1:500 | NR. 44-1-1

HEITI: GRUNNMYND OG AFSTÖÐUMYND | T DJ | DAGS APRÍL 1987