



Samþykkt á fundi bygginga-
nefndar þ. 14.7 1988

BYGGINGAFULLTRÚINN
HAFNARFIRÐI


Ganga skal frá opnu
eldstæði í samræmi
við reglugerðir

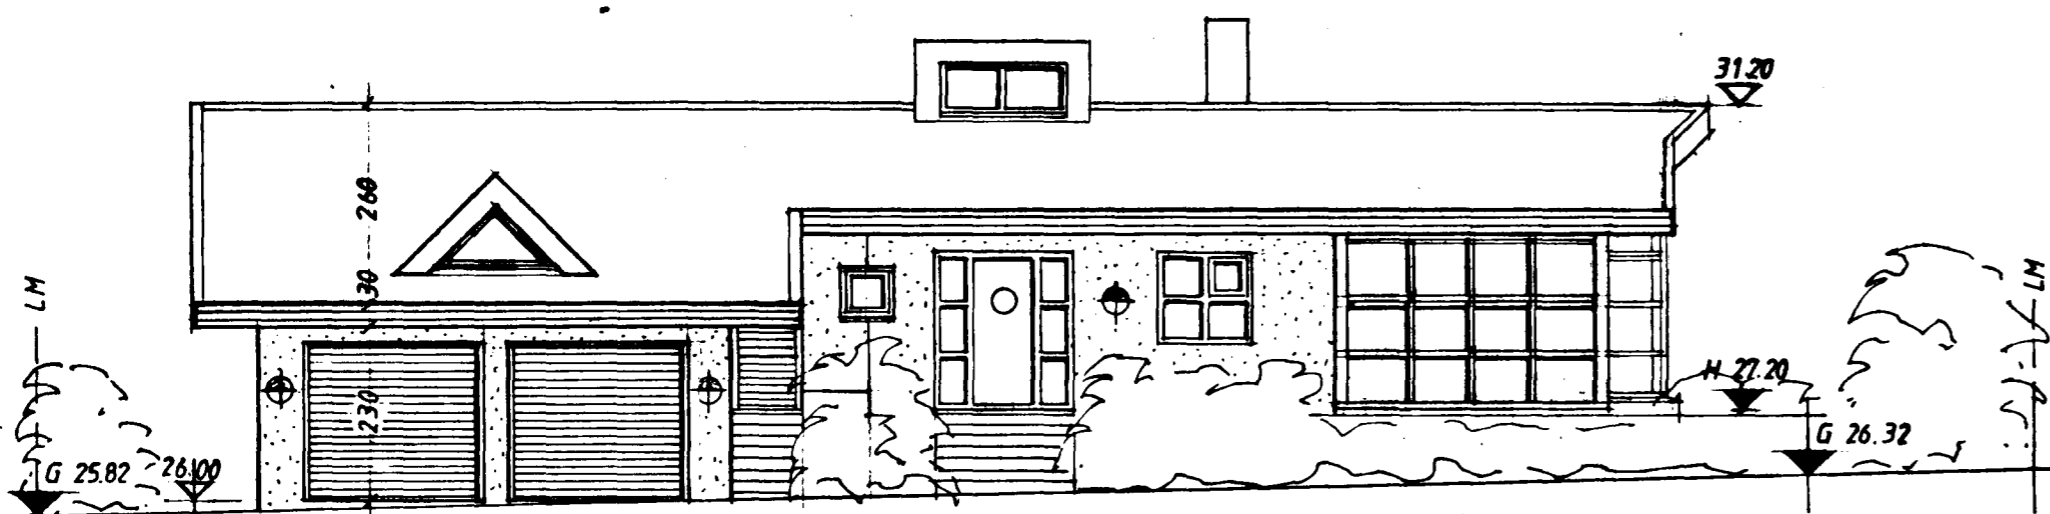


VESTLÆG HLIÐ

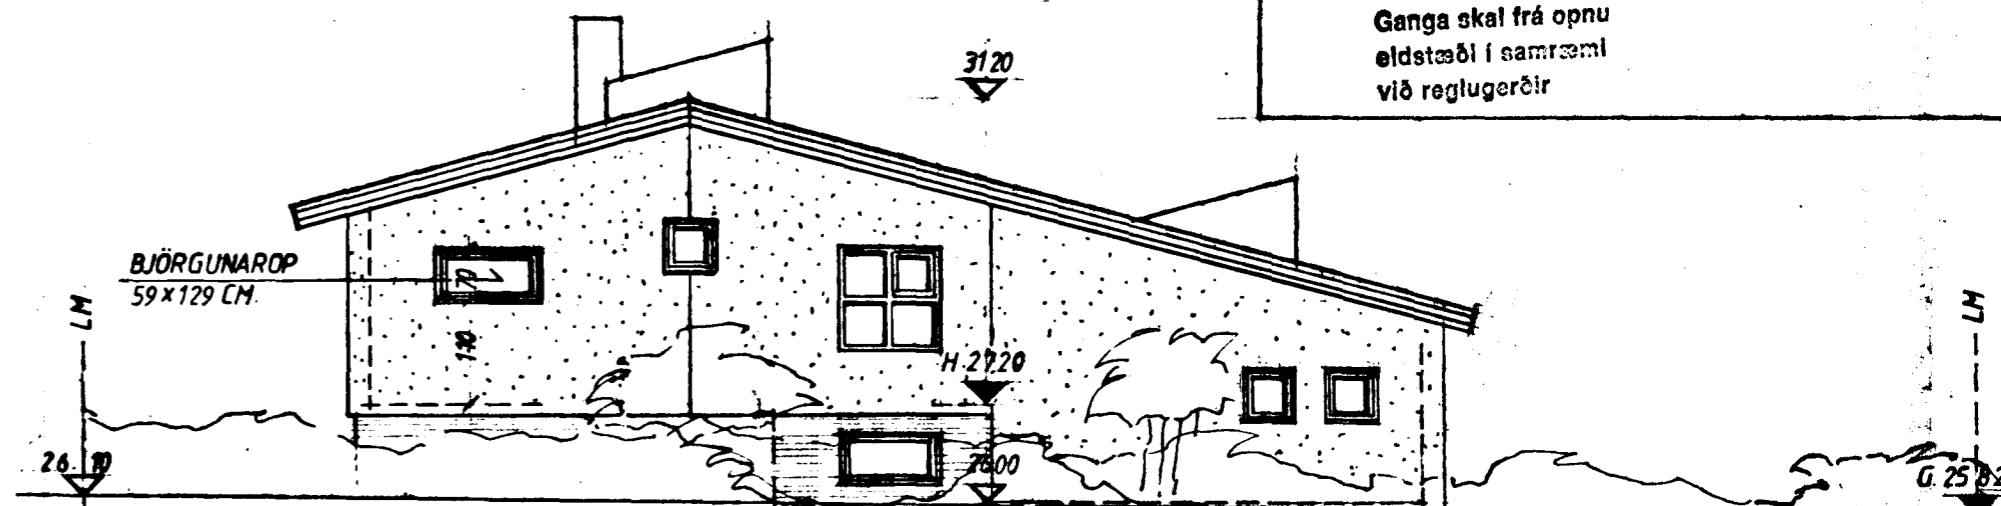


NORÐLÆG HLIÐ

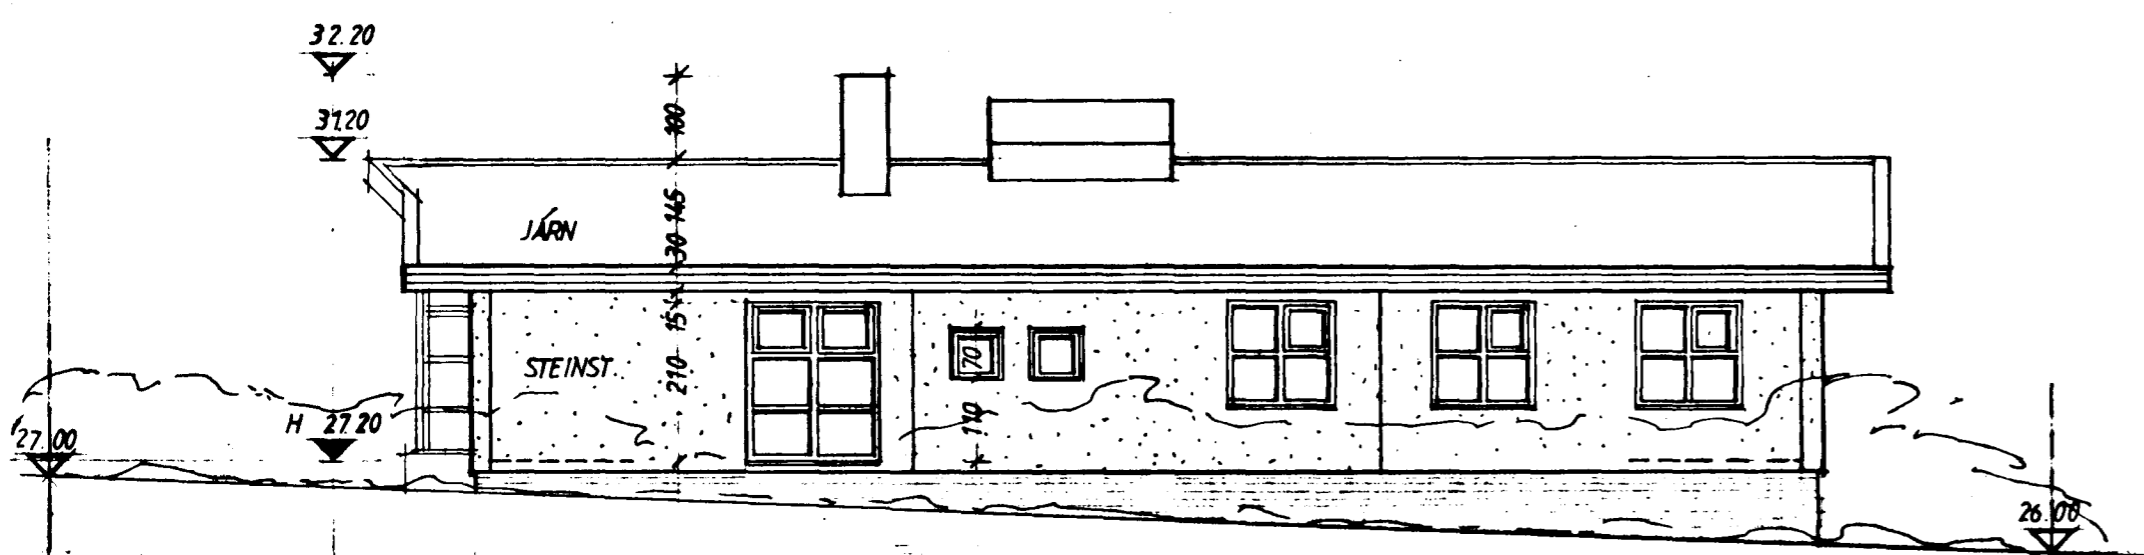


AUSTLÆG HLIÐ

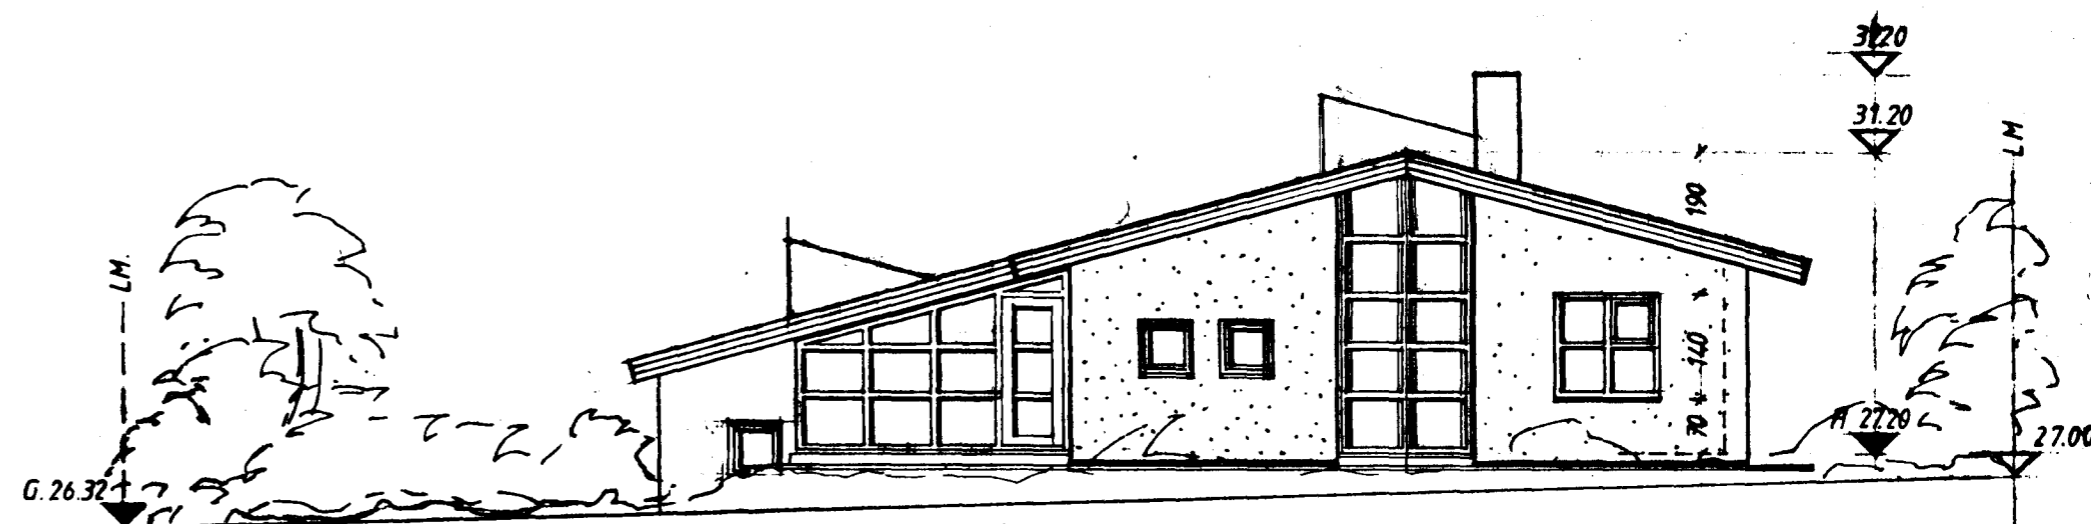

SUÐLÆG HLIÐ

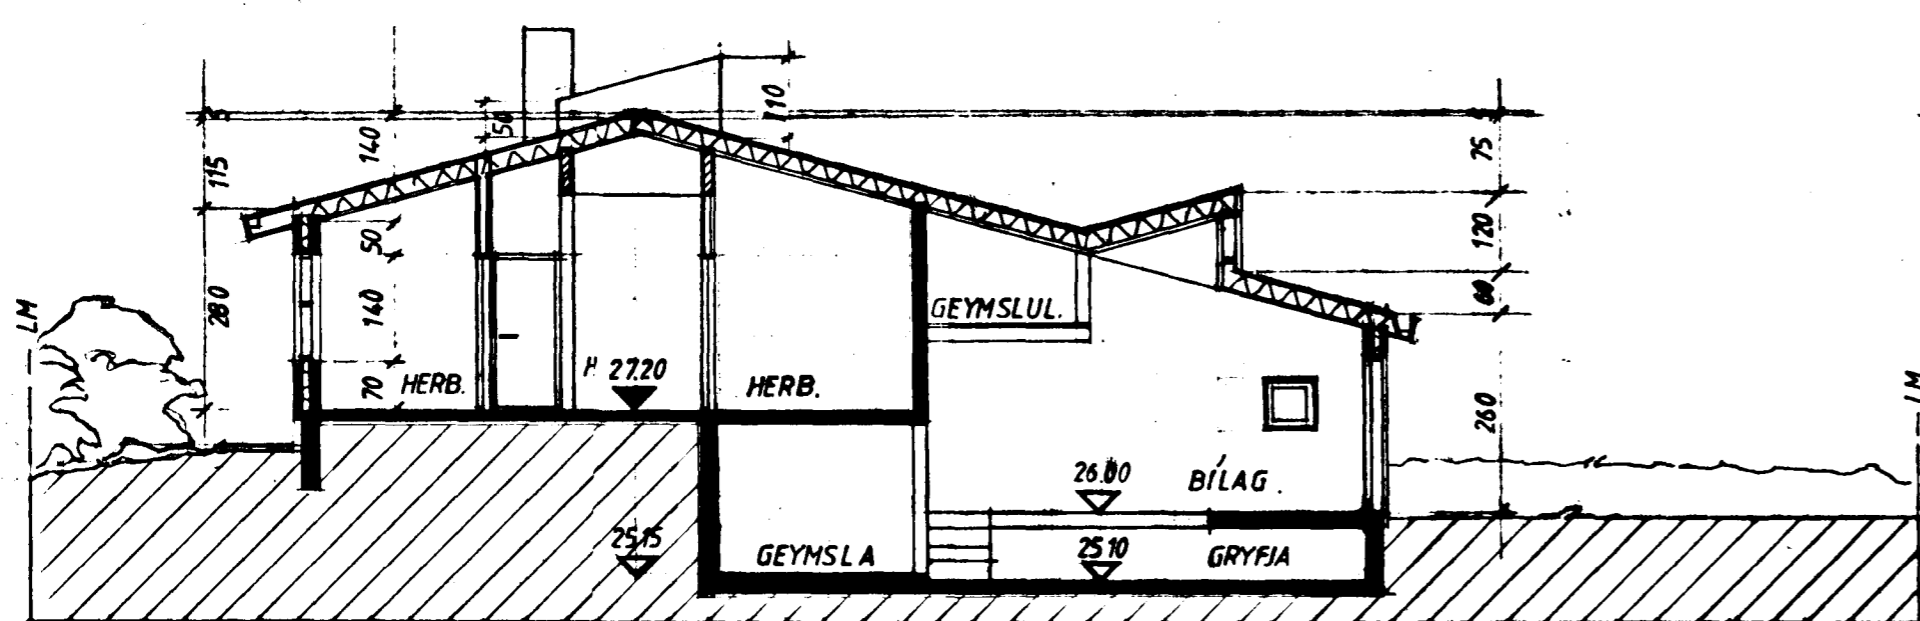

SNIÐ A-A

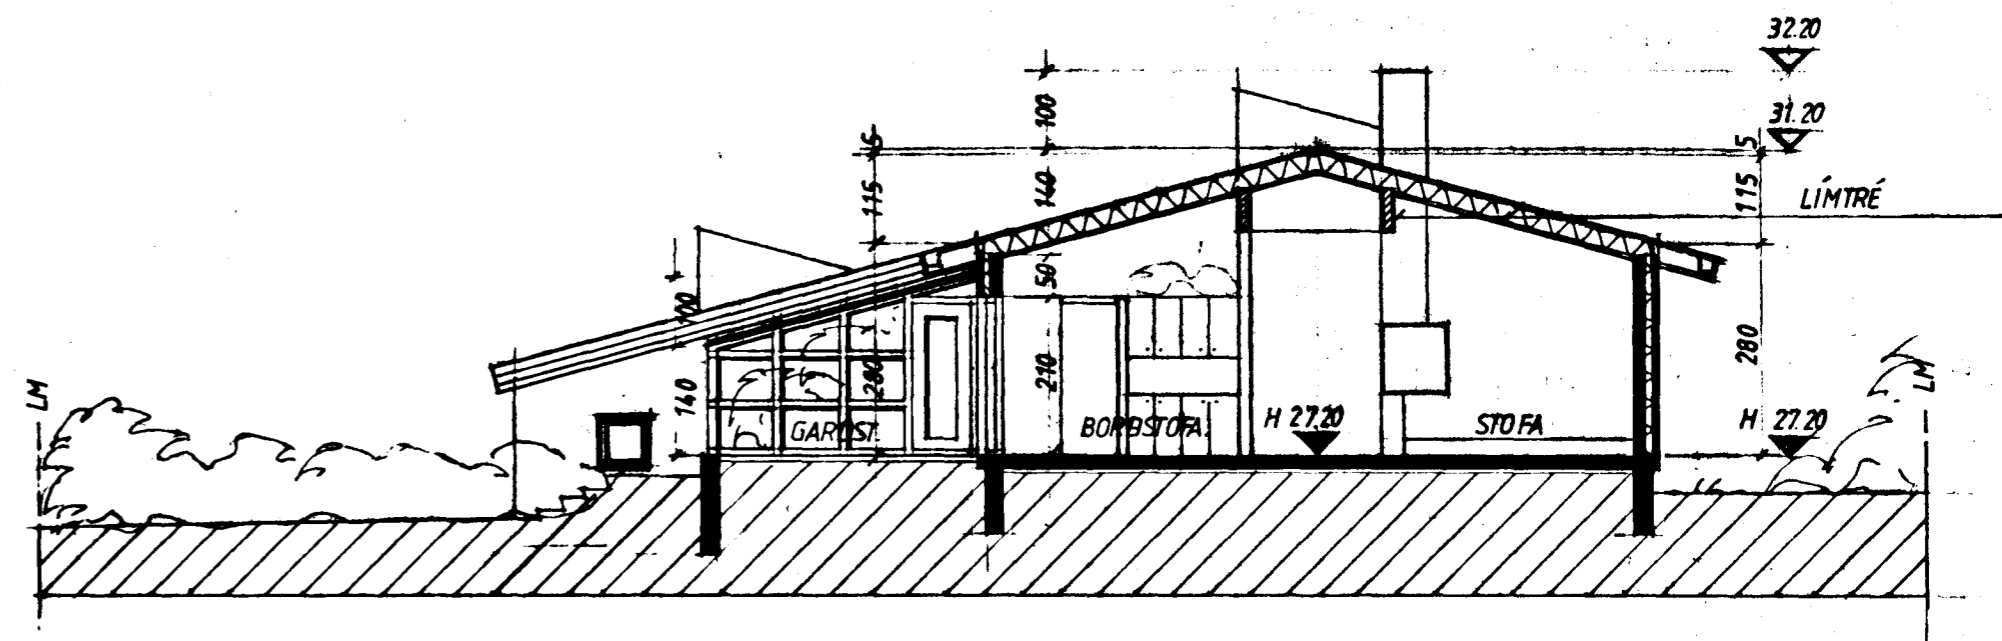

SNIÐ B-B