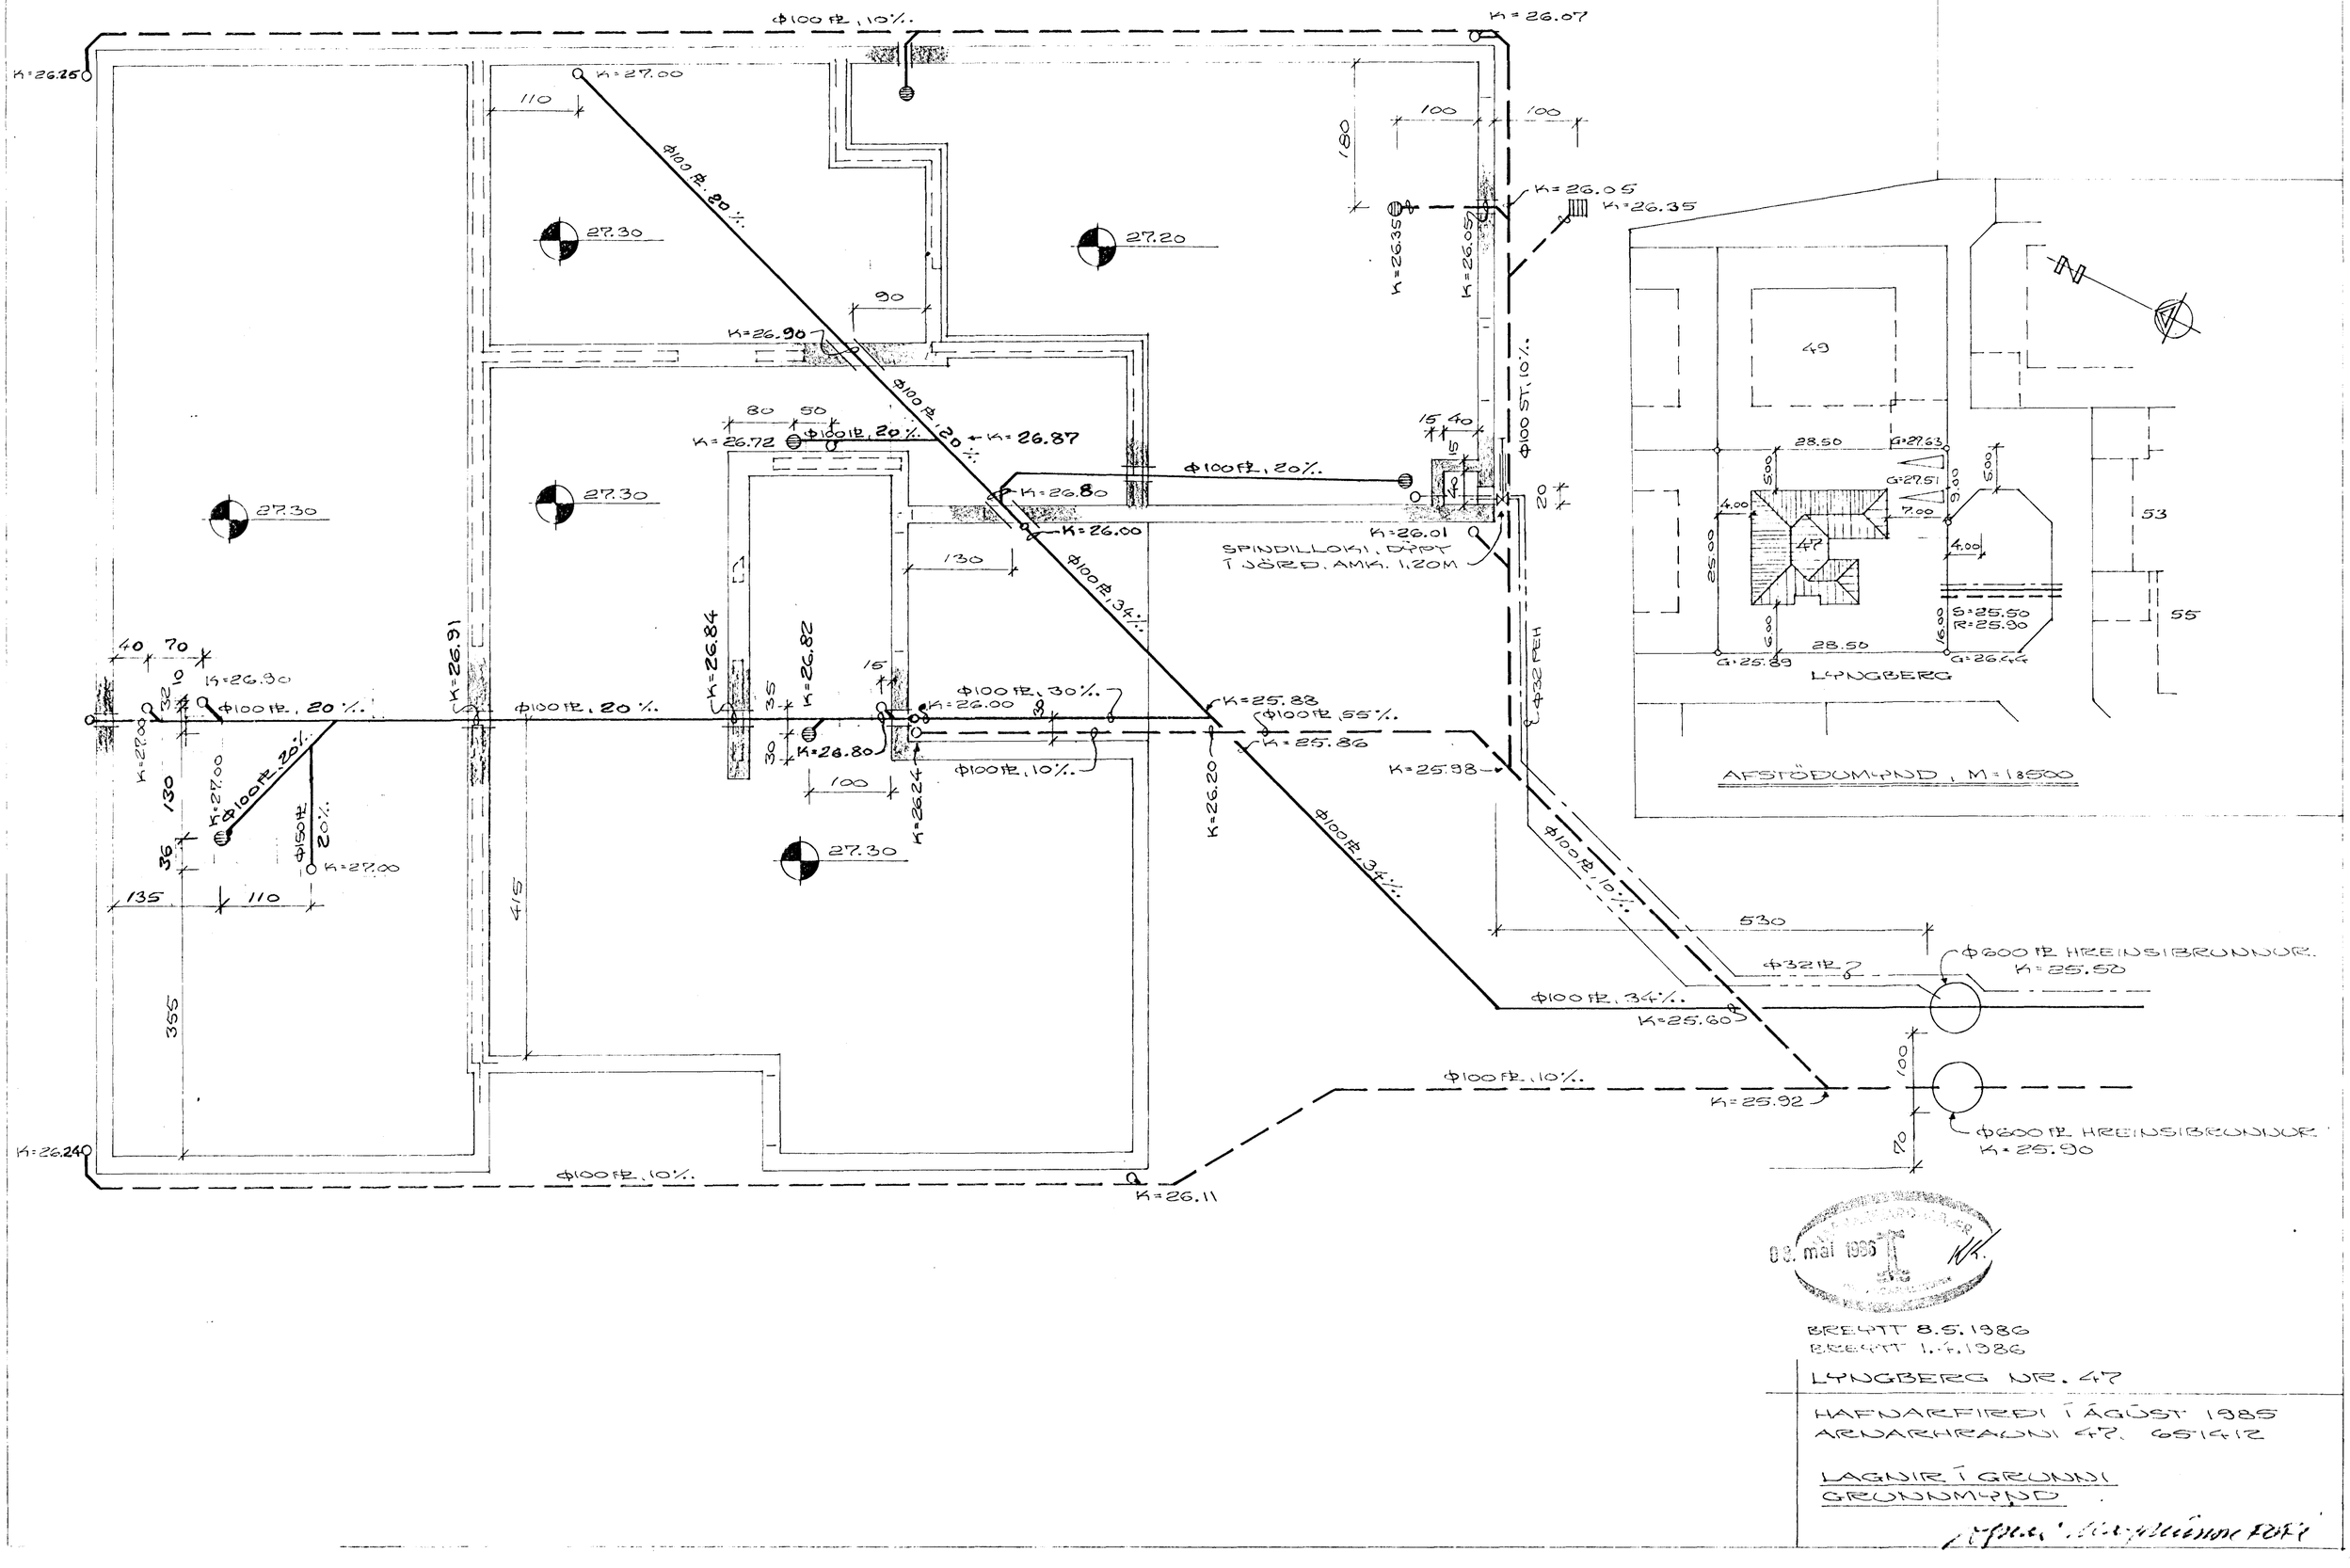

AFSTÖÐUMYND, M=1:500

08. maí 1986

BREYTT 8.5.1986
BREYTT 1.4.1986

LYNGBERG NR. 47

HAFNARFIRÐI Í ÁGÚST 1985
ARNARHRAUNI 47, 651412

LAGNIR Í GRUNNI
GRUNNMYND