




Samþykkt á fundi bygginga-  
nefndar b. 2/10 1986  
BYGGINGAFULLTRÚINN  
Í HAFNARFIRDI  
*Einar Stefánsson*

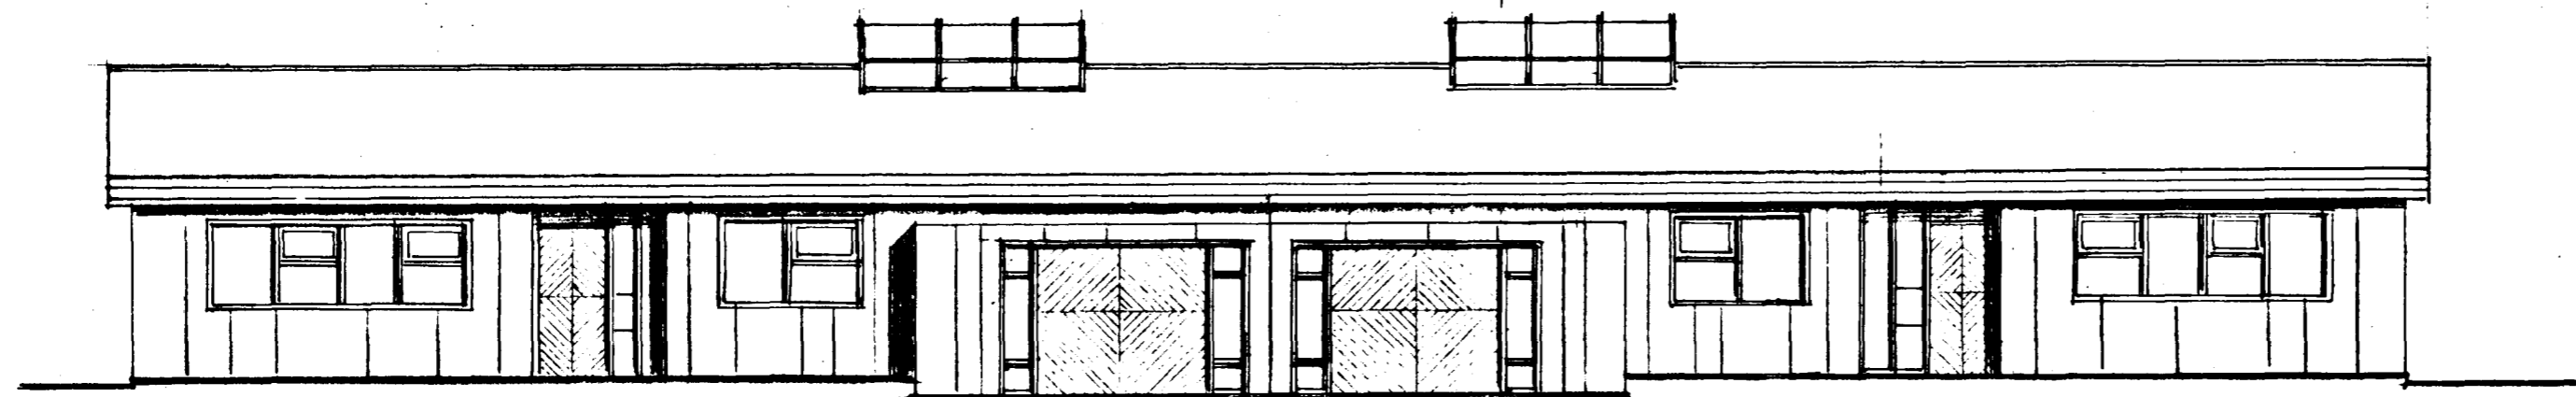


NORDUR

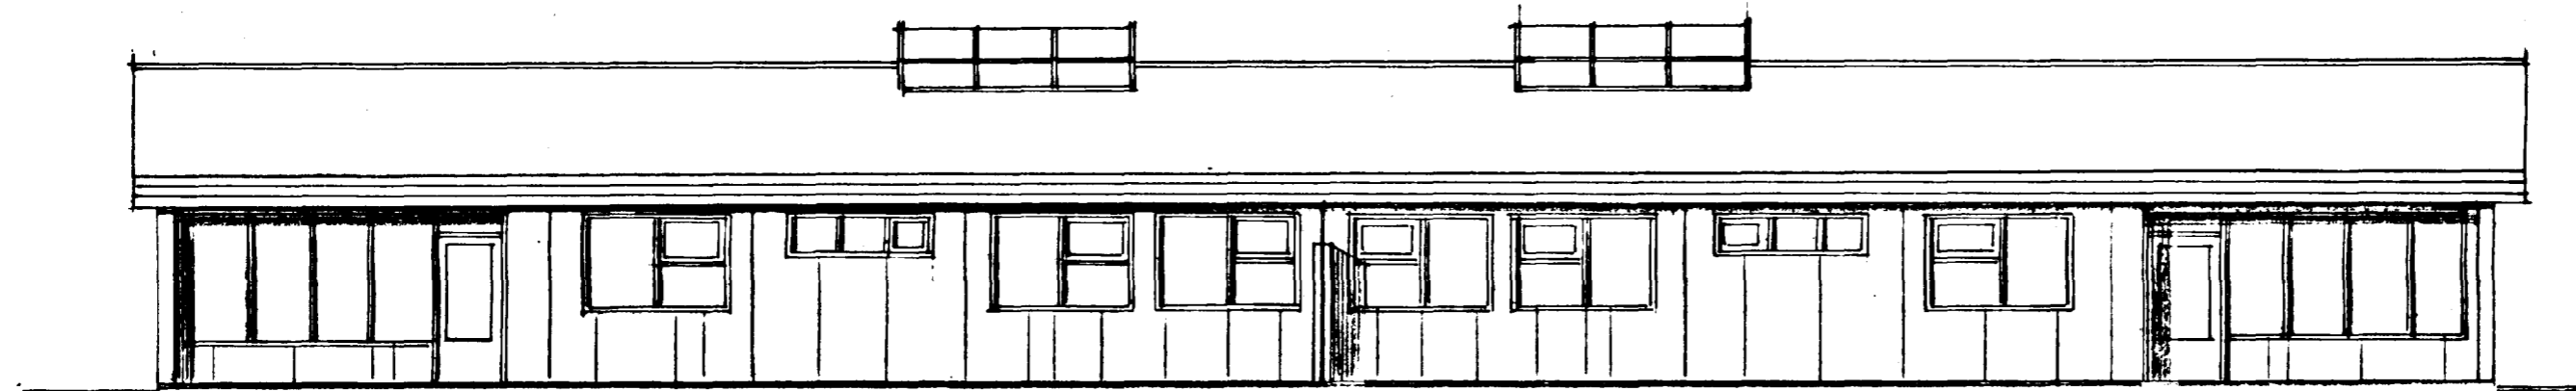

SUDUR

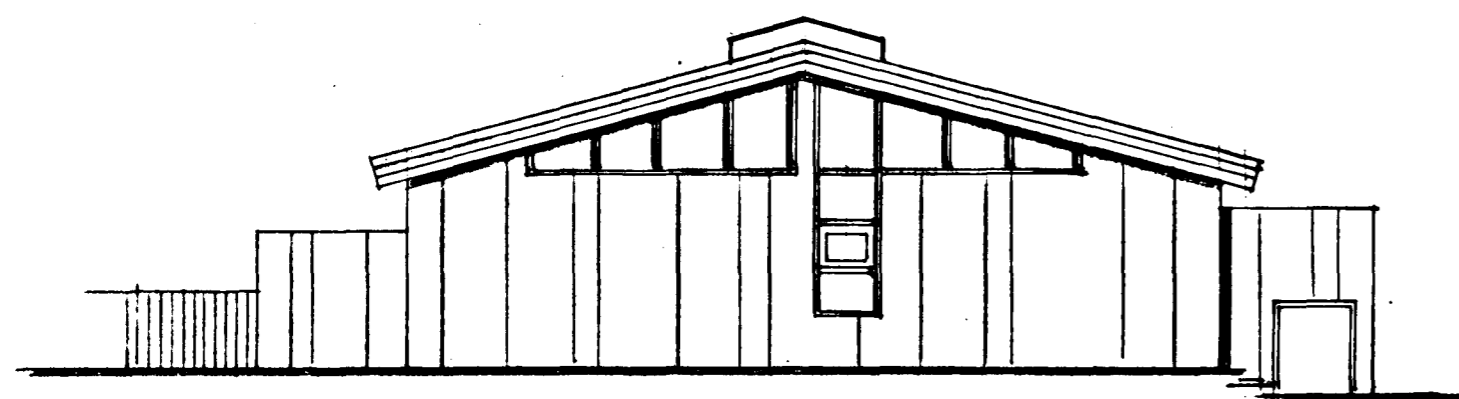

AUSTUR

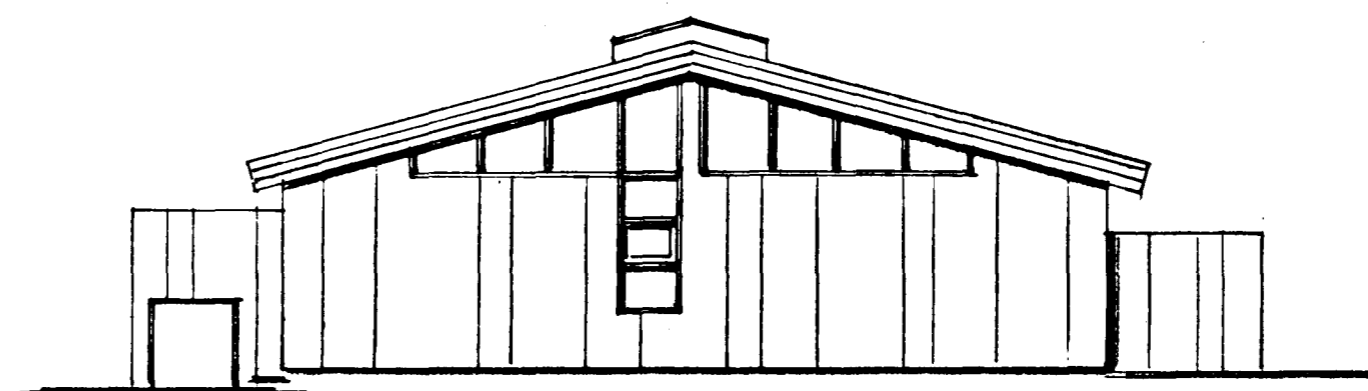

VESTUR

		LYNGBERG 53-55	
		HAFNARFIRDI	
19.8.86		GLUGGABREITING	
BR.	DAGS.	BREYTING	
TÆKNIJÓNUSTAN SF		HANNAÐ	KVARÐI 1:100
LAGMÚLA 5 - 108 REYKJAVÍK - Sími 83844		TEIKNAD 50.	DAGS. 19.8.86
<i>Ólga María Einarsson</i>		YFIRFARIÐ	NR. BL. AF. 2