

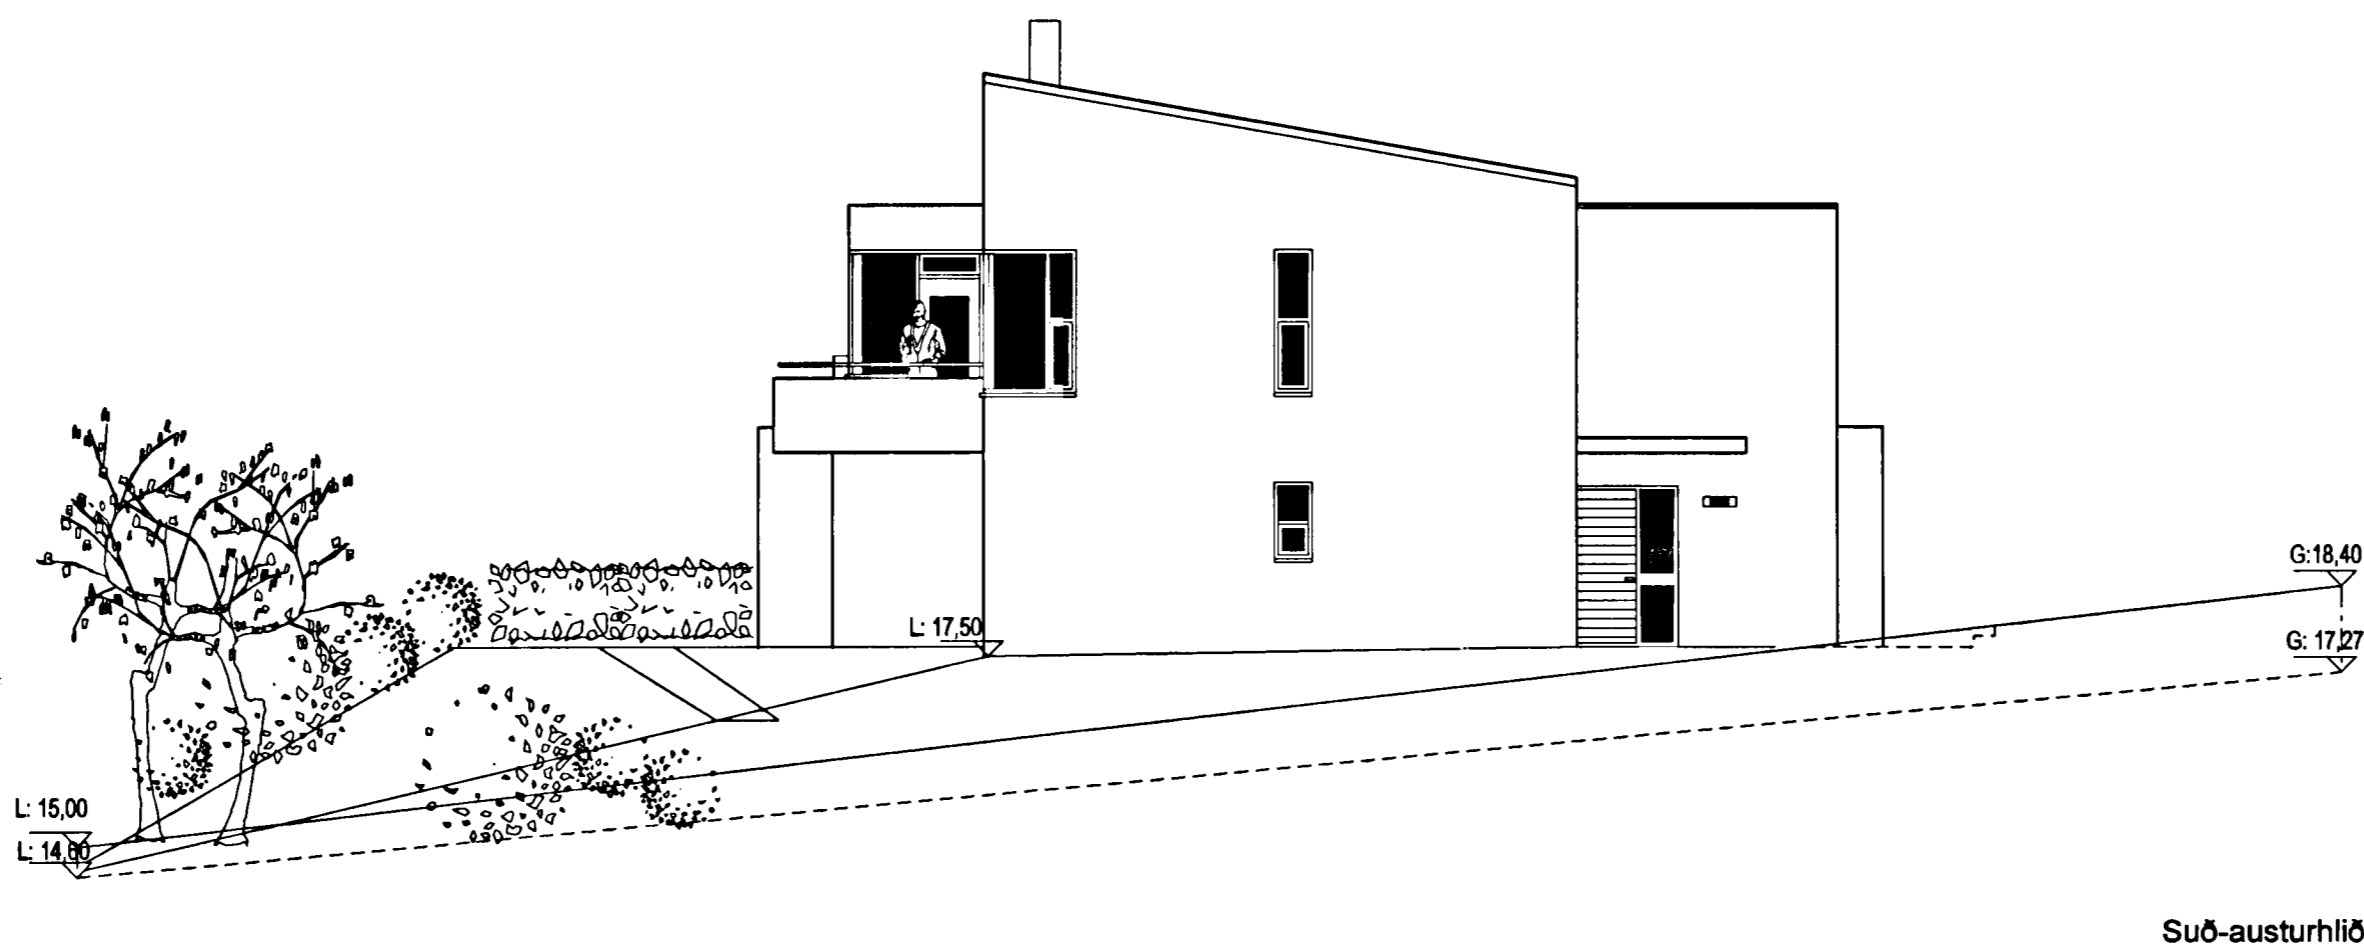


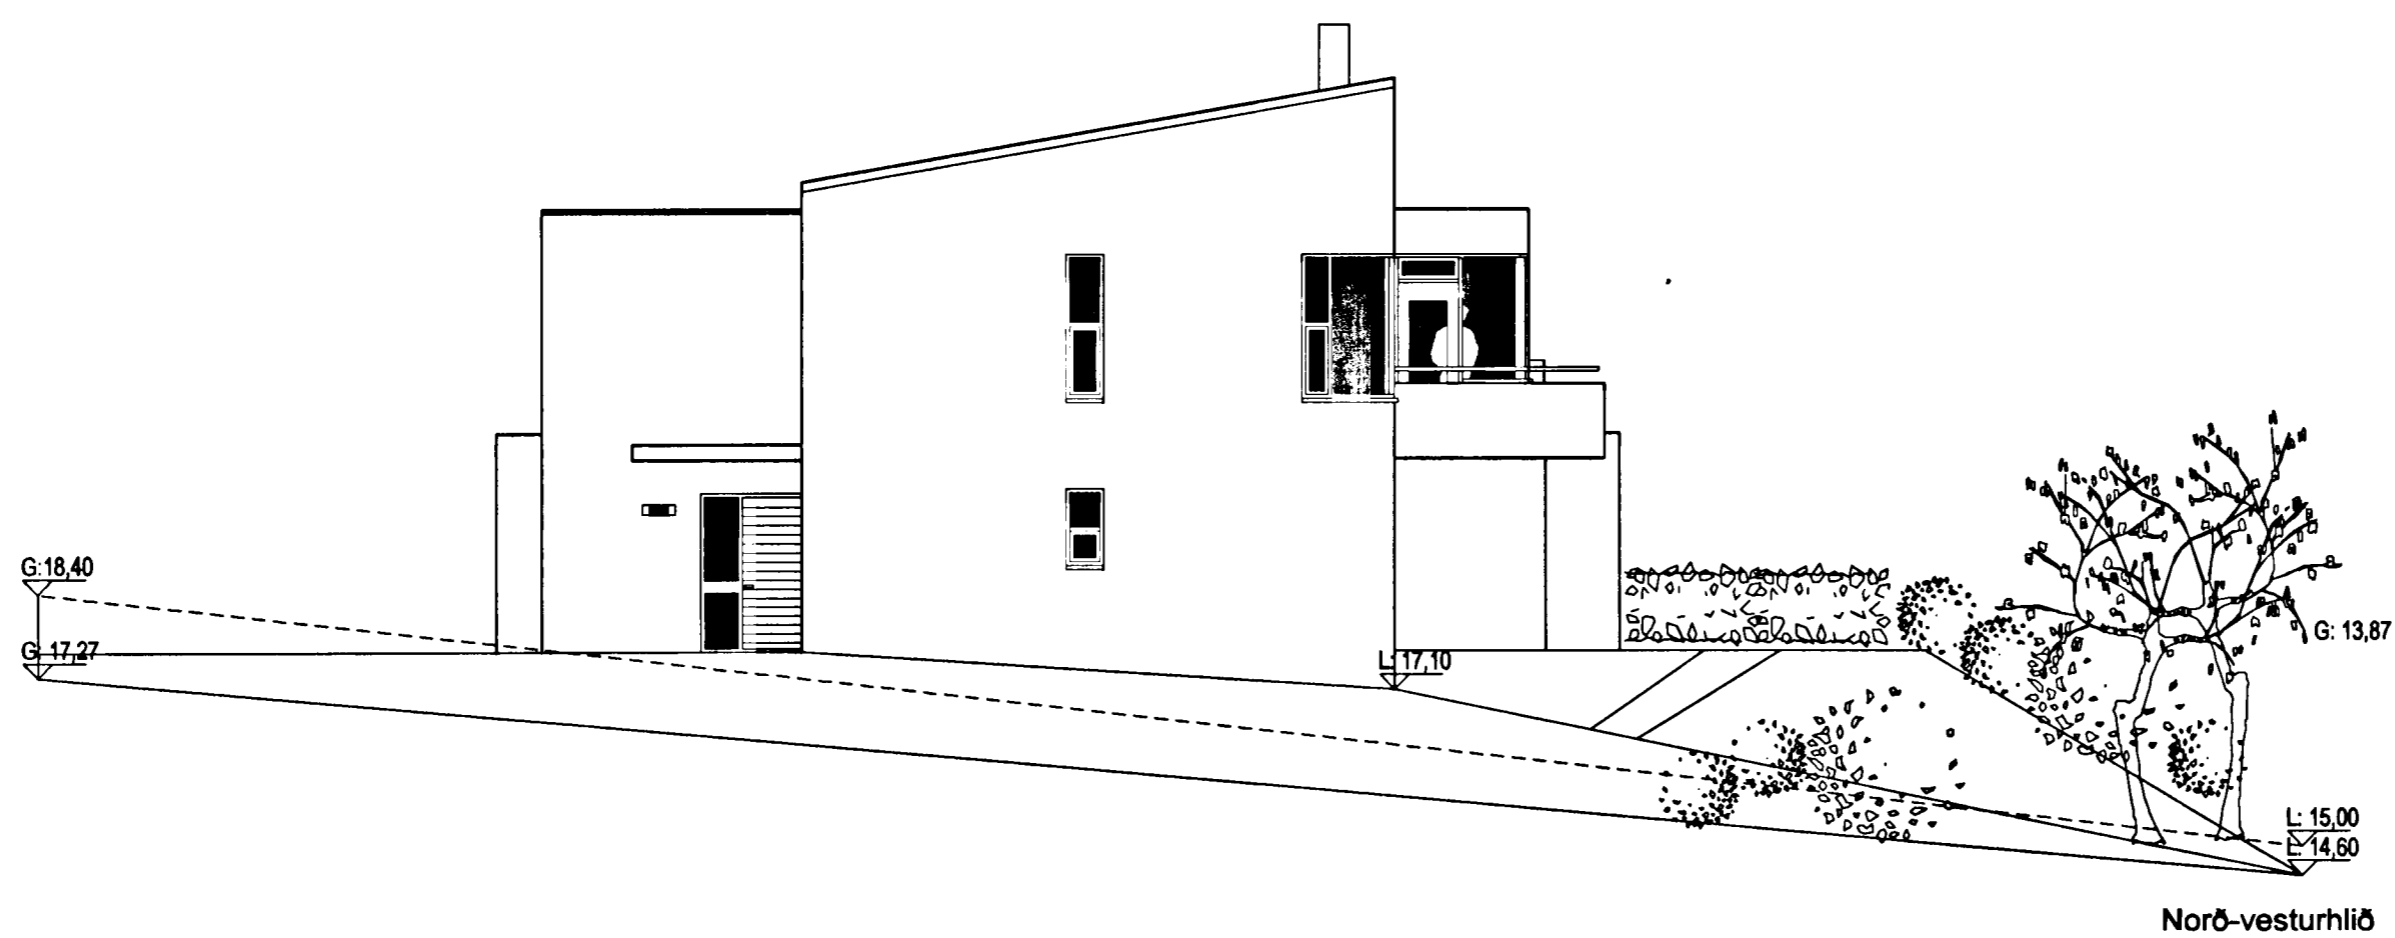

Sampykkt bann

4. OKT. 2004

Byggingatulltrúinn í Hafnarfirði
Eh. Sigurbjartur Halldórsson

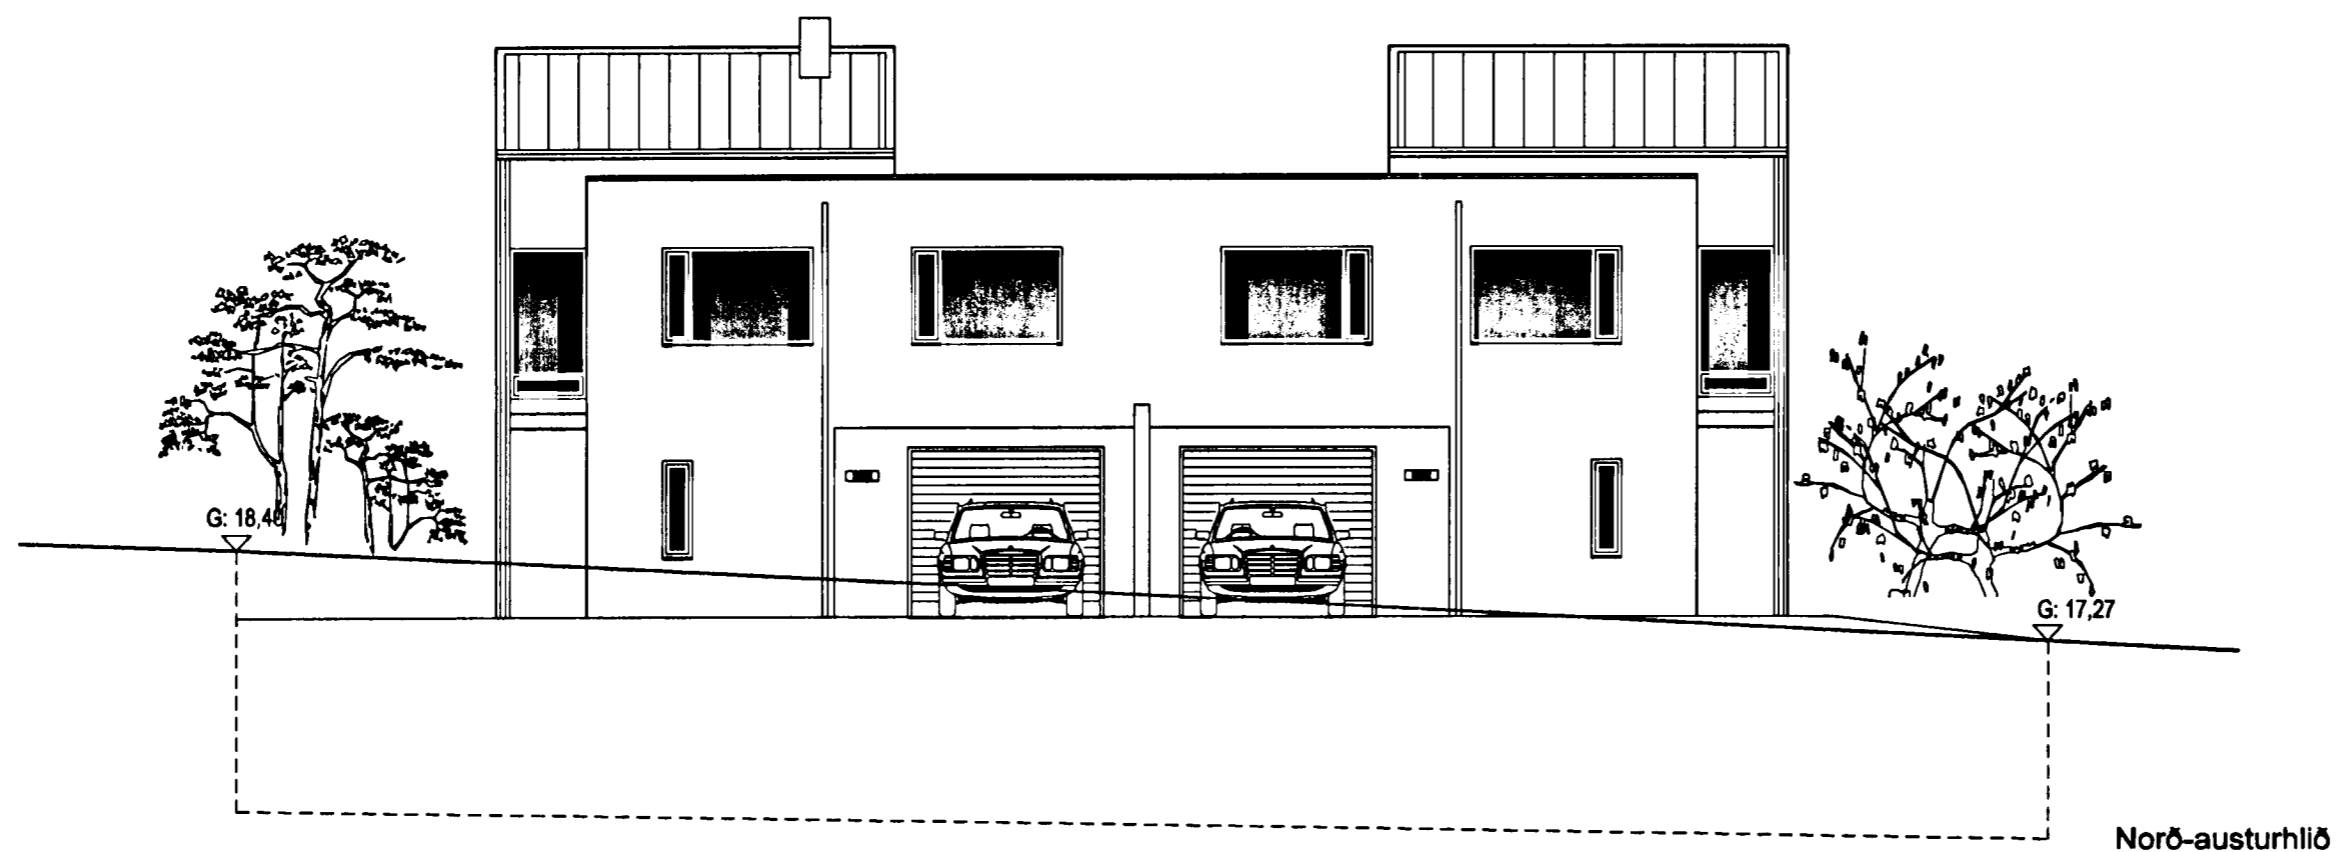

A	ASK	HMH	30.09.2004
Skorsteinn			
ÚTGÁFA	TEKNAÐ	SAMPYKKT	DAGS
BREYTINGAR			



Arkitektar Skógarhlíð
Skógarhlíð 18
101 Reykjavík
Sími 551 1010
Fax 562 0568
www.arkitektar.is

Ártun aðalhönnuðar:

Helgi Már Halldórsson arkitekt FAI, kt. 301258-7049

LYNGHVAMMUR 2

VERKEFNI	HEITI TEIÐINGAR	MRV. I A2
	ADALTEIKNING	1:100
	ÚTLIT	TEIÐING
		ask
		DAGS
		07.11.2003
VERK NR.	NÚMÉR TEIÐINGAR	ÚTGÁFA
0244	10-04	A