
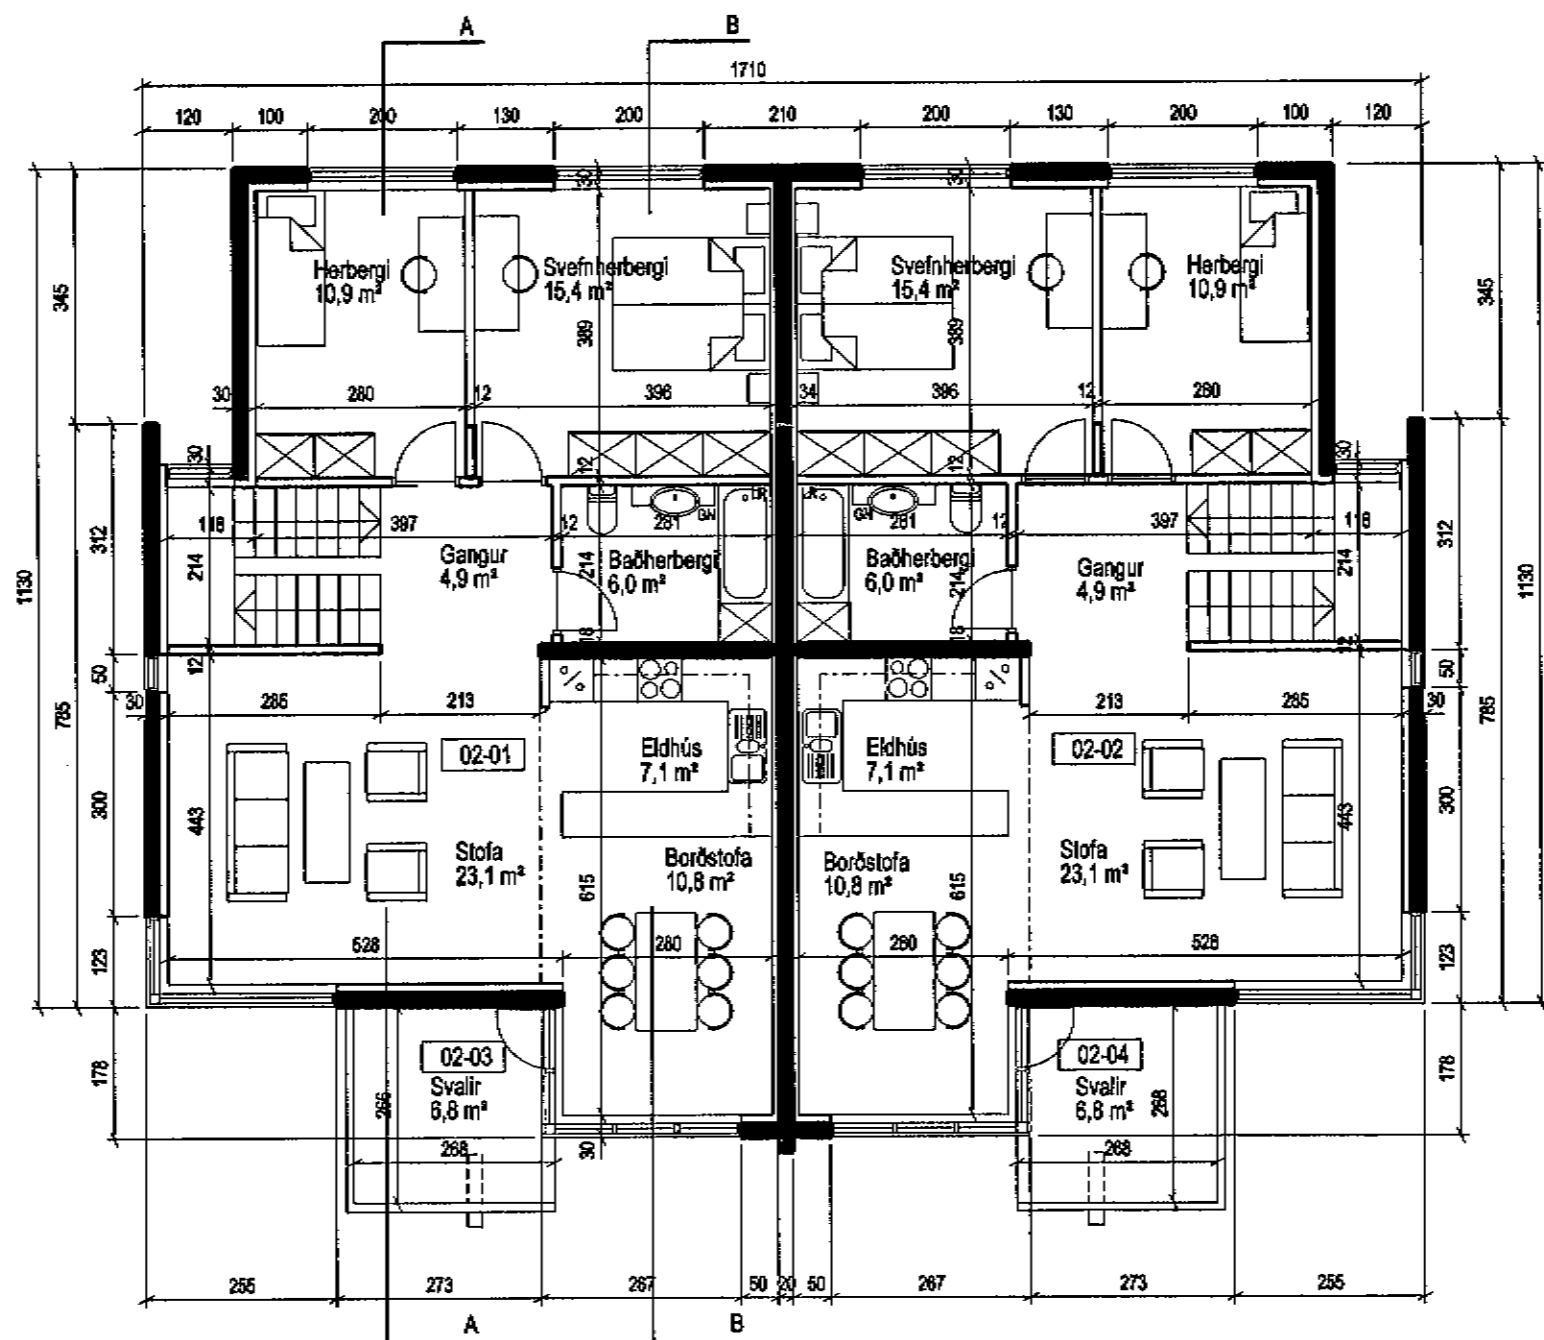
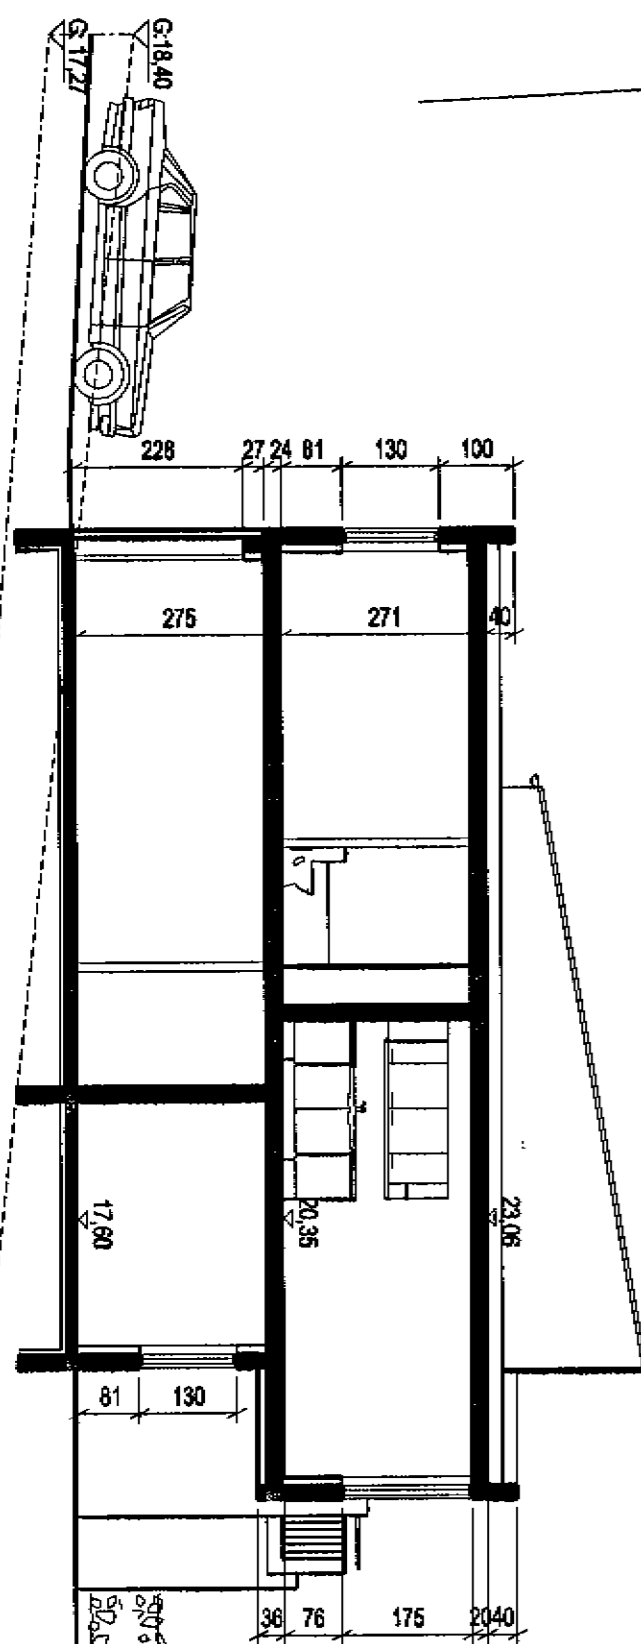


Byggingarfulltrúi  
samþykkir erindið.

13 MAI 2004

Bent skal á að samþykki þessi verður ekki virk,  
því en eftir þinglýsingu eignaskiptayfirlýsingar-  
innar og skráningu hennar hjá Fasteignamatli ríkisins.  
Byggingarfulltrúinn í Hafnarfirði  
F.h. Kristján Þórarinnsson

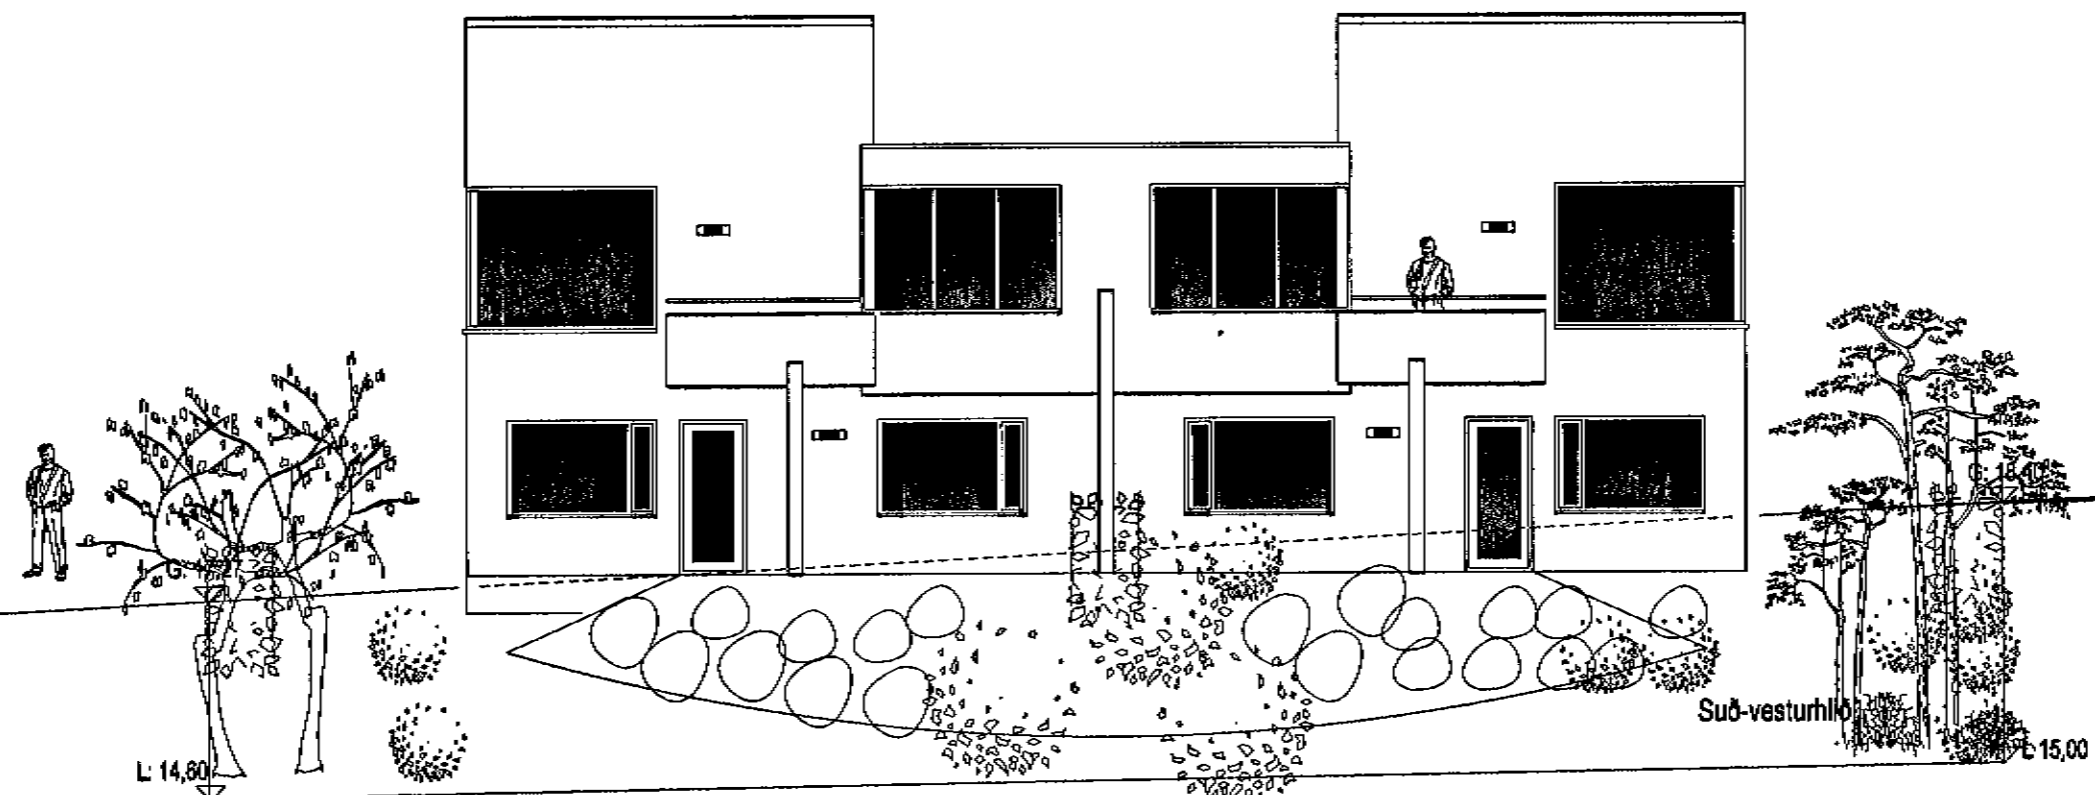

Grunnmynd 2. hæðar

A	ask	hrnh	12.05.2004
Leiðrétt máls. glugga.			
ÚTGÁFA	TEIKNAD	SAMÞYKKT	Í DAG
BREYTINGAR			



Arkitektar Skógarhlís  
Skógarhlís 18  
101 Reykjavík  
Sími 551 1010  
Fax 562 0588  
www.arkitektar.is

Artun aðalhönnuðar:  
Helgi Már Halldórsson arkitekt F.A.I., kt. 301258-7048

LYNGHVAMMUR 2		
VERKEFNI	NOV. I A2	
HEITI TEIKNINGAR	1:100	
ADALTEIKNING	TEIKNAD	ask
GRUNNMYND 2. HÆÐAR,	DAÐS.	07.11.2003
ÚTLIT SUÐ-VESTURHLÍÐAR OG	VERKFR.	ÚTGÁFA
SNEIÐING B-B	NÚMÉR TEIKNINGAR	A
0244	10-03	