



Norðvestur

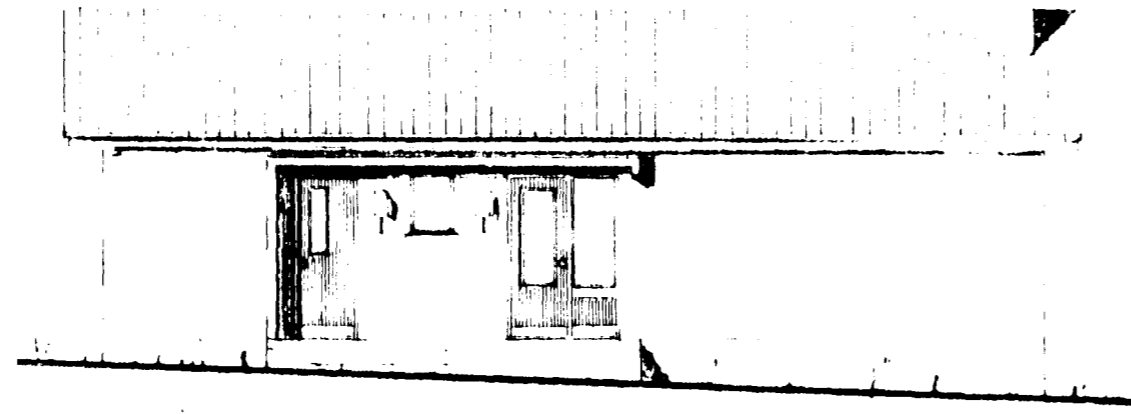

Norðaustur

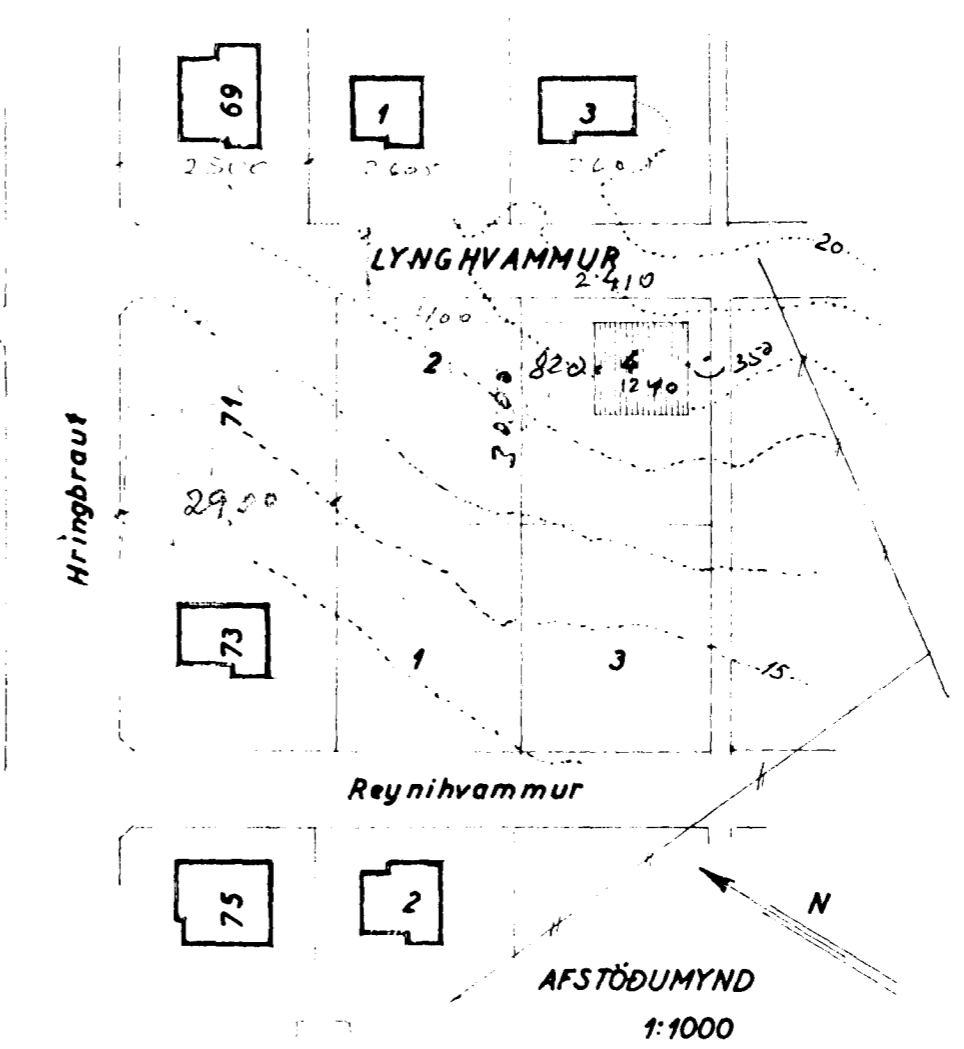

Samþykkt á fundi bygginga-  
nefndar þ. 7/6 1967

BYGGINGAFLITRÚINN  
*Ólafur S. Sönn*  
HAFNARFIRÐI

STÆRD:


Lóð 723,00 m<sup>2</sup>

Hús 159,34 m<sup>2</sup>


ibúð 540,0 m<sup>3</sup>

bilg. 101,0 m<sup>3</sup>


samtals 641,0 m<sup>3</sup>

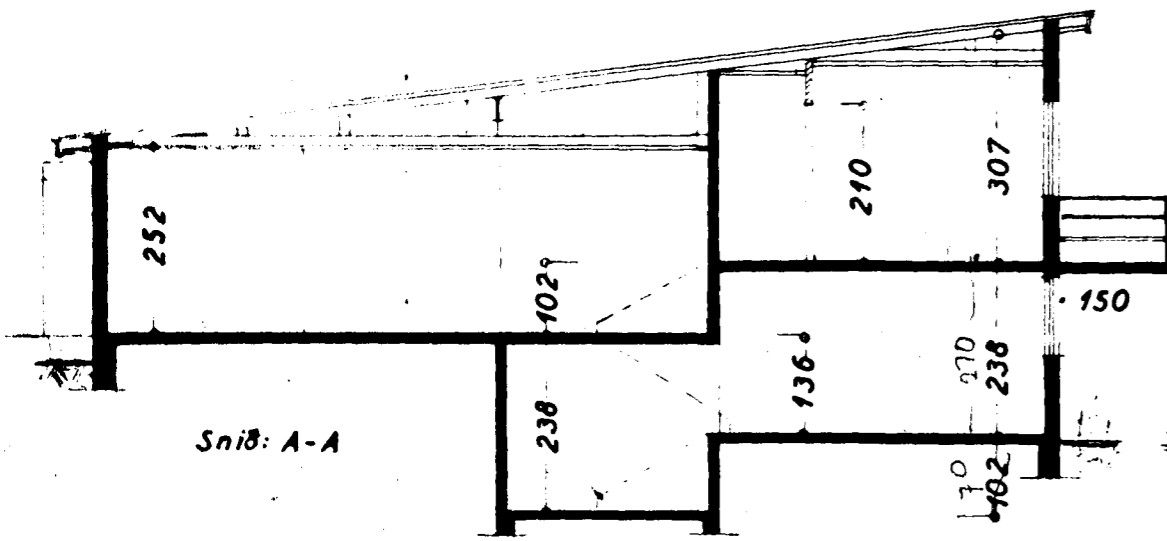



Snið: A-A

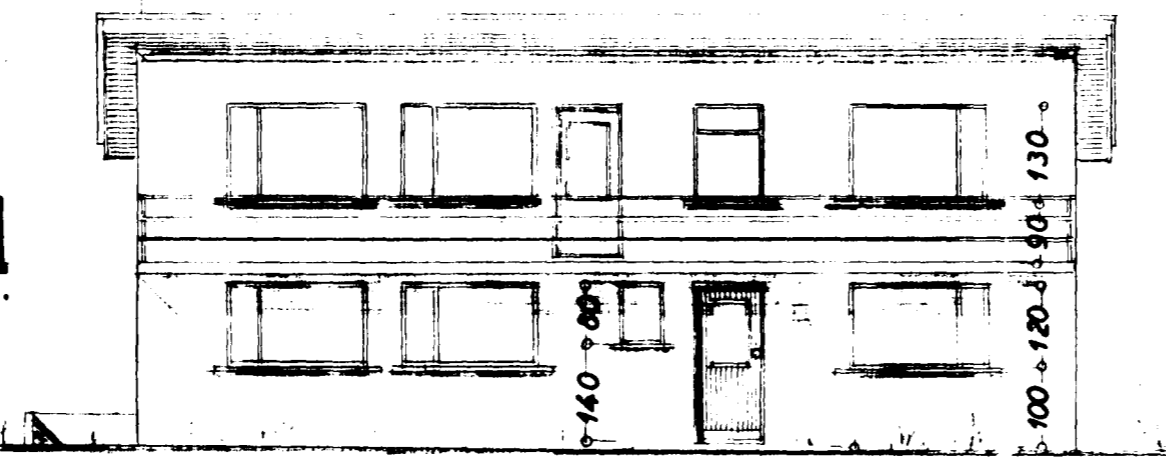

Suðvestur

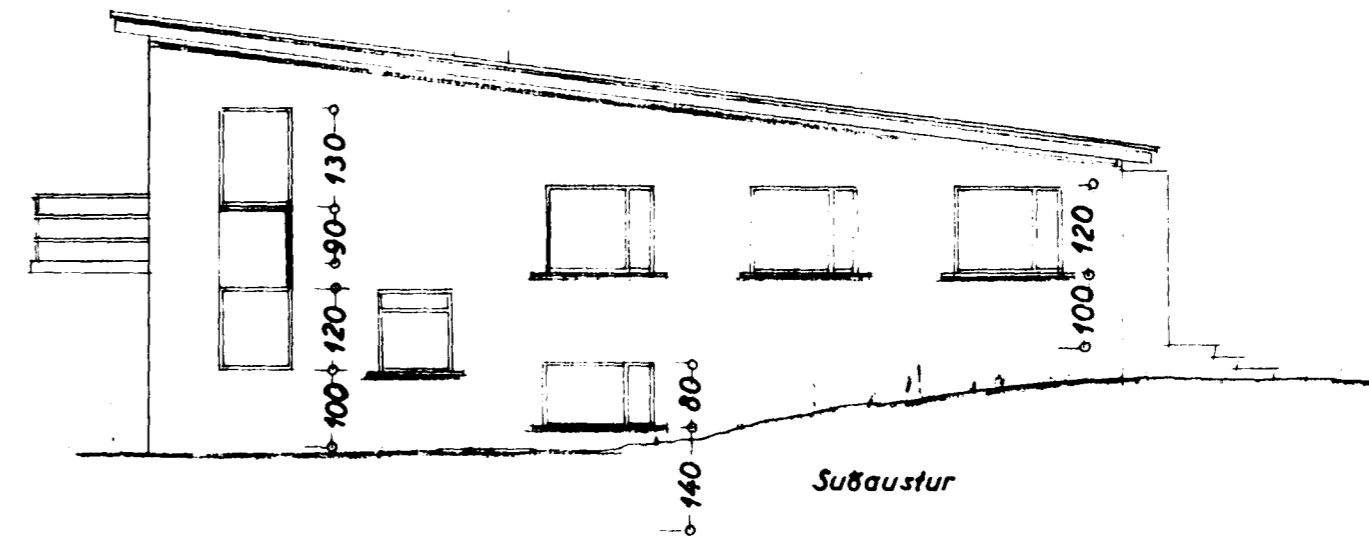

Suðaustur

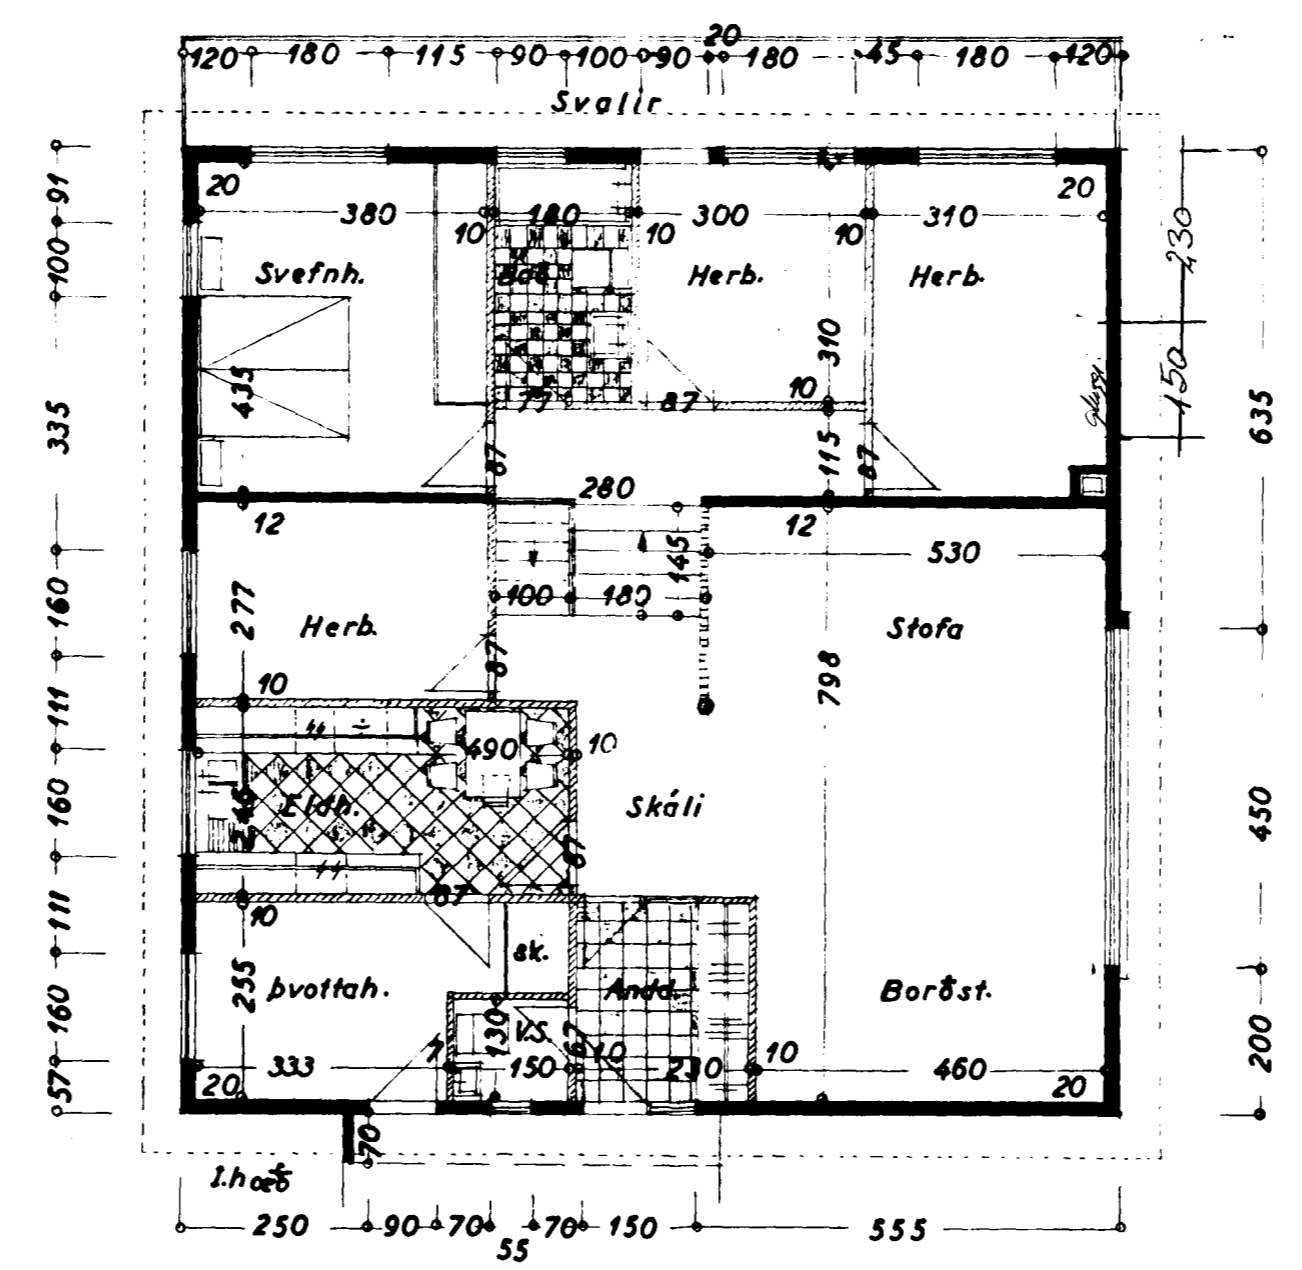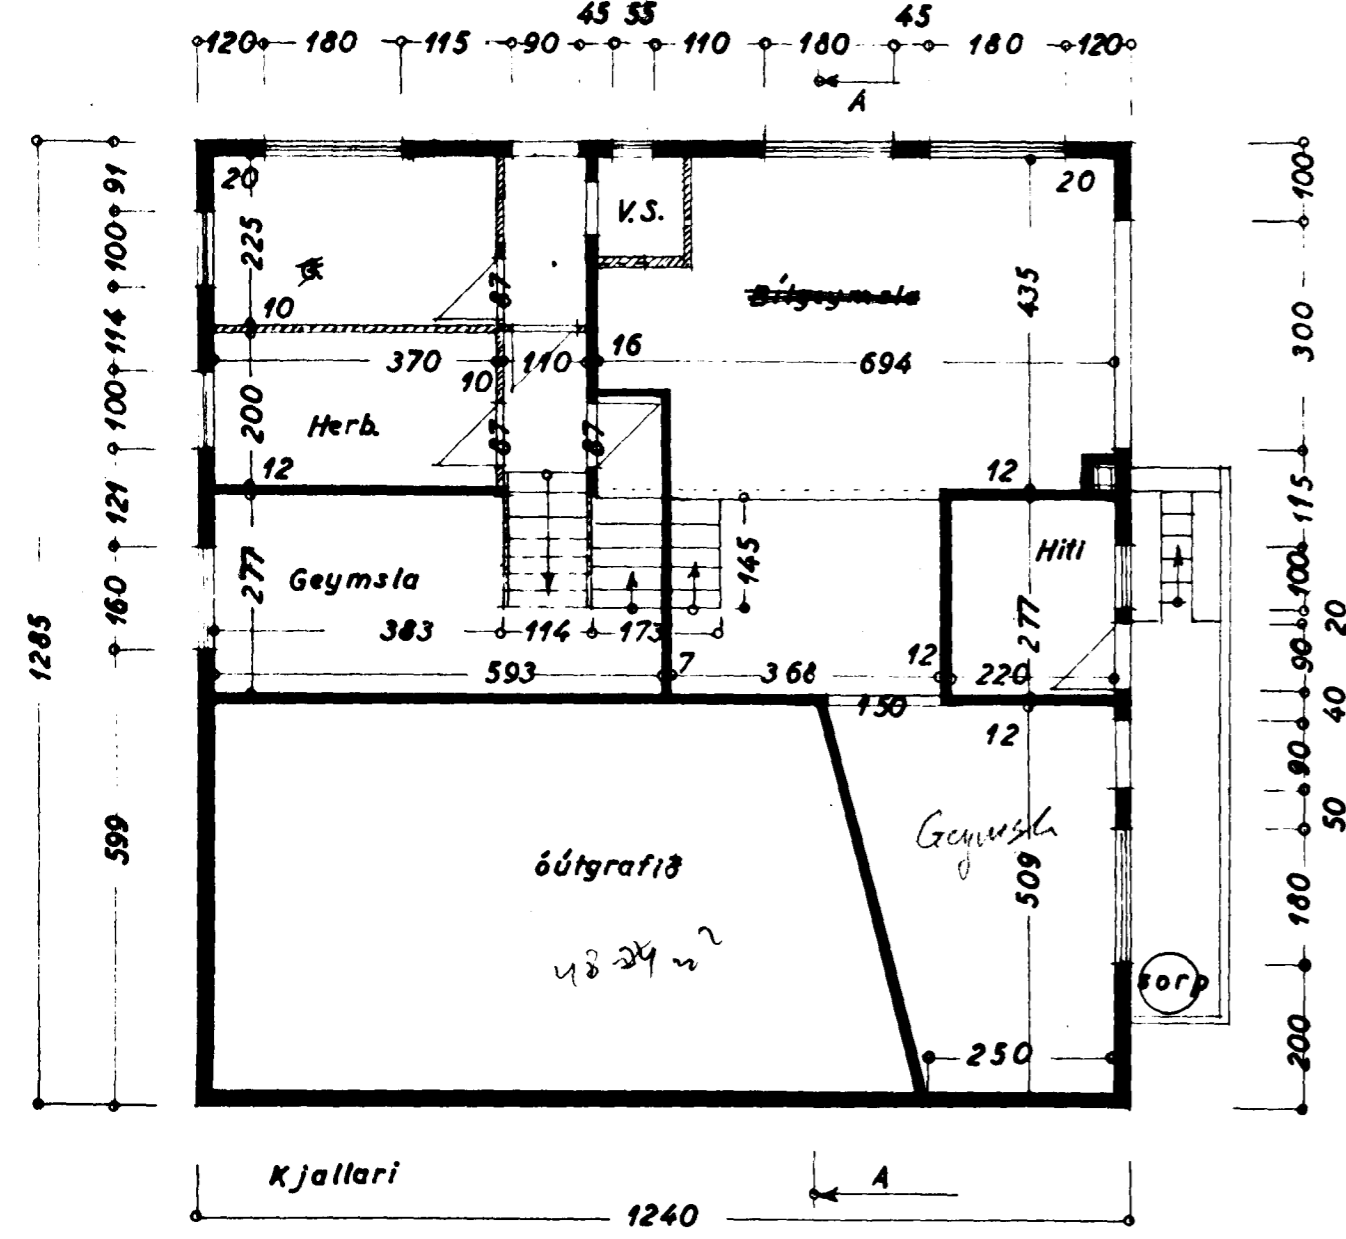

Somp. br. *Sönn*

LYNGHVAMMUR NR. 4  
BREYTING  
júli '67

Óllit } 1:100  
Grunnmyndir }  
Snið }  
Afstöðumynd 1:1000

Hafnarfirði 5 apríl 1967  
*F. Sigurðsson*