




Byggingarfulltrúi
samþykkir erindið.

05 JAN. 2005

Bent skal á að samþykkt þessi verður ekki virk,
fyrr en eftir þinglsingu eiginaskiptafrlýsingar-
innar og skráningu hennar hjá Fasteignanarráðgjafi.
Byggingarfulltrúinn í Hafnarfirði
F.h. Kristján Þóráðsson

KJP

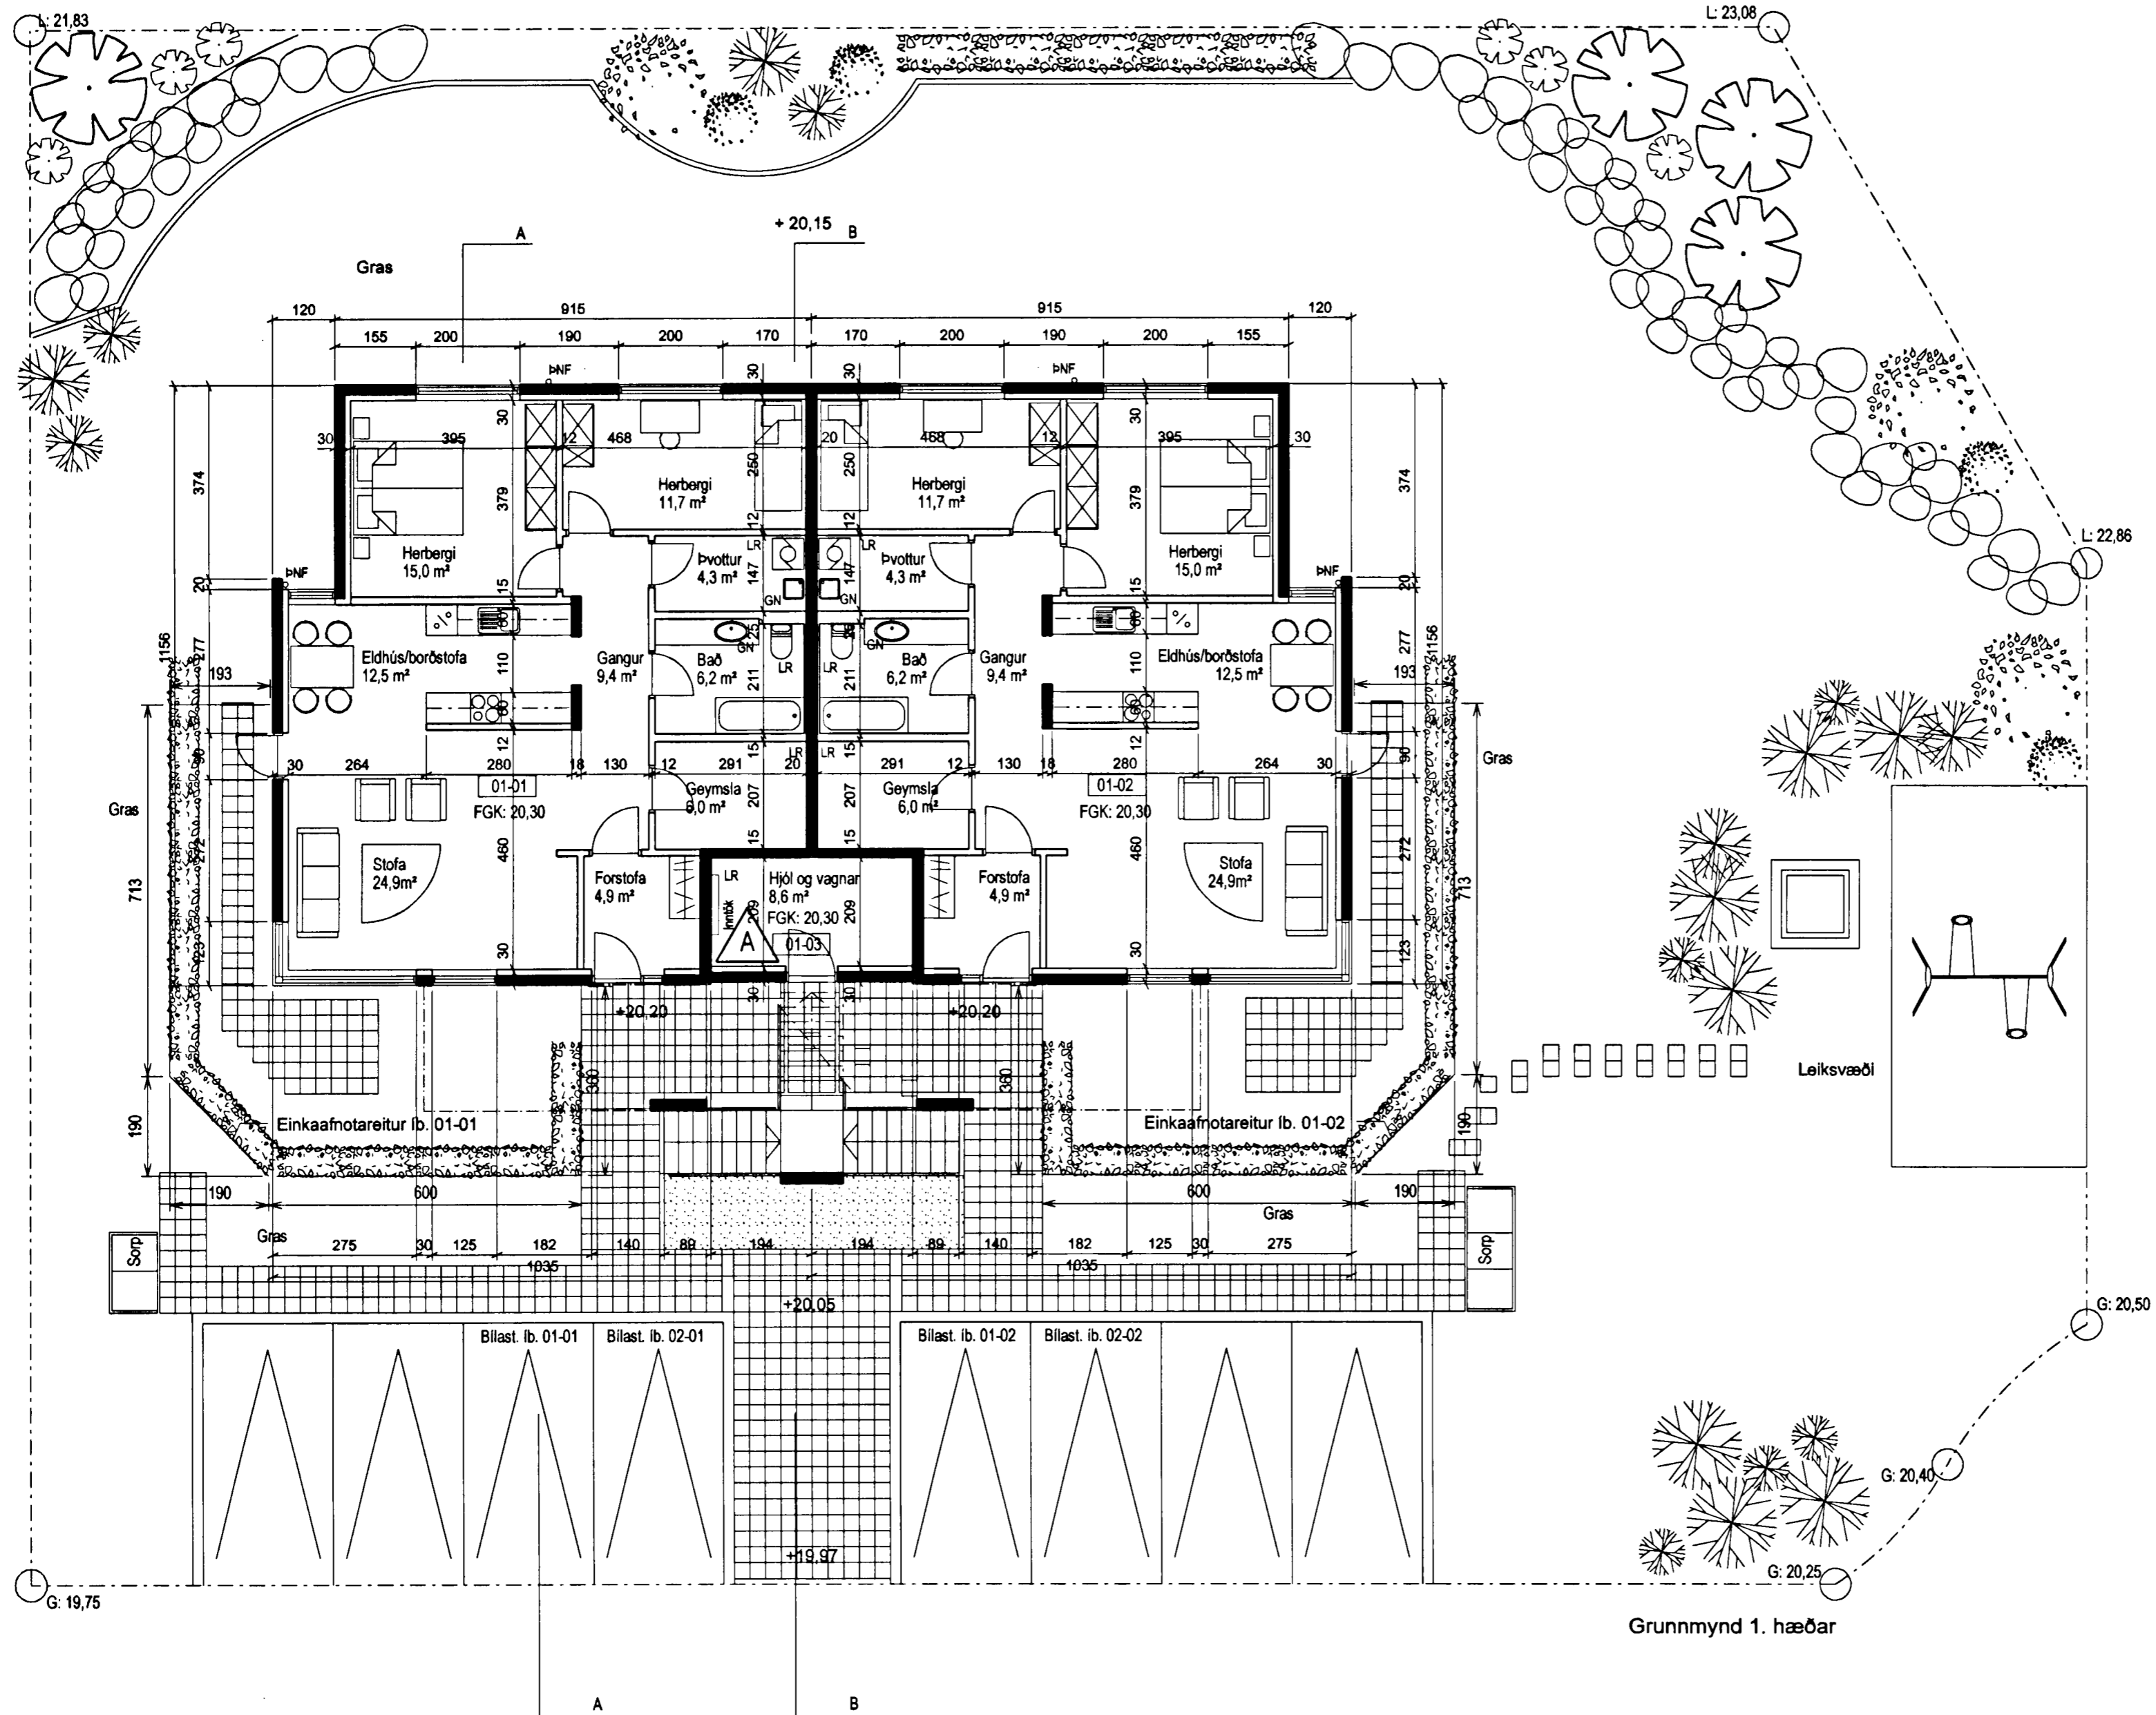

Grunnmynd 1. hæðar

A	TH	HMH	22.12.2004
FYRIRKOMULAG INNTAKA			
ÚTGAFA	TEIKNAD	GAMÞYKKT	DAGS
BREYTINGAR			

ASK Arkitektar Skógarhlíf ehf.
Skógarhlíf 16
105 Reykjavík
Sími 515 0300
Fax 515 0319
www.arkitektar.is

Áritun aðalhönnuðar:
Helgi Már Halldórsson
Helgi Már Halldórsson arkitekt FAI, kt. 301258-7049

LYNGHVAMMUR 5		
VERKEFNI	HEFTI TEIKNINGAR	MKV. 1 A3
AÐALTEIKNING		1:100
GRUNNMYND 1. HÆÐAR		TEIKNAD
		HMH
		DAGS
		16.07.2004
VERK NR.	NÖMUR TEIKNINGAR	ÚTGAFA
0244	10-02	