

Byggingarfulltrúi  
samþykkir erindið.


05 JAN. 2005

Bent skal á að samþykkt þessi verður ekki virk fyrr en eftir þinglýsingar erinaskiptaferlingar innar og skráningu hennar hjá Fasteignamatríðisins.

Byggingarfulltrúinn í Hafnarfirði  
Fh. Kristján Þorarinnsson



Suð-vesturhlíð

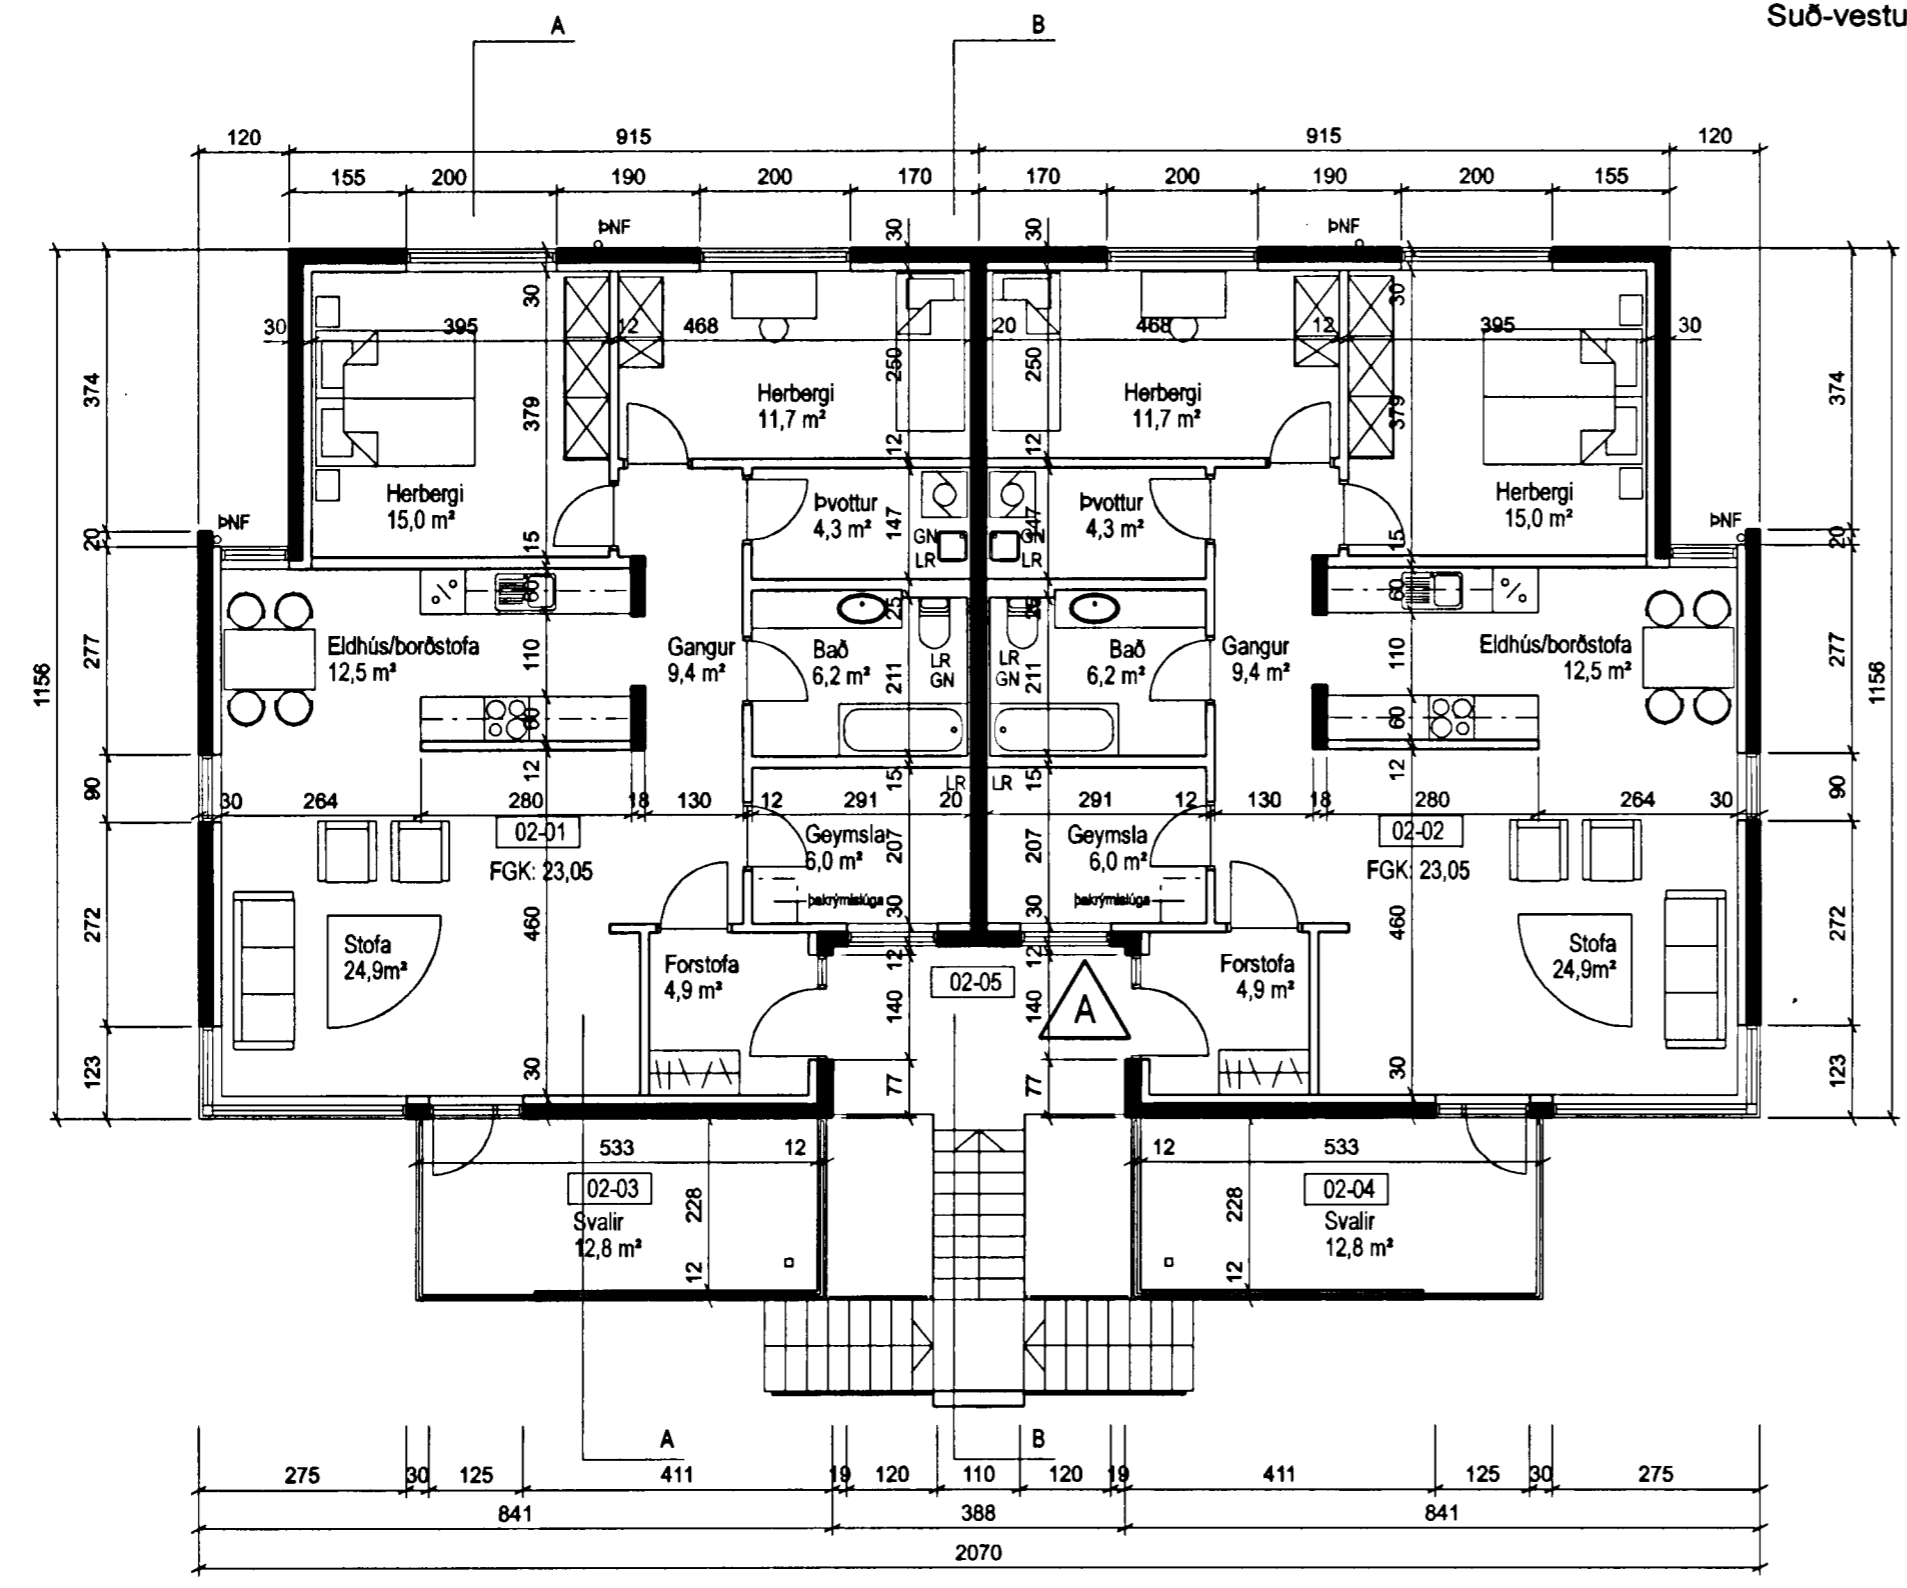

Grunnmynd 2. hæðar

A	TH	HMH	22.12.2004
GEYMSLUGLUGGAR Á 2. HÆÐ			
ÚTGAFA	TEIKNAD	SAMÞYKKT	DAGS
BREYTINGAR			

**ASK**

Arkitektar Skógarhlíð ehf.  
Skógarhlíð 18  
105 Reykjavík  
Sími 515 0300  
Fax 515 0319  
www.arkitektar.is

Artun aðalhönnuðar:  
Helgi Már Halldórsson arkitekt FAI, kt. 301258-7049

LYNGHVAMMUR 5		
VERKEFNI	SKV. 1 A2	1:100
HEITI TEIKNINGAR	TEIKNAD	HMH
AÐALTEIKNING	DAGS	16.07.2004
ÚTLIT,		
GRUNNMYND 2. HÆÐAR		
VERK NR.	NÚMÉR TEIKNINGAR	ÚTGAFA
0244	10-03	A