




Byggingarfulltrúi
samþykktir erindið.


05 JAN. 2005

Bent skal á að samþykkt þessi verður ekki virk
fyrir en eftir þinglýsingu eignaskiptavirkisningar
innar og skráningu hennar hjá Fasteignanamáttaríkissins.
Byggingarfulltrúinn í Halnarfirði
F.h. Kristján Þóráðsson

KJP

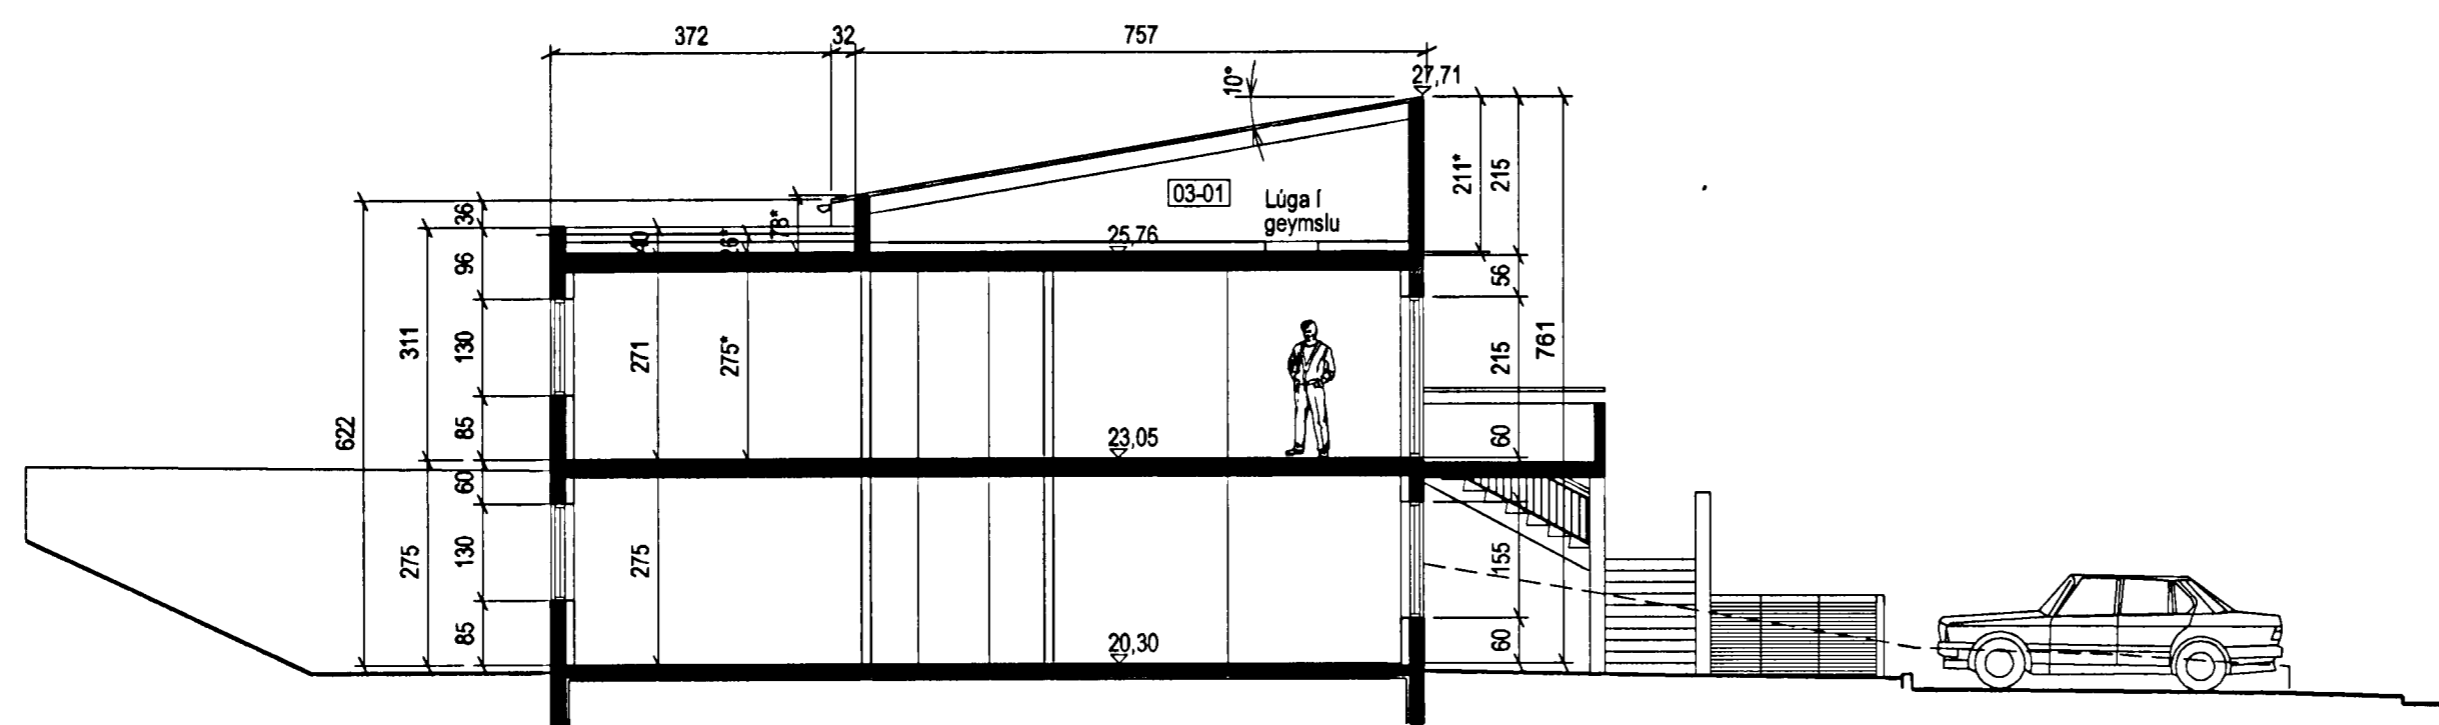

Sneiðing A-A

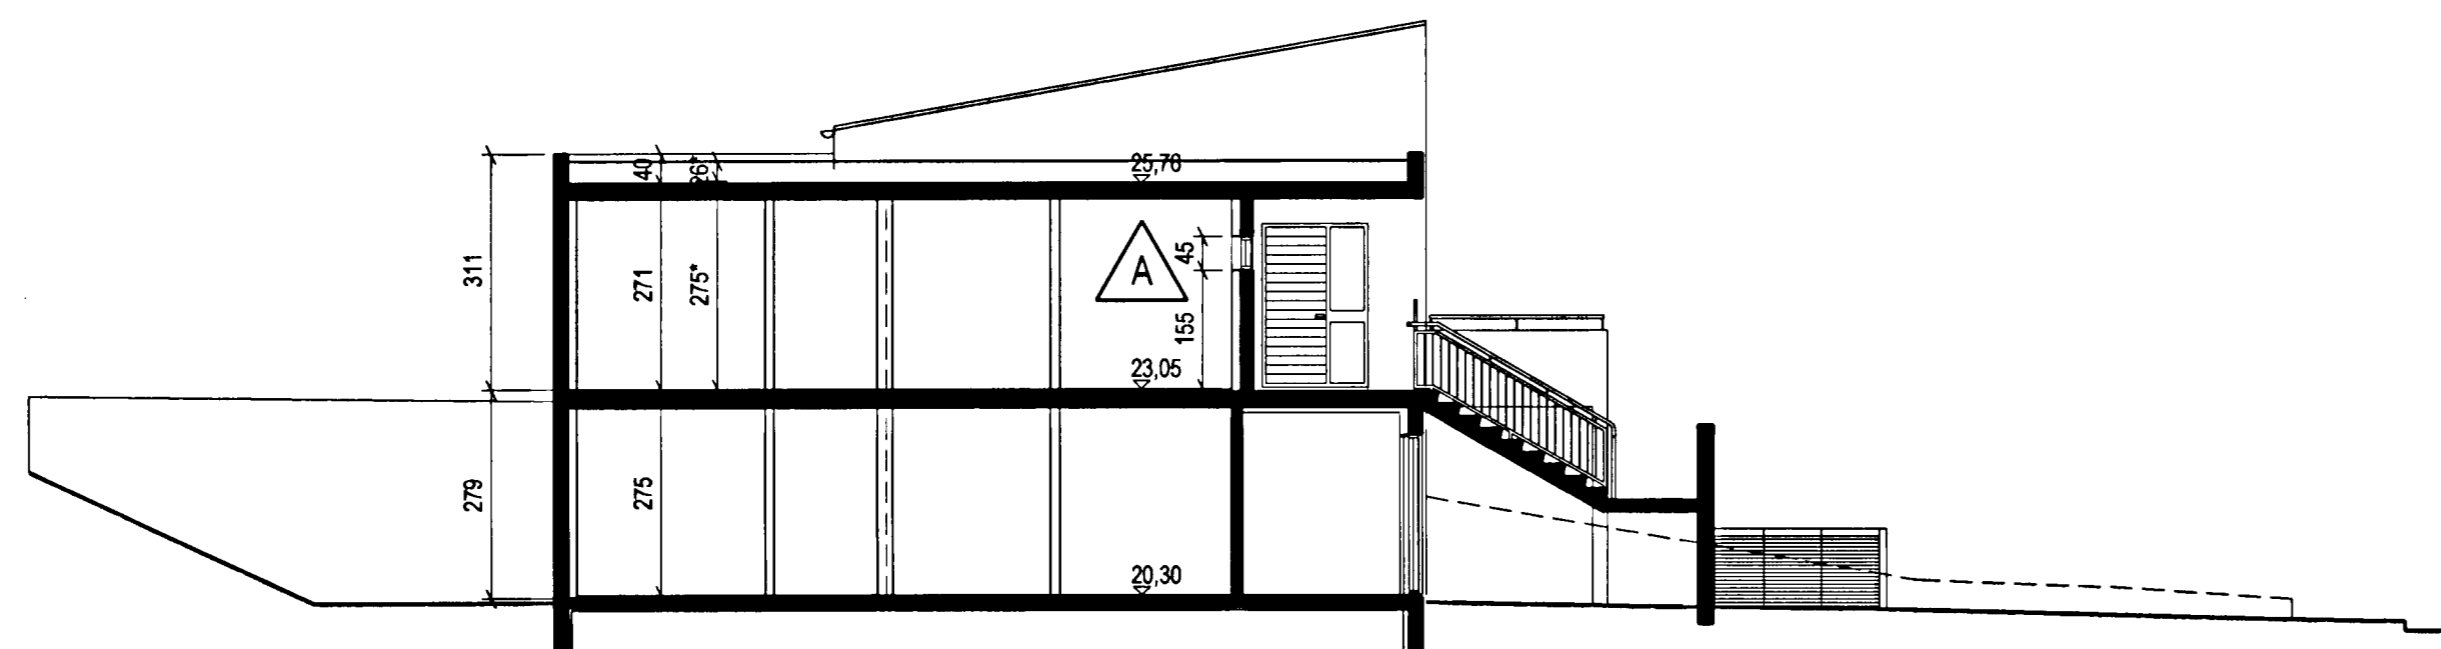

Sneiðing B-B

Skýringar
Málsetningar merktar með * eru reiknitölur fyrir rúmmálsreikning.

A	TH	HMH	22.12.2004
GEYMSLUUGGARGAR Á 2. HÆÐ			
ÚTGÁFA	TEIKNAD	SAMÞYKKT	DAGS
BREYTINGAR			



Arkitektar Skógarhlíð ehf
Skógarhlíð 18
105 Reykjavík
Sími 515 0300
Fax 515 0319
www.arkitektar.is

Ártun aðalhönnuðar:
Heiða
Heiði Már Halldórsdóttir arkitekt FAJ, kt. 301258-7049

LYNGHVAMMUR 5		
VERKEFNI	M.V. í A2	
HEITI TEIKNINGAR	1:100	
ADALTEIKNING	TEIKNAD	HMH
SNEIÐINGAR	DAGS	16.07.2004
VERK NR.	NÖMUR TEIKNINGAR	ÚTGÁFA
0244	10-05	A