


HÁAKINN 9 HAFNARFIRÐI.

rafloagn
mál 1:50

Eftir breytinguna.

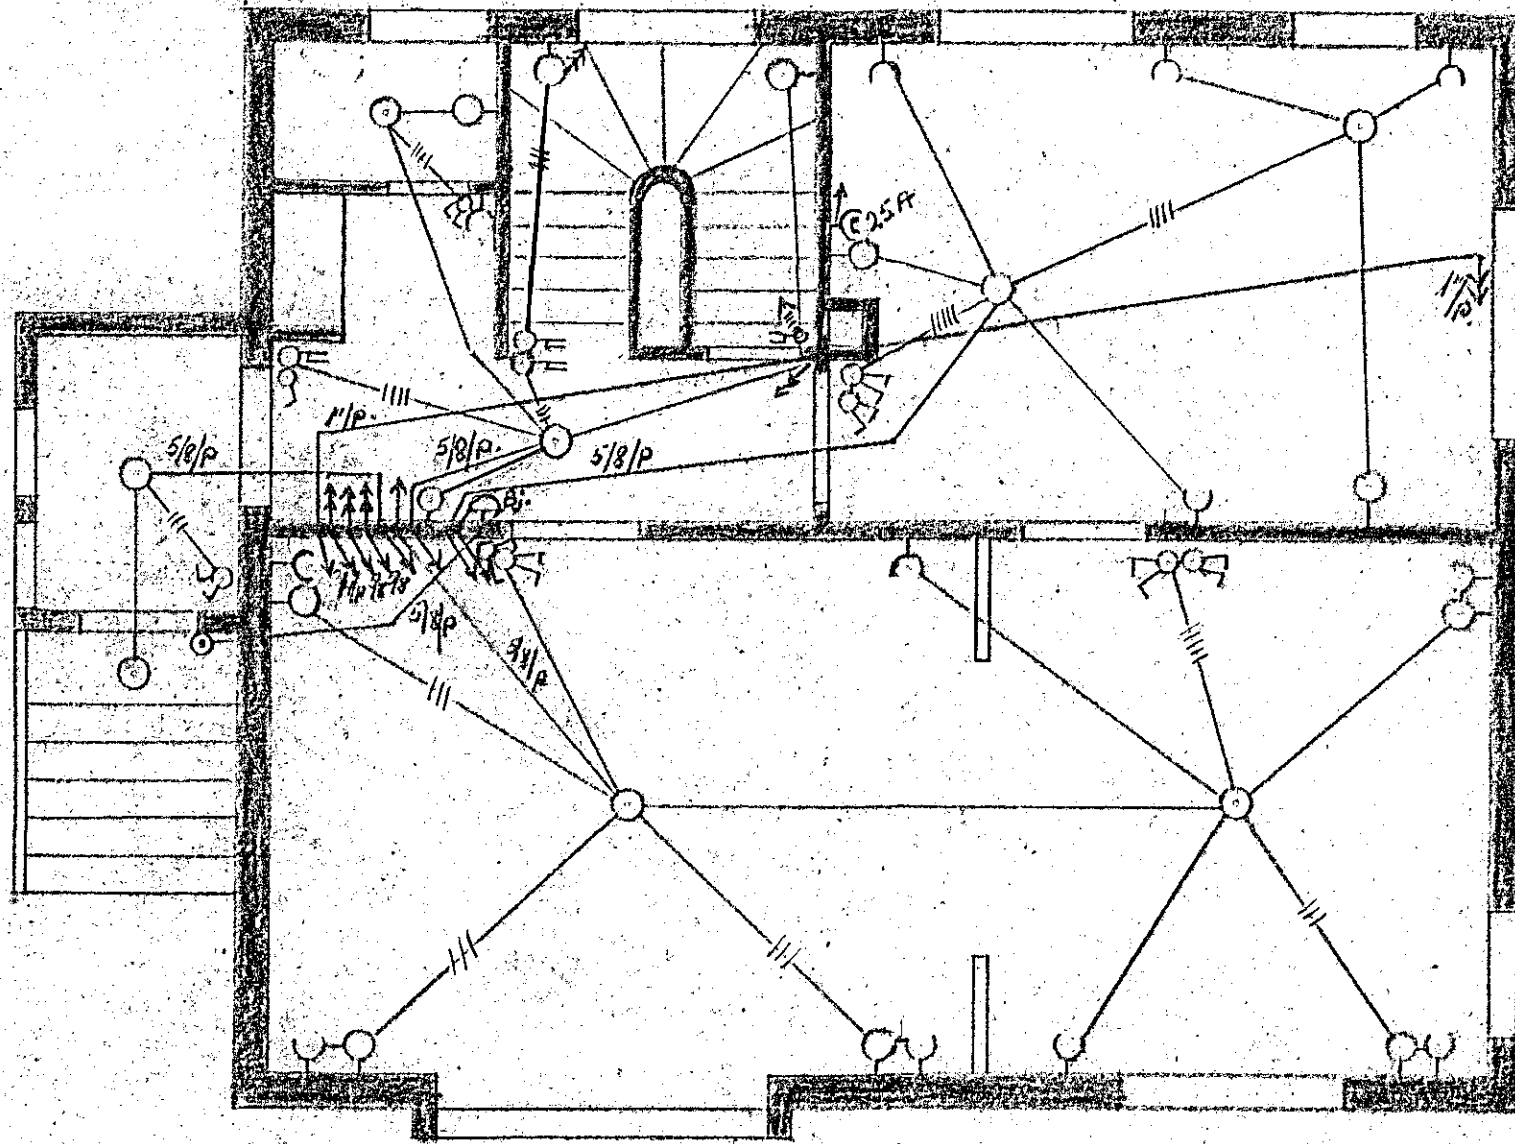

HÆÐ.

Kópavogi í sept. 1957.

Páll Þorláksson.