

7 SKÝRINGAR:

FRÁGANGUR Á LÓDAMÖRKUM VERÐI GERÐUR Í SAMRÁÐI VIÐ LÓDARHAFA ADLIGGJANDI LÓÐA. STÆRÐ OG STAÐSETNING LÓÐA, BYGGINGARREITA OG BÍLASTÆÐA ERU SÝND Á MÆLIBLÓÐUM.

2h= HÚS Á TVEIMUR HÆÐUM
 G= REIKNUD HÆÐ Á GÖTU, GANGSTÉTT, -STÍG EÐA LÓDAMÖRKUM
 L= LANDHÆÐ VIÐ LÓDAMÖRK (LEIÐBEINANDI)
 H= HÆÐ Á AÐKOMUGÓLFI - SJÁ SKILMÁLA
 VH= VEGGHÆÐ
 Fr= TENGIHÆÐ Á REGNVATNSFRÁRÆSI
 Fs= TENGIHÆÐ Á SKÓLPFRÁRÆSI
 HÆÐARLÍNUR INNAN LÓDAMARKA ERU BINDANDI FYRIR HÖNNUN LÓÐA


BAKRÁSRVATN HITAVEITU SKAL VEITA Í REGNVATNSFRÁRÆSI. NEYSLUVATNSHEIMÆÐAR ERU Ø32 mm PE100, NEMA ANNAD SÉ SÝNT Á TEIKNINGU. TENGIHÆÐ NEYSLUVATNSHEIMÆÐAR ER AÐ ÖLLU JÖFNU 1,2 m UNDIR YFIRBORDI LANDS.

- - - NEYSLUVATNSHEIMÆÐ (MEÐ LOKA)
- - - REGNVATNSFRÁRÆSI
- - - SKÓLPFRÁRÆSI
- - - STÖÐVEGGUR

- 13 NÚMER LÓÐAR
- E,F,R.. HÚSAGERÐ, SJÁ SKILMÁLA

25.215.1 NÚMER ADLIGGJANDI LÓÐABLAÐA


SJÁ JAFNFRAMT SKIPULAGSUPPDRAÐT OG SKILMÁLA

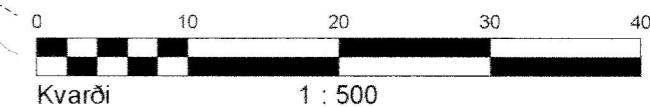

HÆÐABLAÐ 25.231.2

TEIKNING NR. 423.061

MALARSKARÐ 6, 8, 12, 12g, 16 OG 18

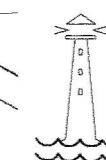

HAFNARFJARÐARBÆR
 UMhverfis- og skipulagsþjónusta
 SKARÐSHLIÐ

VSB
 VERKFRÆÐISTOFA

BÆJARHRAUNI 20 / 220 HAFNARFJÖRÐUR
 KENNITALA 710796-2899
 Sími 58 58 600
 vsb@vsb.is / www.vsb.is

Breyting A: 05.03.2018/KG; Byggingarreitir við Malarskarð 8-10 eru færðir fjær lódamörkum og bílastæðum bætt við. Staðsetning á bílastæðum við Malarskarð 12-18 færð til á lóð og fjölgað úr tveimur í fjögur.

Breyting B: 04.06.2020/HKB; Skv. breyttu deiliskipulagi samp. í Skipulags- og byggingarráði 08.01.2020 sem óðlast gildi 03.03.2020. Malarskarð 6.

Dags.: 02.09.2016

Gert af: HKB

Yfirfarið: ÚK