




HNITASKRÁ:

NR.	AUSTUR	NORÐUR	NR.	AUSTUR	NORÐUR
462	355656,191	397120,210	483	355726,582	397060,446
463	355654,752	397113,432	484	355721,466	397066,893
467	355650,592	397093,829	485	355713,233	397040,558
468	355680,765	397088,188	486	355681,986	397051,224
469	355685,861	397106,440	487	355689,962	397077,550
470	355683,199	397107,081	488	355669,559	397082,482
471	355678,682	397117,016	489	355663,379	397055,677
474	355707,997	397108,862	A	355708,164	397091,784
475	355705,781	397101,649	B	355712,202	397103,084
476	355700,034	397082,936	C	355722,561	397099,383
477	355730,151	397071,968			
478	355737,472	397098,798			
480	355729,980	397069,868			
481	355733,344	397068,412			
482	355729,498	397059,394			

SKÝRINGAR:

- KVÖÐ UM BÍLASTÆÐI OG STAÐSETNINGU ÞEIRRA. FJÖLDI STÆÐA SAMKVÆMT SKILMÁLUM OG REGLUG.
- BINDANDI MÖRK BYGGINGAREITS
- TENGING MILLI BYGGINGAREITA
- HÁMARKS BYGGINGARREITUR
- BYGGINGARREITUR BÍLAGEYMSLU
- KVÖÐ UM LAGNIR, 4 M
- SERAFNOTARETTUR

- NÚMER LÖÐAR
- E,F,R.. HÚSAGERÐ, SJÁ SKILMÁLA
- NÚMER AÐLIGGJANDI LÖDABLAÐA, STAÐGREINIR
- 180.351 LANDNÚMER

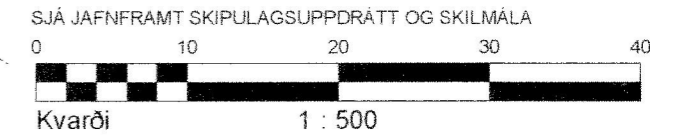

DEILISKIPULAG SAMÞYKKT Í SKIPULAGS- OG BYGGINGARRÁÐI 01.06.2016 OG Í BÆJARRÁÐI, Í UMBOÐI BÆJARSTJÖRNAR, 11.08.2016. ÖBLAST GILDI PANN 01.09.2016.

MÆLIBLAÐ 25.231.2

TEIKNING NR. 423.011

MALARSKARÐ 6, 8, 12, 12g, 16 OG 18



VSB.
VERKFRÆDISTOFA

BÆJARHRAUNI 20 / 220 HAFNARFJÖRÐUR
KENNITALA 710796-2899
SÍMI 58 58 600
vsb@vsb.is / www.vsb.is

Breyting A: 05.03.2018/KG; Byggingarreitir við Malarskarð 8-10 eru færðir fjær löðamörkum og bílastæðum bætt við. Staðsetning á bílastæðum við Malarskarð 12-18 færð til á lóð og fjölgað úr tveimur í fjögur.

Breyting B: 04.06.2020/HKB; Skv. breyttu deiliskipulagi samþ. í Skipulags- og byggingarráði 08.01.2020 sem öðlast gildi 03.03.2020. Malarskarð 6.