


Samþykkt að heimila  
breytinguna á ~~lúx~~ þann  
02 FEB. 2001  
Áritaðir uppdrættir með  
samþykki bygginganefndar  
verða afhentir að verki loknu.  
MP

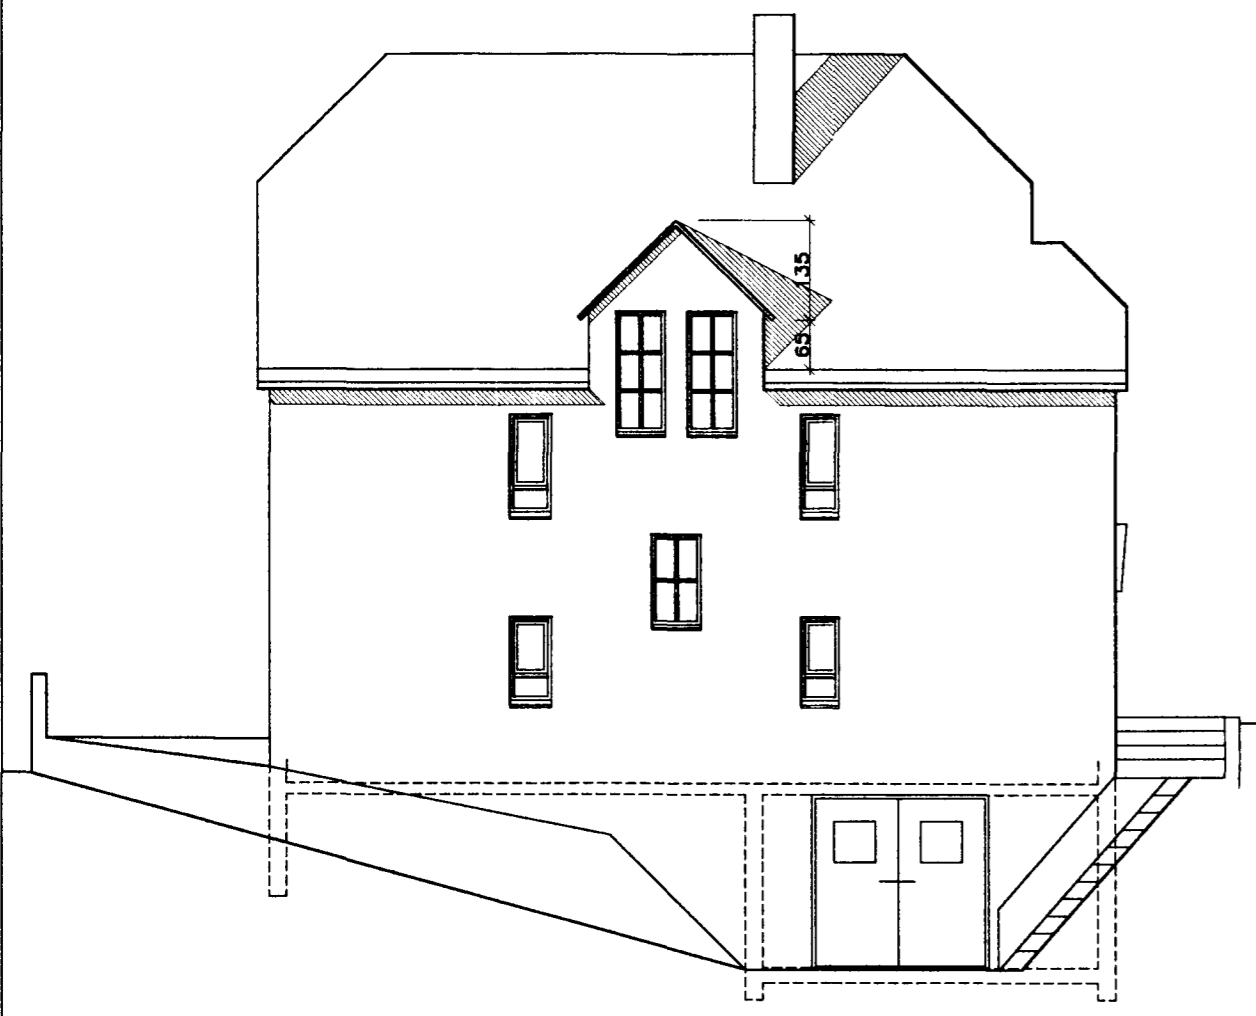

AUSTUR HLID




VESTUR HLID



SUDUR GAFL



NORDUR GAFL

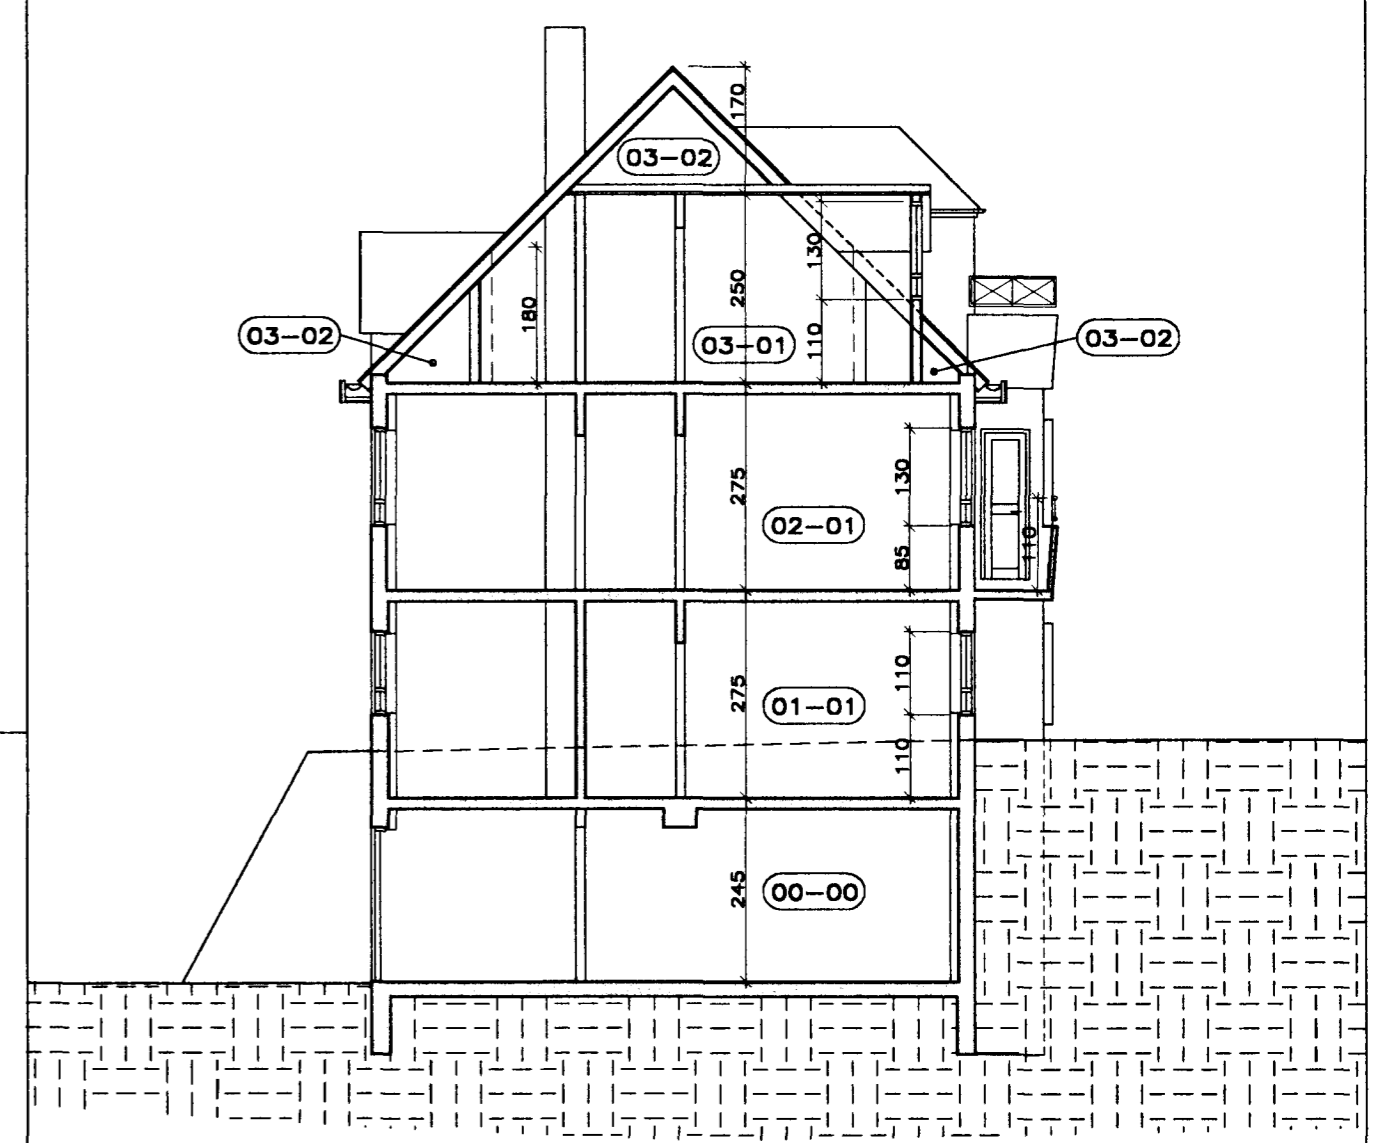

SNEIDING A - A