


Semþykkt á fundi byggingarnefndar þann  
13 DES. 1995


Byggingafultrúinn / Hafnarfirði  
F.h. Kristján Þórarinnsson  
K.P.

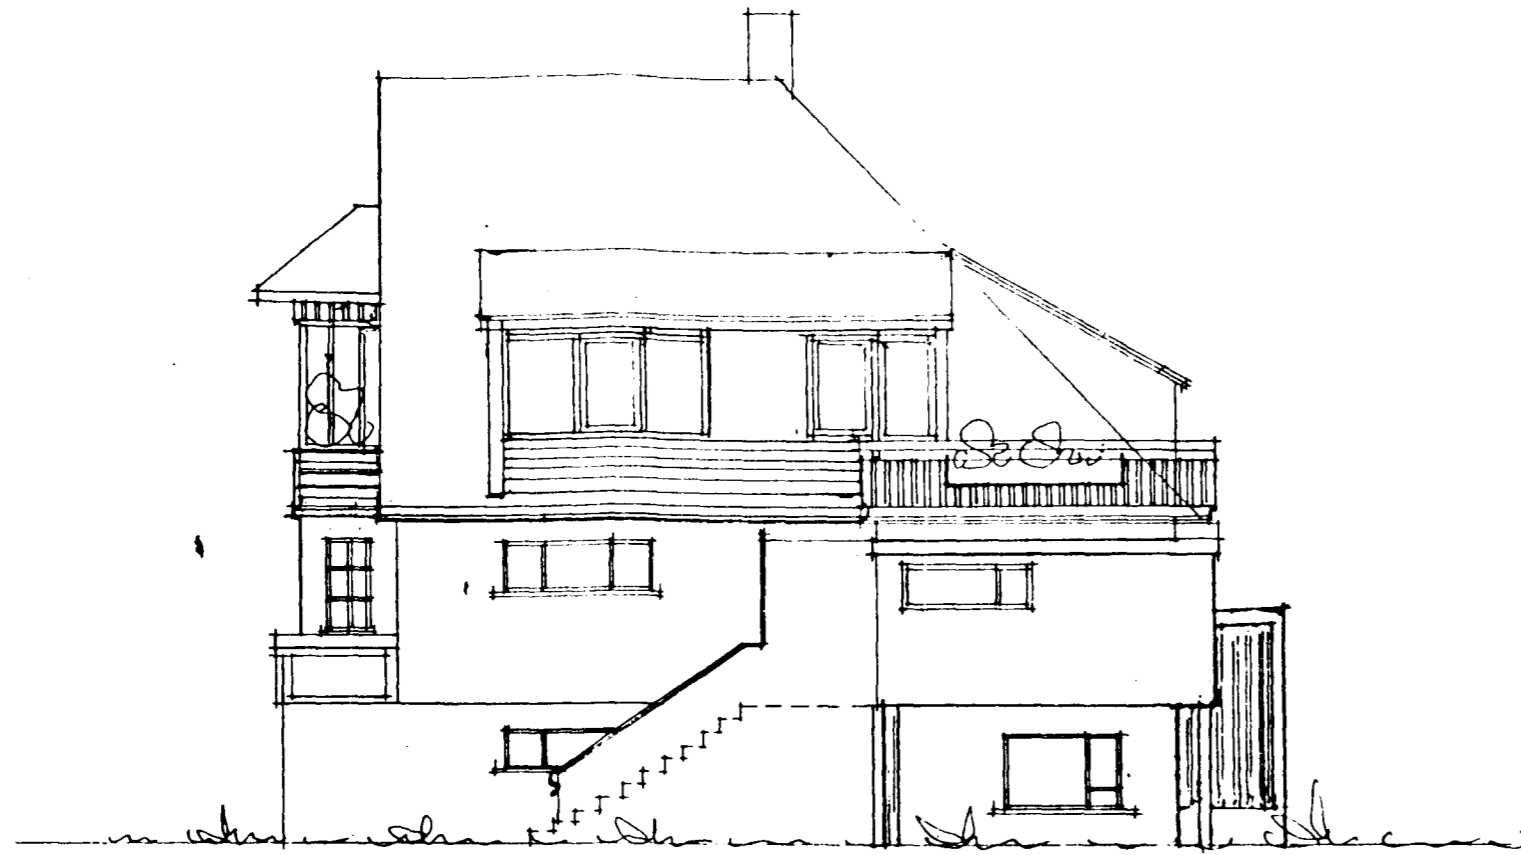


SUD-AUSTUR



SUD-VESTUR

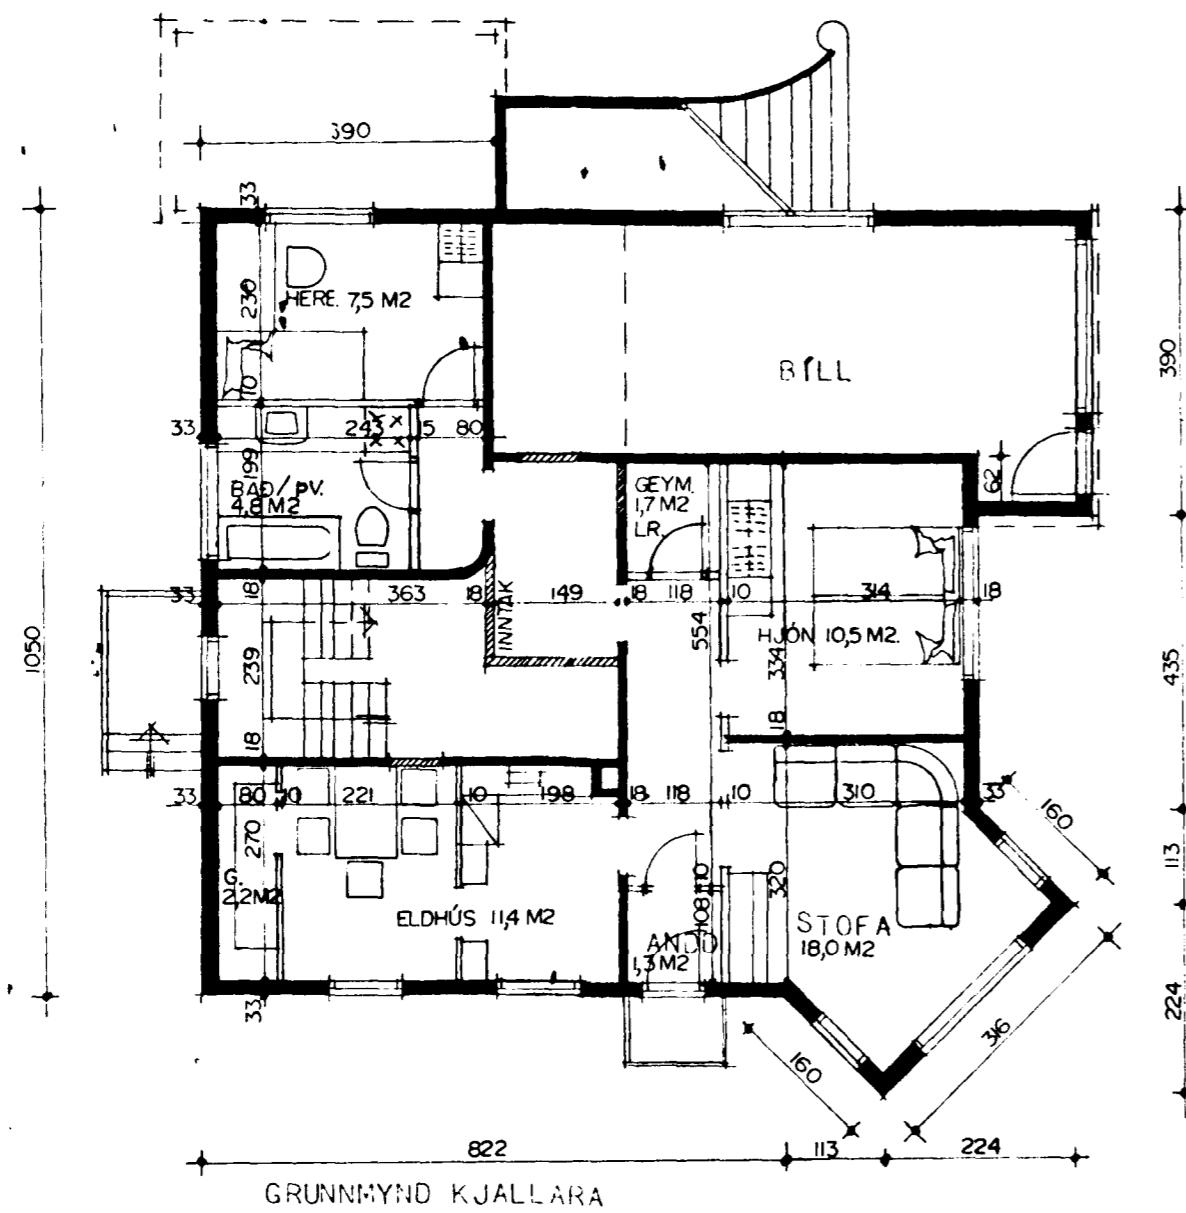

STÆRDIR KJALLARI  
ÍBÚÐ Í KJALLARA 79,3 M<sup>2</sup> BRÚTTÓ

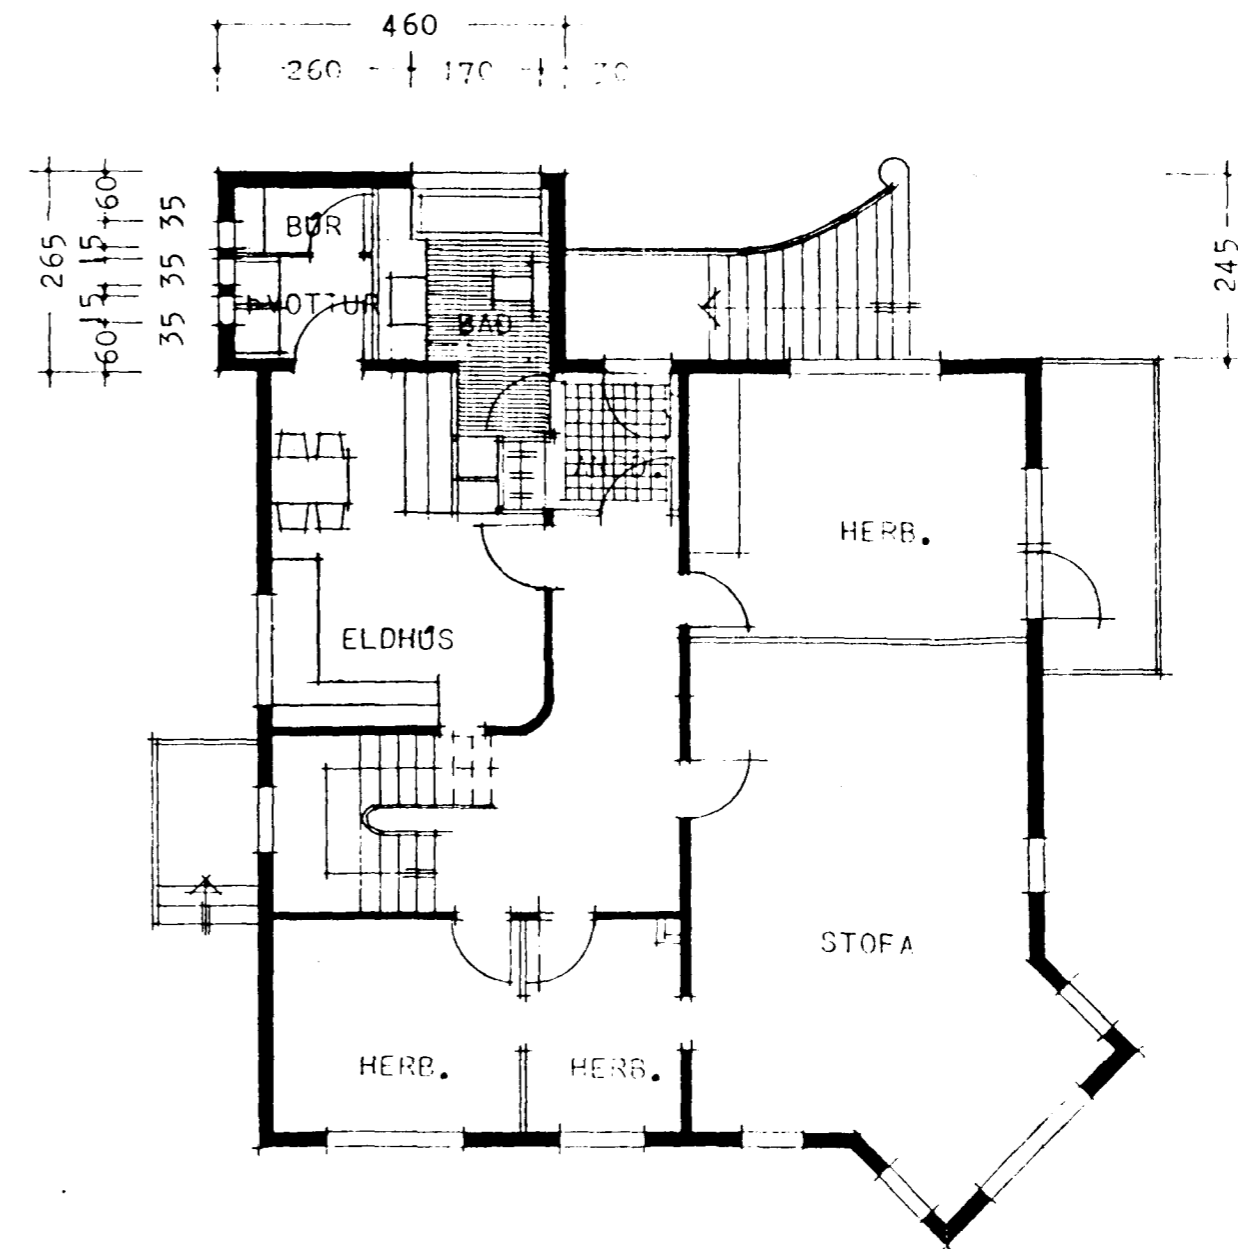

BREYTT Í FEBRÚAR 1995.  
BREYTT Í DESEMBER 1995.

*Handwritten signature*