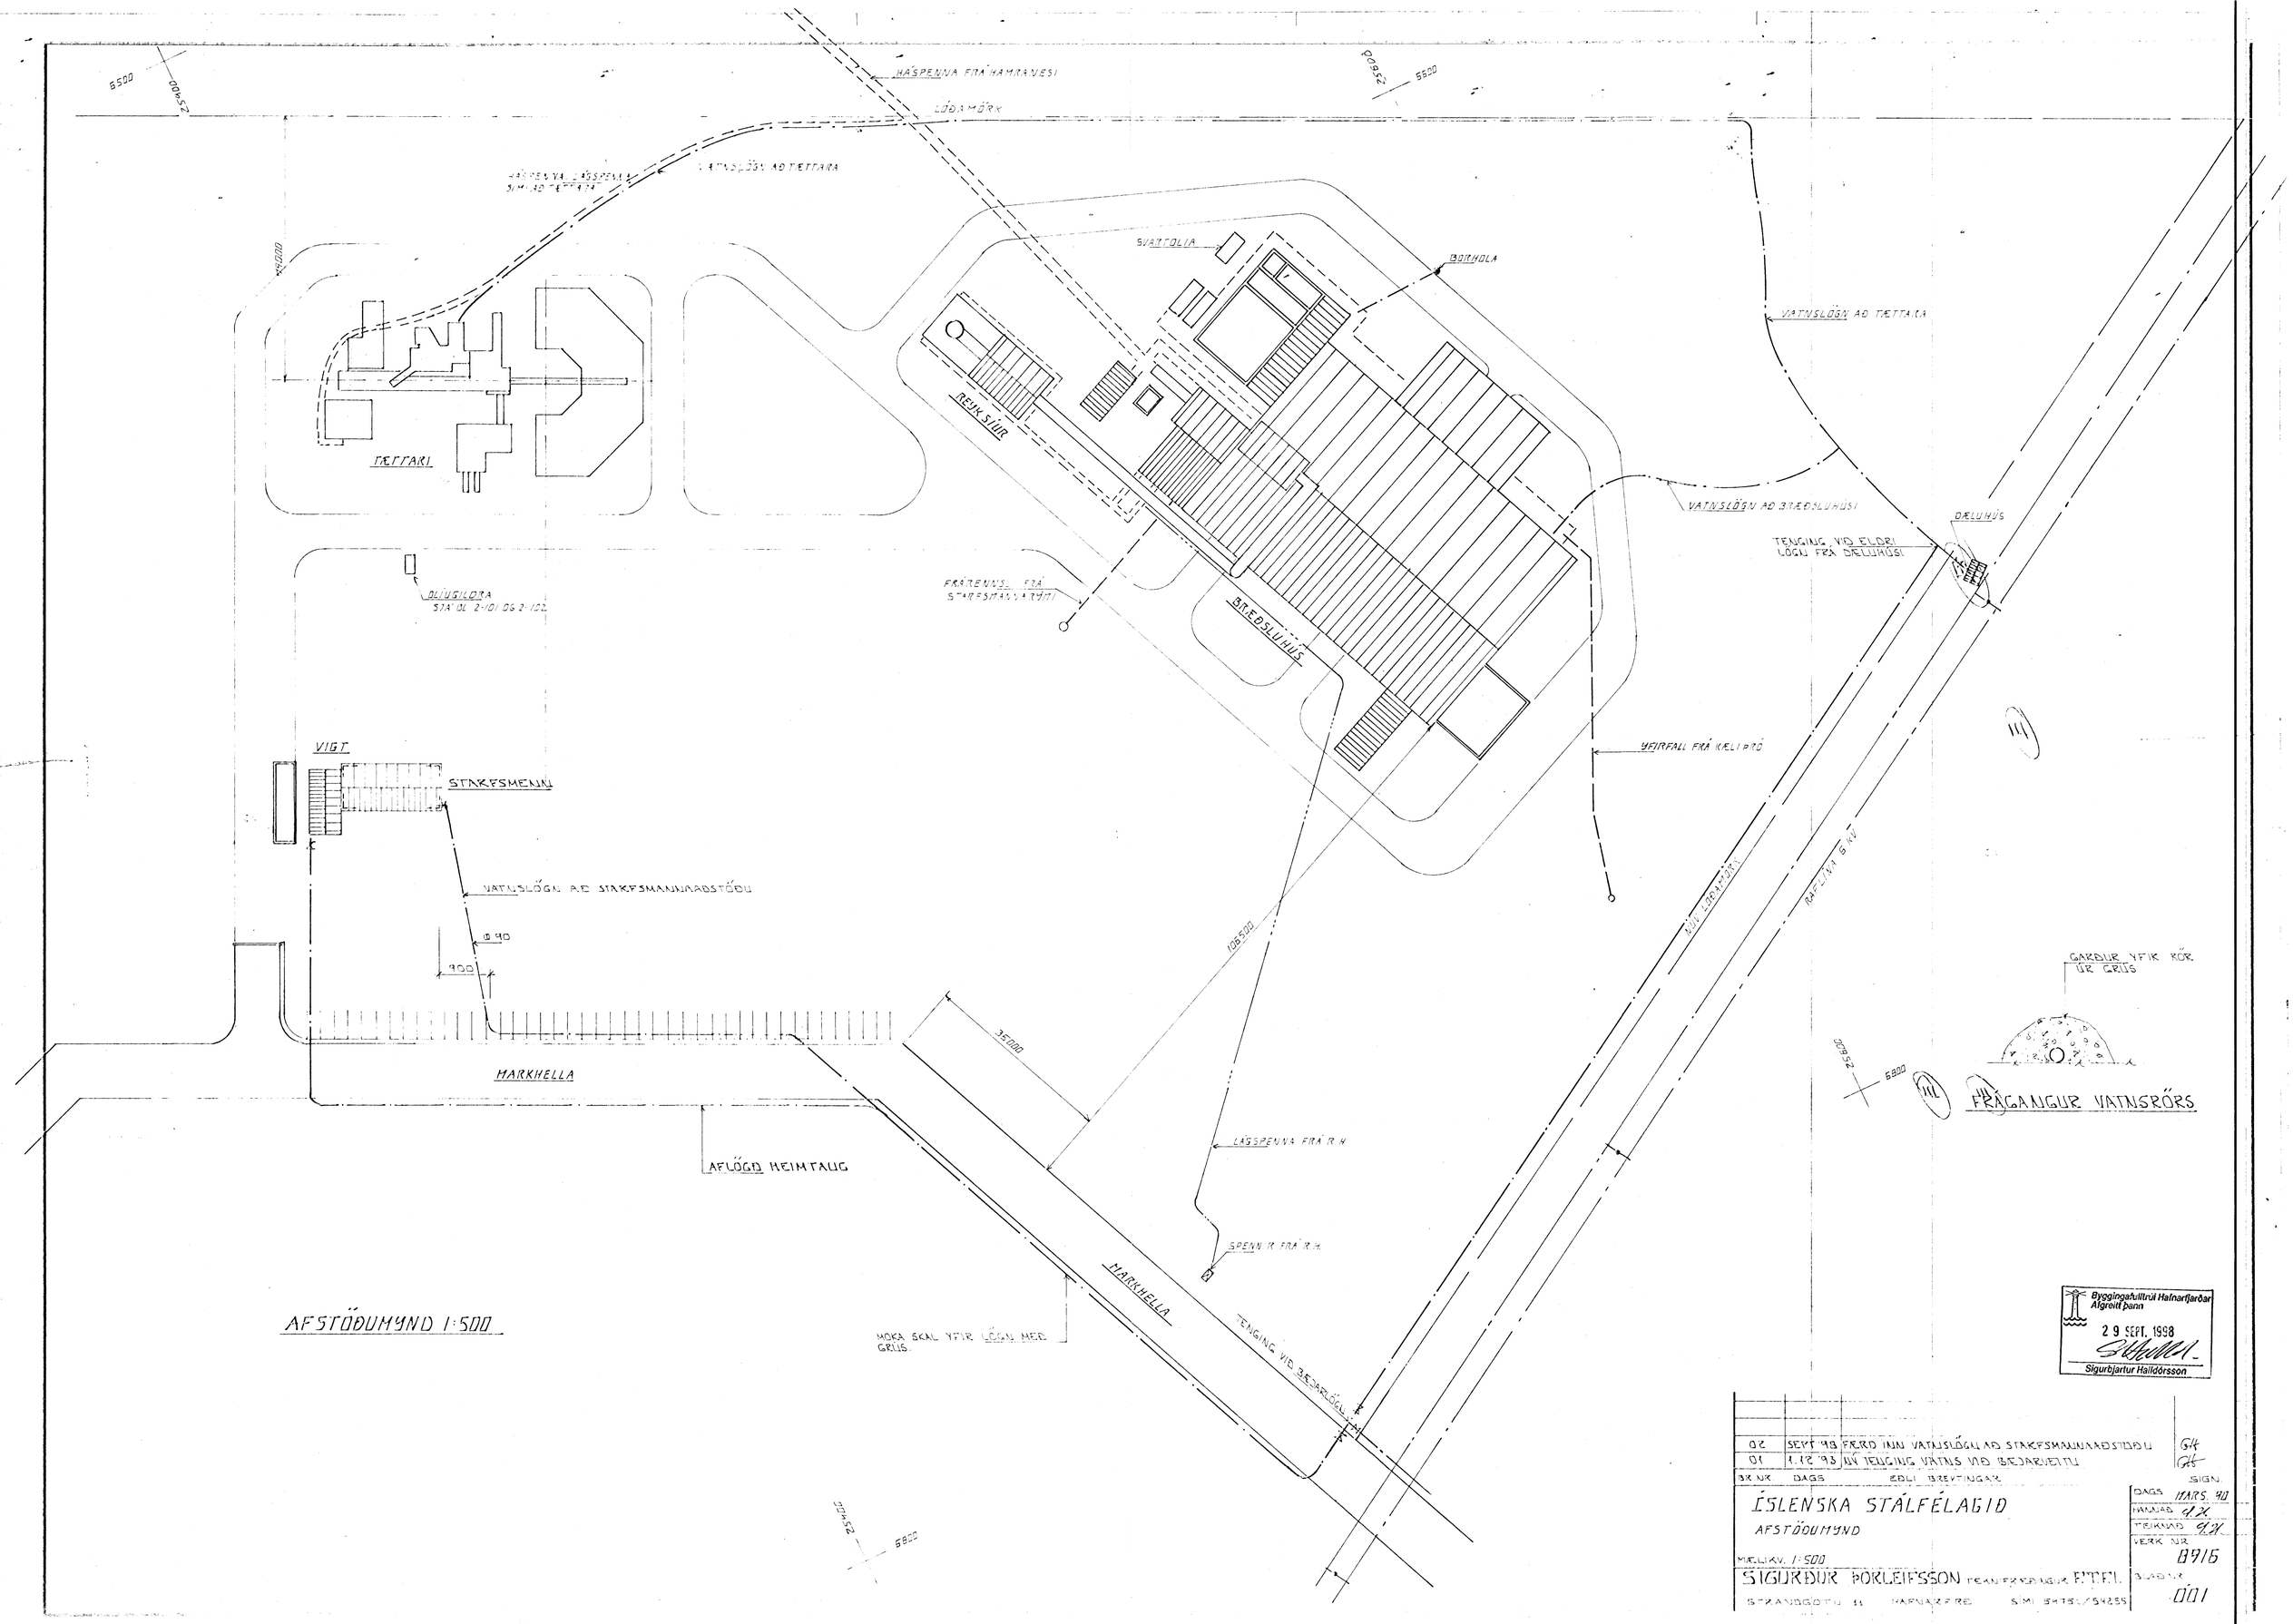
HÁSPENNA FRÁ HAMRANESI
LÓÐAMÖRK
VATNSLÖGN AÐ TÆTTARA
SVARTOLIA
BORHOLA
TÆTTARI
REYKSÍUR
BRÆÐSLUHÚS
VATNSLÖGN AÐ BRÆÐSLUHÚSI
DÆLUHÚS
TENGING VIÐ ELDRI LÖGN FRÁ DÆLUHÚSI
OLÍUGILDRA
FRÁRENNSLI FRÁ STARFSMANNARÝMI
YFIRFALL FRÁ KÆLIÞRÓ
VIGT
STARFSMENN
VATNSLÖGN AÐ STARFSMANNAAÐSTÖÐU
Ø 90
900
MARKHELLA
AFLÖGÐ HEIMTAUG
LÁGSPENNA FRÁ R.H.
SPENNIR FRÁ R.H.
MARKHELLA
TENGING VIÐ BÆJARLÖGN
MOKA SKAL YFIR LÖGN MEÐ GRÚS.
AFSTÖÐUMYND 1:500
GARÐUR YFIK RÖR ÚR GRÚS
FRÁGANGUR VATNSRÖRS
Byggingafulltrúi Hafnarfjarðar Afgreitt þann
29 SEPT. 1998
Sigurbjartur Halldórsson
02 SEPT '98 FÆRÐ INN VATNSLÖGN AÐ STARFSMANNAAÐSTÖÐU
01 1.12.'93 NÝ TENGING VATNS VIÐ BÆJARVEITU
BR.NR. DAGS EÐLI BREYTINGAR SIGN.
ÍSLENSKA STÁLFÉLAGIÐ
AFSTÖÐUMYND
MÆLIKV. 1:500
SIGURÐUR ÞORLEIFSSON TÆKNIFRÆÐINGUR F.T.F.I.
STRANDGÖTU 11 HAFNARFIRÐI SÍMI 54751/54255
DAGS MARS. 90
HANNAÐ
TEIKNAÐ
VERK NR. 8916
BLAÐ NR. 001