


MÁVAHRAUN 11.

HAFNARFIRÐI.

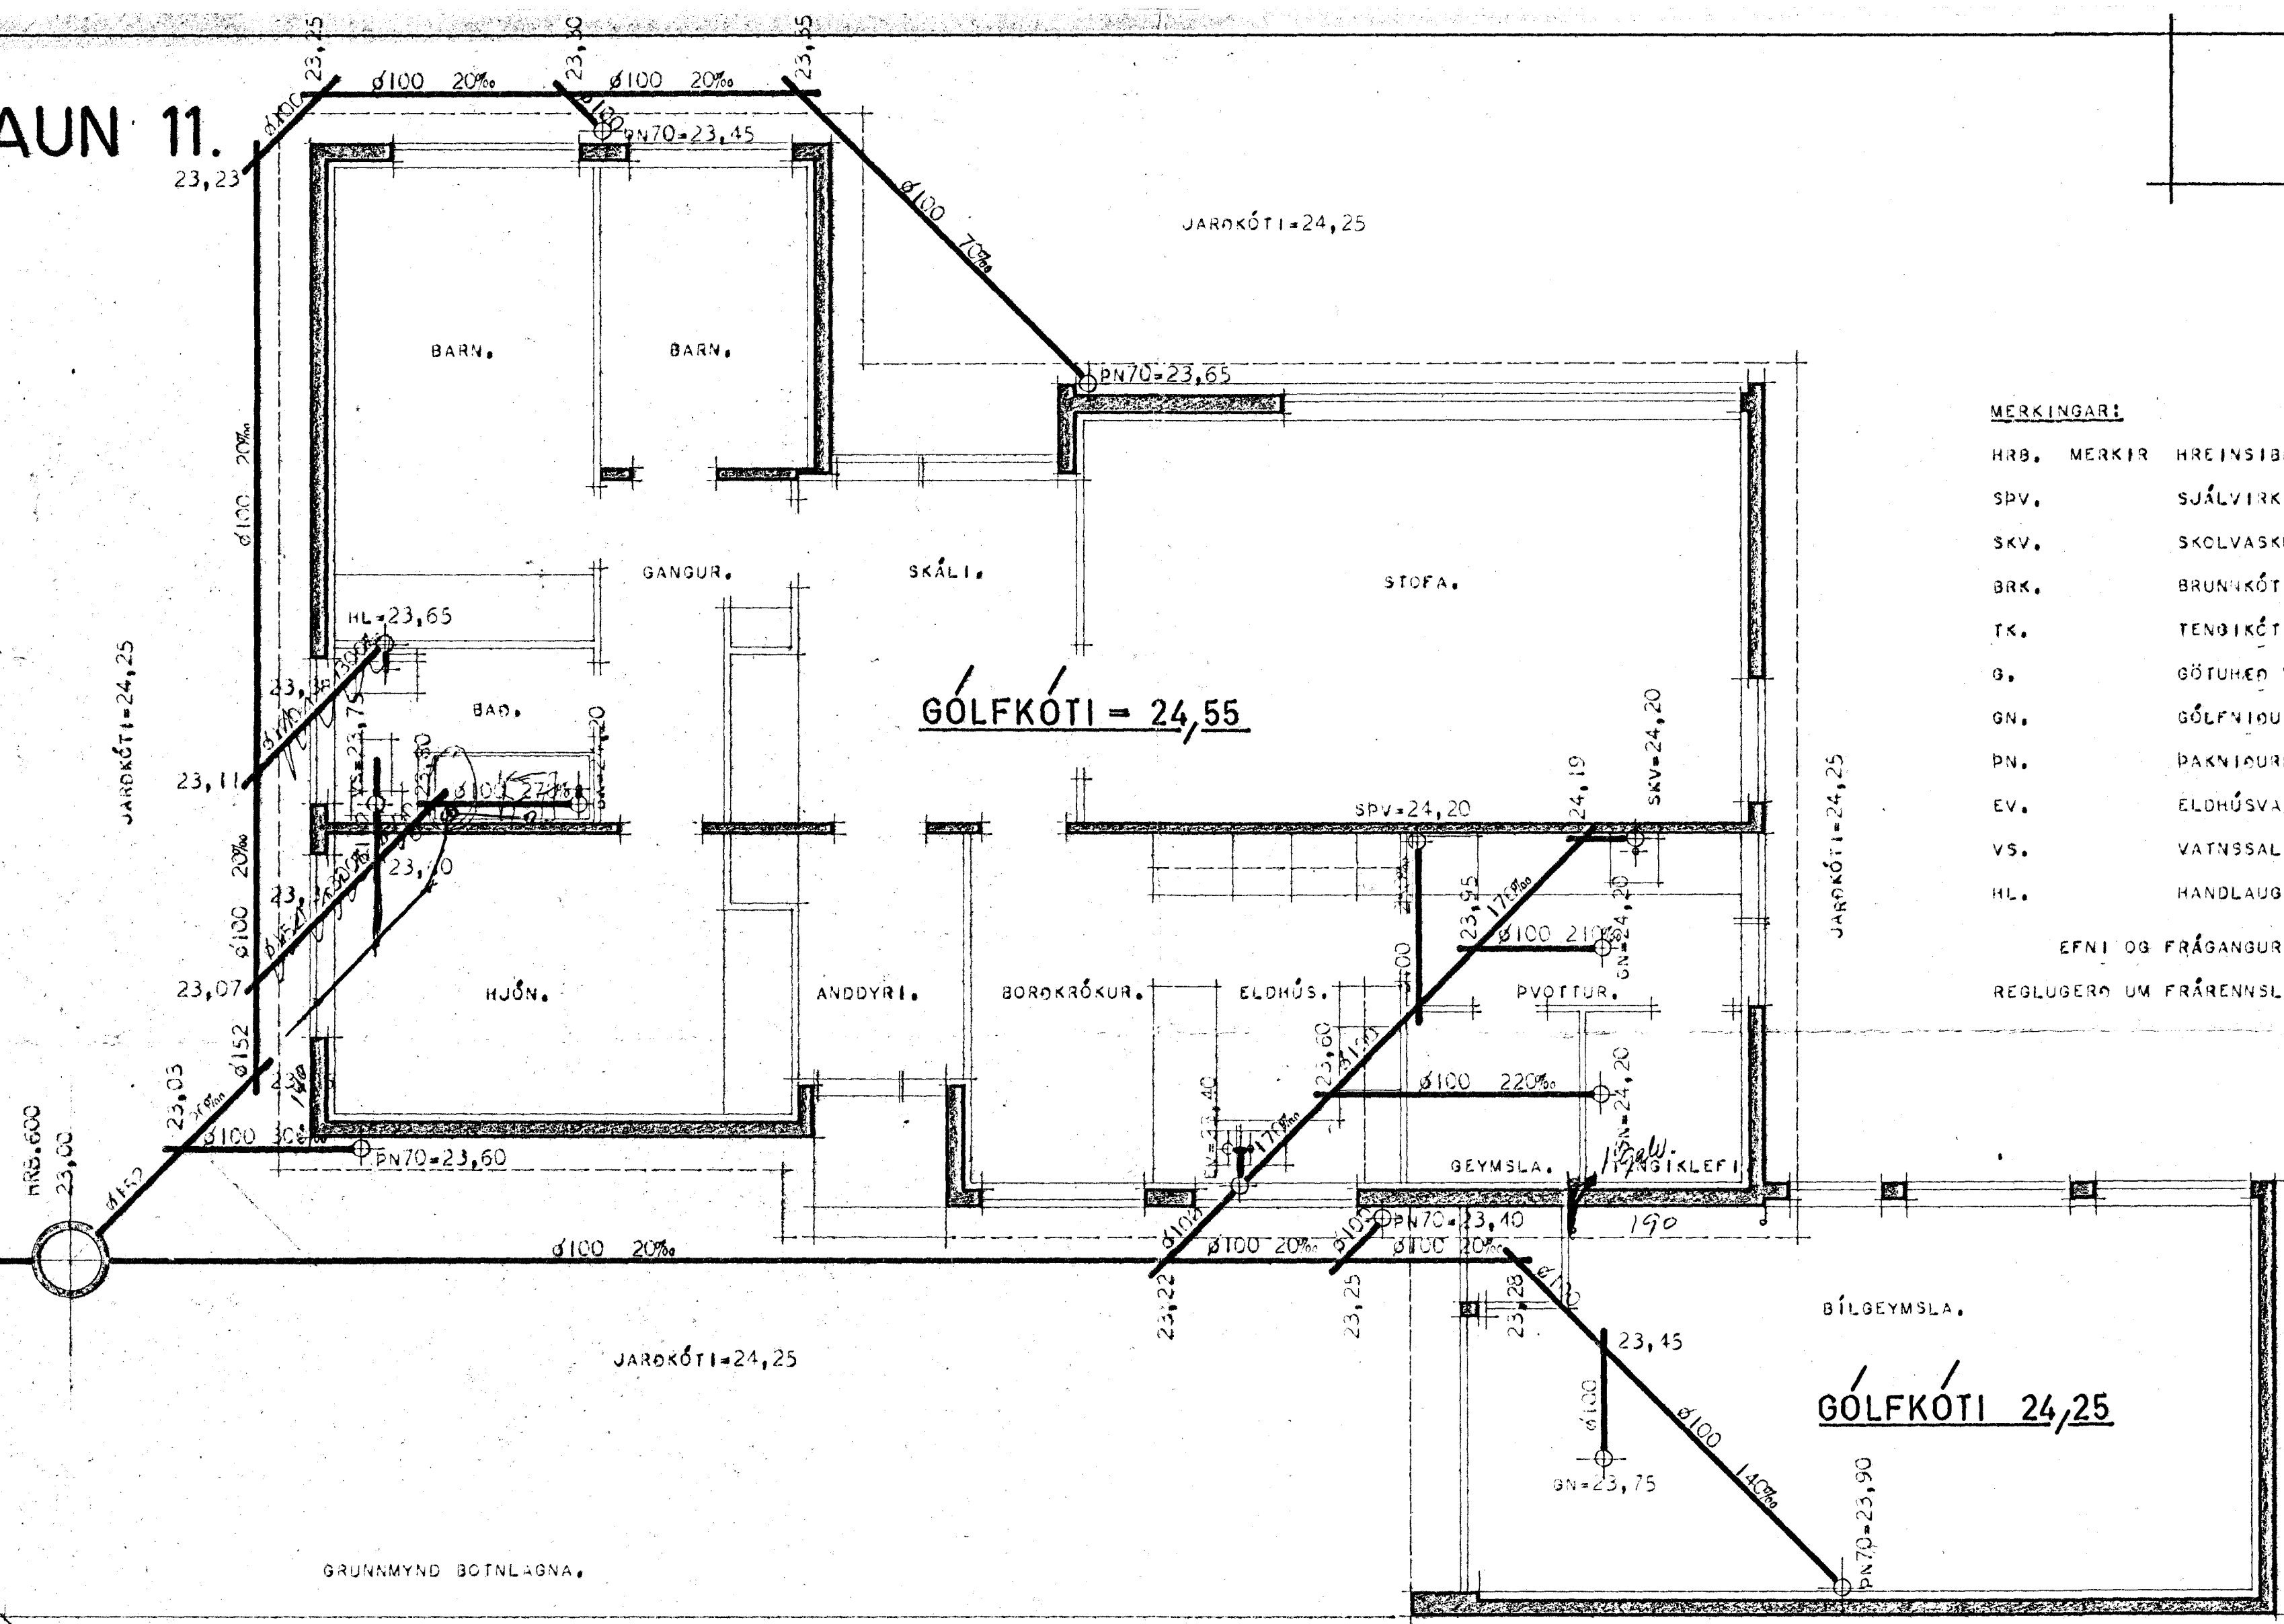


MERKINGAR:

- HRB. MERKIR HREINSIBRUNNUR.
- SPV. SJÁLVIK PVOTTAVÉL.
- SKV. SKOLVASKUR.
- BRK. BRUNNKÓTI.
- TK. TENGIKÓTI.
- G. GÖTUHÉÐ VIÐ LÖÐARMÖRK.
- GN. GÓLFNIDURFALL.
- PN. ÞAKNIDURFALL.
- EV. ELDHÚSVASKUR.
- VS. VATNSSALERNI.
- HL. HANDLAUG.

EFNI OG FRÁGANUR LAGNA SÉ Í SAMREMI VIÐ
REGLUGERÐ UM FRÁRENSLISLAGNIR.

GRUNNMYND BOTNLAGNA.

stífour.

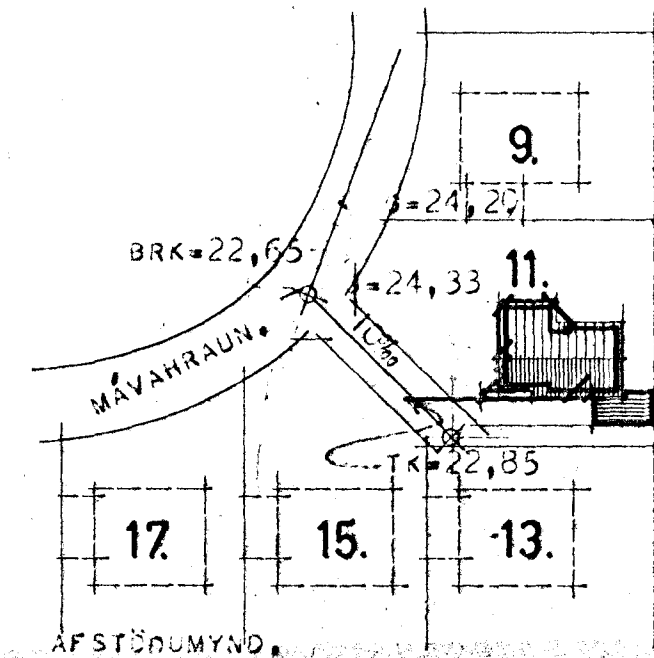

HÖSNEDISMÁLSTOFNUN RÍKISINS.

FRÁRENSLISLAGNIR:
GRUNNMYND BOTNLAGNA,
MÁL 1:50.

AFSTÖÐUMYND,
MÁL 1:1000.

Þorgerður Þ. Halldóttir

EINBÝLISHÚS.
VERK.
80.

BLAÐ NR. 1 AF 1,
JÚLÍ 1970.