


RÚMMYND 1:50

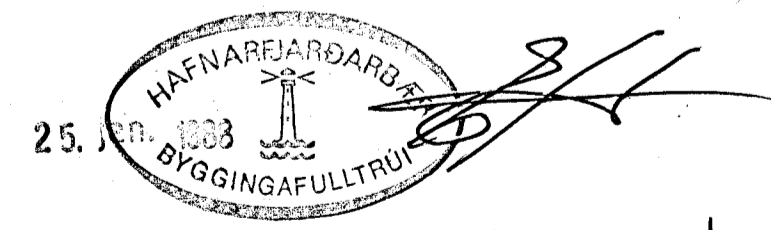

DR. NR.	DAGS	EDLI BREVINGAR	SIEN.
01	20.01.88	LÖGNUM FR. SKV. ÖSK. EIGANDA.	
MÁVAHAUN 13 HAFNARFIRÐI			DAGS NOV. '87
RÚMMYND VATNSLAGNA			HANNAÐ
			TEKNAÐ
			VERK NR. 8735
MELUKV. 1:50			BLAD NR.
SIGURÐUR ÞORLEIFSSON TEKNIFRÆÐINGUR F.T.F.I.			2-05
STRANDGÖTU 11 HAFNARFIRÐI SÍMI 54751			